

取付管設置申請書

年 月 日

明石市公営企業管理者 様

住所

取付管設置申請の場合

汚水を排除するため、下記のとおり公共下水道取付管設置の申請をします。

指定工事店	住所又は所在地 明石市大久保町八木	電話 090-0000-0000	(会社) 明石下水道会社 (担当者名・携帯番号) 下水 太郎・090-0000-0000			
	氏名又は名称及び代表者氏名 明石下水道会社 下水 太郎	指定工事店番号 001				
必要とする敷地の所在地	明石市 大久保町八木 742	施工希望日 ※申請日から40日 以上を要する	令和 4年 5月 31日 まで			
敷地面積 ※500㎡超の場合	<input type="checkbox"/> 500㎡以下 ※ <input checked="" type="checkbox"/> ㎡	既設取付管の有無 <input type="checkbox"/> 有 <input checked="" type="checkbox"/> 無	前面道路の区分 <input type="checkbox"/> 国道 <input type="checkbox"/> 県道 <input type="checkbox"/> 市道 <input type="checkbox"/> 私道			
添付書類①	<input checked="" type="checkbox"/> 1. 取付管設置等に関する事前確認書 または敷地の登記簿謄本及び公図 (いずれも写し可) <input checked="" type="checkbox"/> 2. 付近見取図 (縮尺 1500分の1程度) <input checked="" type="checkbox"/> 3. 工事設計書 (様式第8号) <input checked="" type="checkbox"/> 4. 下水道台帳図写し <input checked="" type="checkbox"/> 5. 舗装復旧概要図 <input checked="" type="checkbox"/> 6. 写真	※必要な場合は添付 添付書類② ※「上水引込と同時」 「私道に設置する場合」又は「水路横断の場合」など	<上水引込と同時> <input type="checkbox"/> 給水装置工事申込書 (写し) <私道に設置> <input type="checkbox"/> 私道土地所有者の掘削及び埋設の承諾 (様式は任意) <input type="checkbox"/> 埋設する土地の登記簿謄本及び公図 (いずれも写し可) <水路横断> <input type="checkbox"/> 水路管理者の同意書等 <その他> <input type="checkbox"/> ()			
※事務処理欄		上記の申請について、審査の結果適当と認めましたので取付管設置を決定してよろしいか。				
供用開始日	昭和 年 月 日 平成					
排確確認番号	—			課長	係長	係
承認番号	—					
工事指示番号	—					
備考						

○申請における注意事項

- 1 太枠内のみ記入し、事務処理欄には記入しないでください。
- 2 本申請は、原則、建物排水設備工事に合わせて申請してください。
- 3 申請は、裏面の「留意事項」「設置を決定する条件」を十分認識した上で行うこと。

- ・ 取付管設置等に関する事前確認書もしくは、
- ・ 敷地の登記簿謄本と公図 ※いずれもコピー可※

取付管設置等に関する事前確認書


太線枠内の項目全てを記入すること。

協議日：令和 年 月 日		受付者：		受付番号：	
確認者 (名刺添付可)	(会社名)	明石下水道会社 明石市大久保町八木●●●			
	(担当者名)	下水 太郎			
	(TEL)	078-934-9624	(FAX)	078-934-9626	
確認したい 内 容	(場所)	明石市 大久保町八木 742			
	(区分)	<input checked="" type="checkbox"/> 取付管の設置 (市 or 設置義務者) <input type="checkbox"/> その他 (具体的な内容) <p style="text-align: center;">公費による取付管設置が可能かどうか</p>			
回 答	(参考となる資料)	<input type="checkbox"/> 位置図 <input type="checkbox"/> 台帳図 <input type="checkbox"/> その他 (敷地の登記簿謄本、公図、)			
	(取付管の設置)	<input checked="" type="checkbox"/> 市 (理由： <input type="checkbox"/> 面積基準 <input type="checkbox"/> その他) <input type="checkbox"/> 設置義務者 (補足事項・条件など) <p>明石市において、 八木 742 に対して取付管を 1 本設置することが可能です ただし明石市開発事業にかかる場合を除きます</p>			
	(回答日)	令和 4 年 3 月 20 日			
	(回答手段)	<input type="checkbox"/> FAX <input type="checkbox"/> 窓口 <input type="checkbox"/> E-mail			

付近見取図

縮尺1500分の1程度で、
主要道路・公共施設などの目標物が入ったものをご用意ください
※排確申請と同じもので可

※該当する箇所を赤色で囲ってください

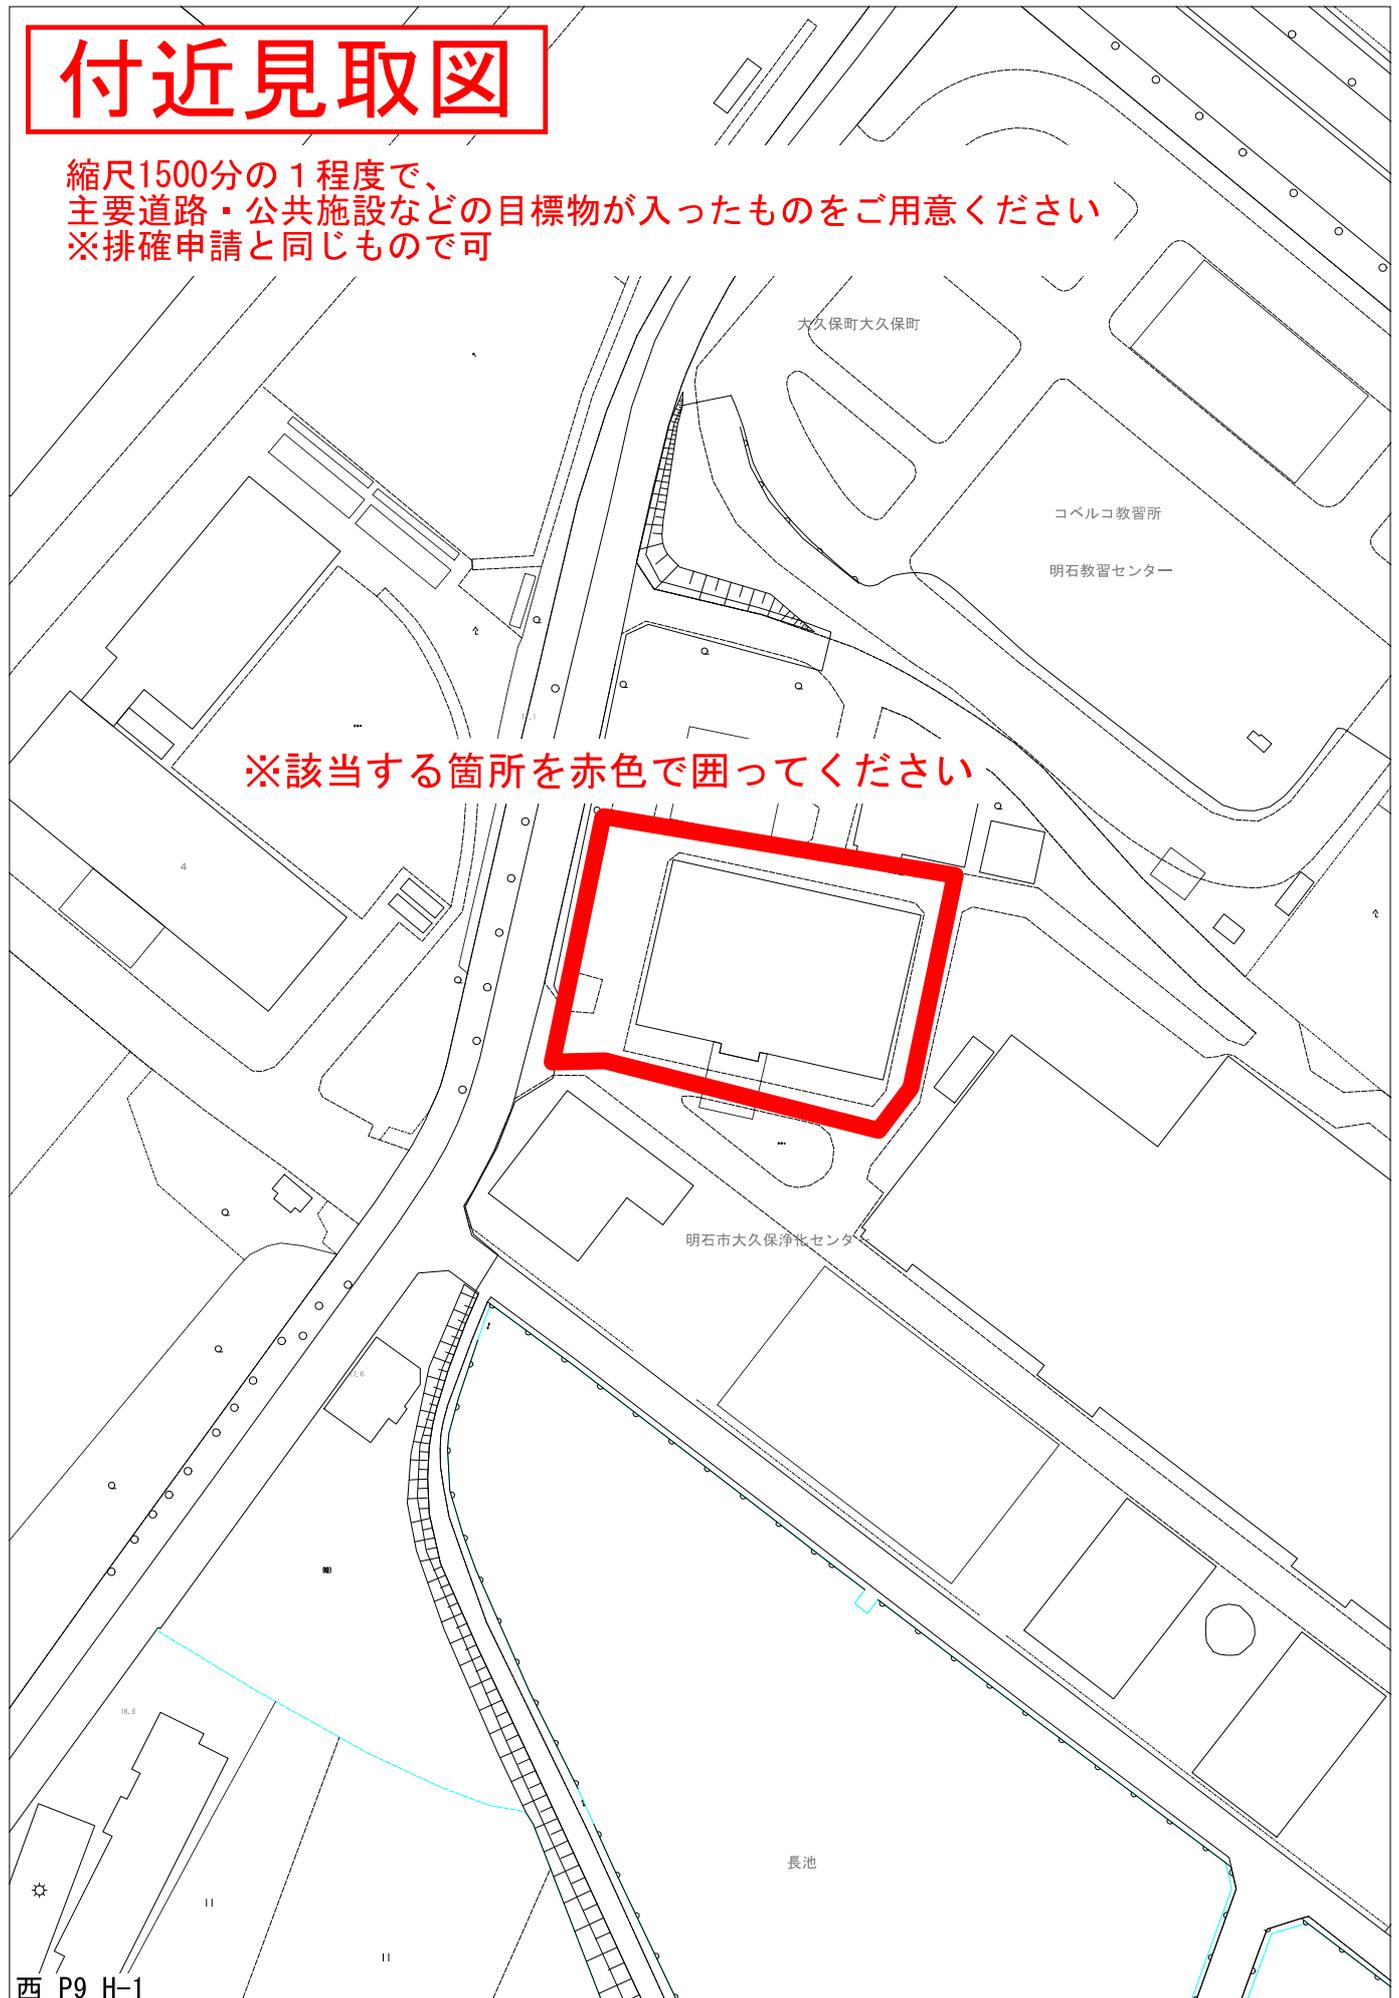


工事設計書

見本 ※取付管設置申請の場合

様式第8号

2 1 管種・管径・管の位置・延長・樹の位置、公共下水道との接続箇所・便所の位置・家屋の間取りを明示すること。
 使用する材料の材質および規格を表示すること。

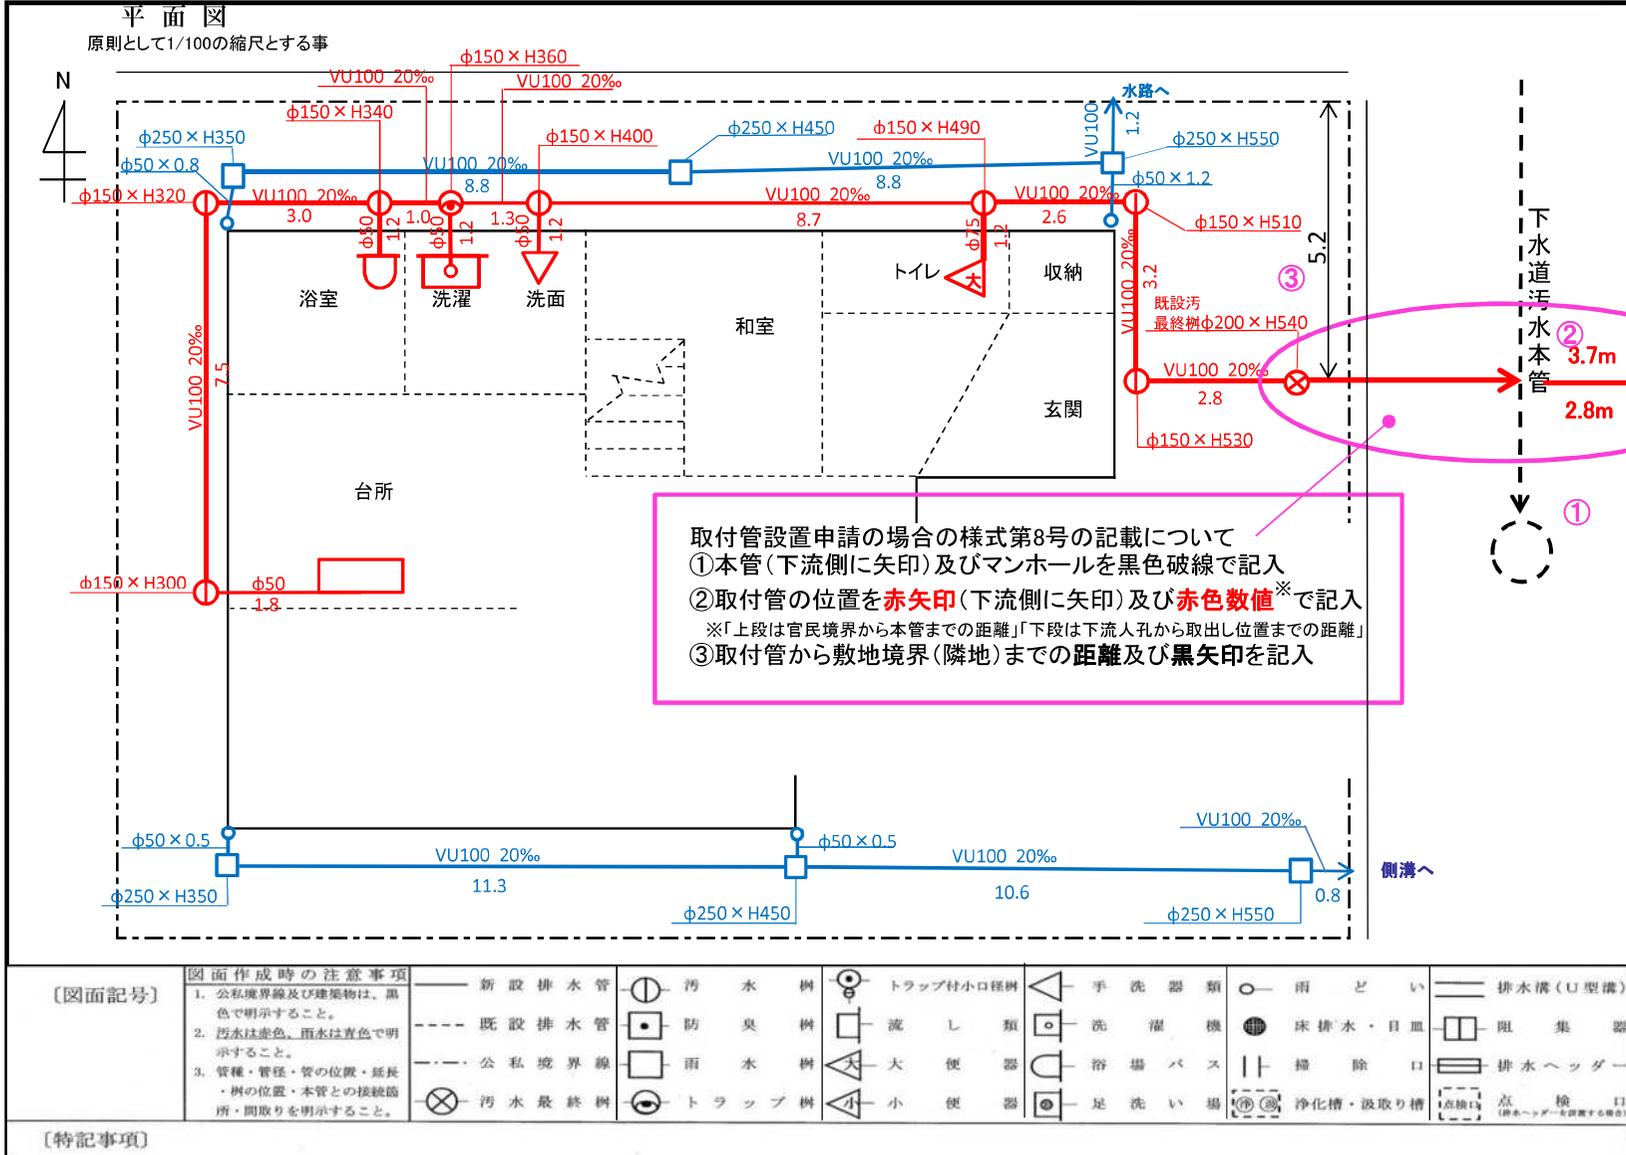

下水道台帳の写し (A4サイズ 白黒)

※写真撮影の位置図を兼ねる

写真と対応する番号を赤字で記入してください

大久保町大久保町


コベル

明石教習

①

②

③

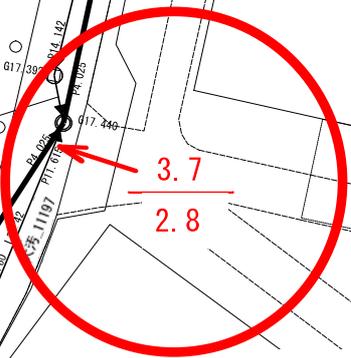

様式8号と同じ内容を赤字で記入してください

明石市大久保浄化センター

舗装復旧概要図 (全幅)

- ①平面図及び復旧断面の該当する〔 〕内に赤字で「○」を記入
- ②平面図に本管位置を赤線矢印「→」(下流側に⇒)を記入
- ③掘削・舗装復旧の寸法の数値を記入

<p>〔○〕 平面図</p> <p>両側 L型側溝</p>	<p>断面図</p> <p>本管内径 300 mm</p>
<p>〔 〕 平面図</p> <p>両側 U型側溝</p>	<p>断面図</p> <p>本管内径 mm</p>
<p>〔 〕 平面図</p> <p>歩道内</p>	<p>断面図</p> <p>本管内径 mm</p>
<p>備考</p>	<p>面掘削積 $4.7 \times 1.0 = 4.7 \text{ (m}^2\text{)}$</p> <p>面復旧積 $5.0 \times 3.0 = 15.0 \text{ (m}^2\text{)}$</p>

復旧工程	復旧断面	適用基準	
		種別	舗装別
<p>1層式 アスファルト 舗装 〔4号工〕</p>	<p>〔○〕</p>	<p>車道</p>	<p>アスファルト 舗装</p>
<p>2層式 アスファルト 舗装 〔1号工〕</p>	<p>〔 〕</p>	<p>重車道</p>	<p>アスファルト 舗装</p>
<p>歩道 舗装 〔9号工〕</p>	<p>〔 〕</p>	<p>歩道</p>	<p>ブロック 舗装</p>
<p>備考</p>			
<p>〔設置場所〕 明石市大久保町八木 742 〔申請者〕 下水 太郎</p>			


☆注意点☆

- ① 「写真番号」は「下水道台帳の写し」と番号を合わせてください
- ② 「場所」は番地まで記入してください
- ③ 写真に赤色で、本管（下流側に矢印）、取付管を記入してください




[写真番号] ①

[場所]大久保町八木742地先

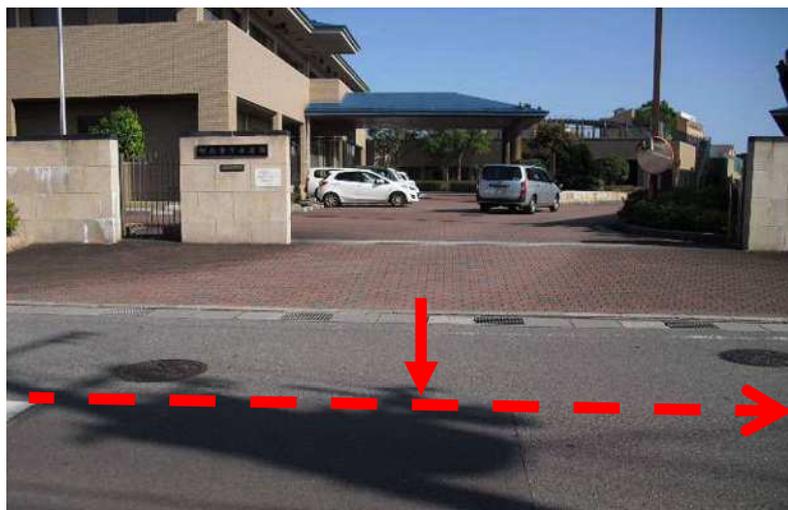

[写真番号] ②

[場所]大久保町八木742地先

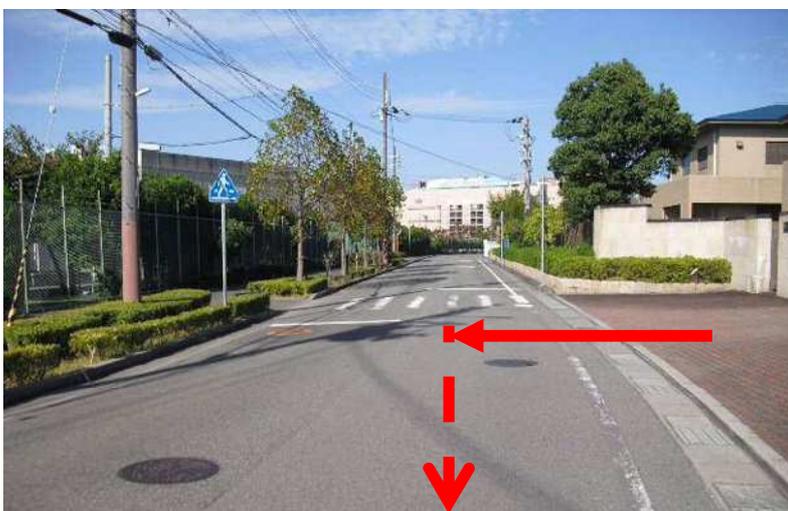

[写真番号] ③

[場所]大久保町八木742地先