

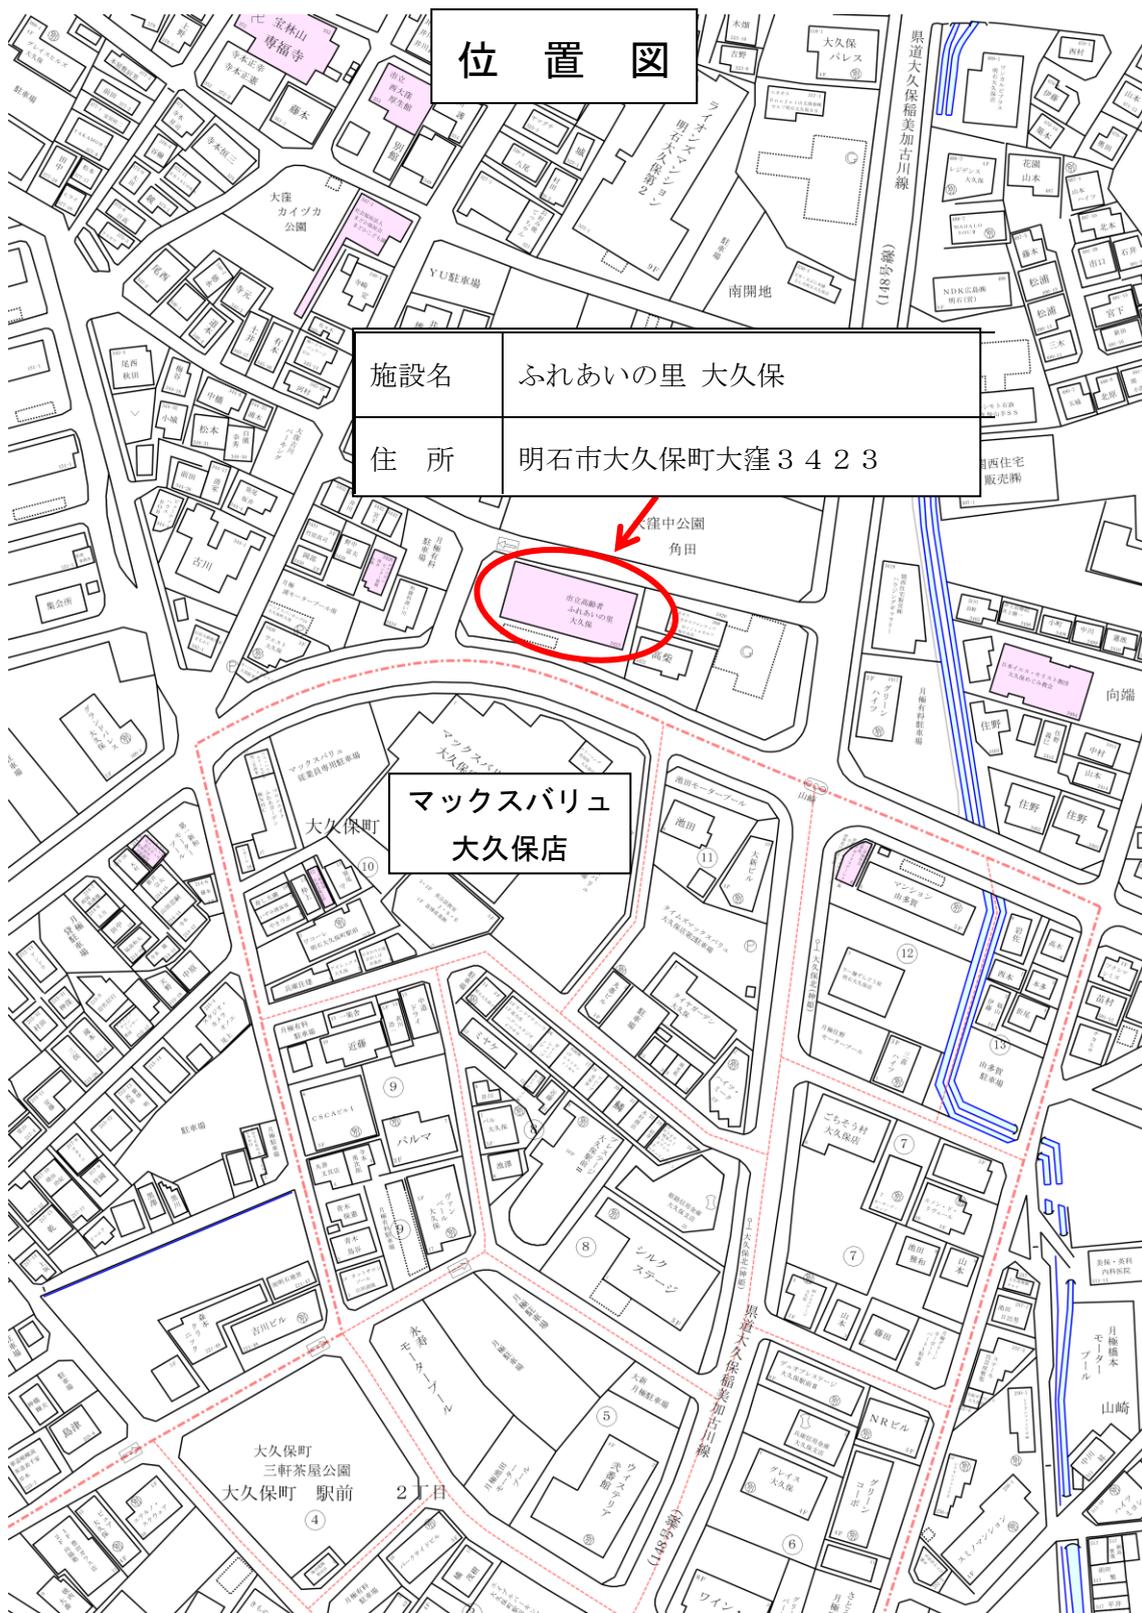


# 明石市立ふれあいの里大久保 空調設備改修修繕

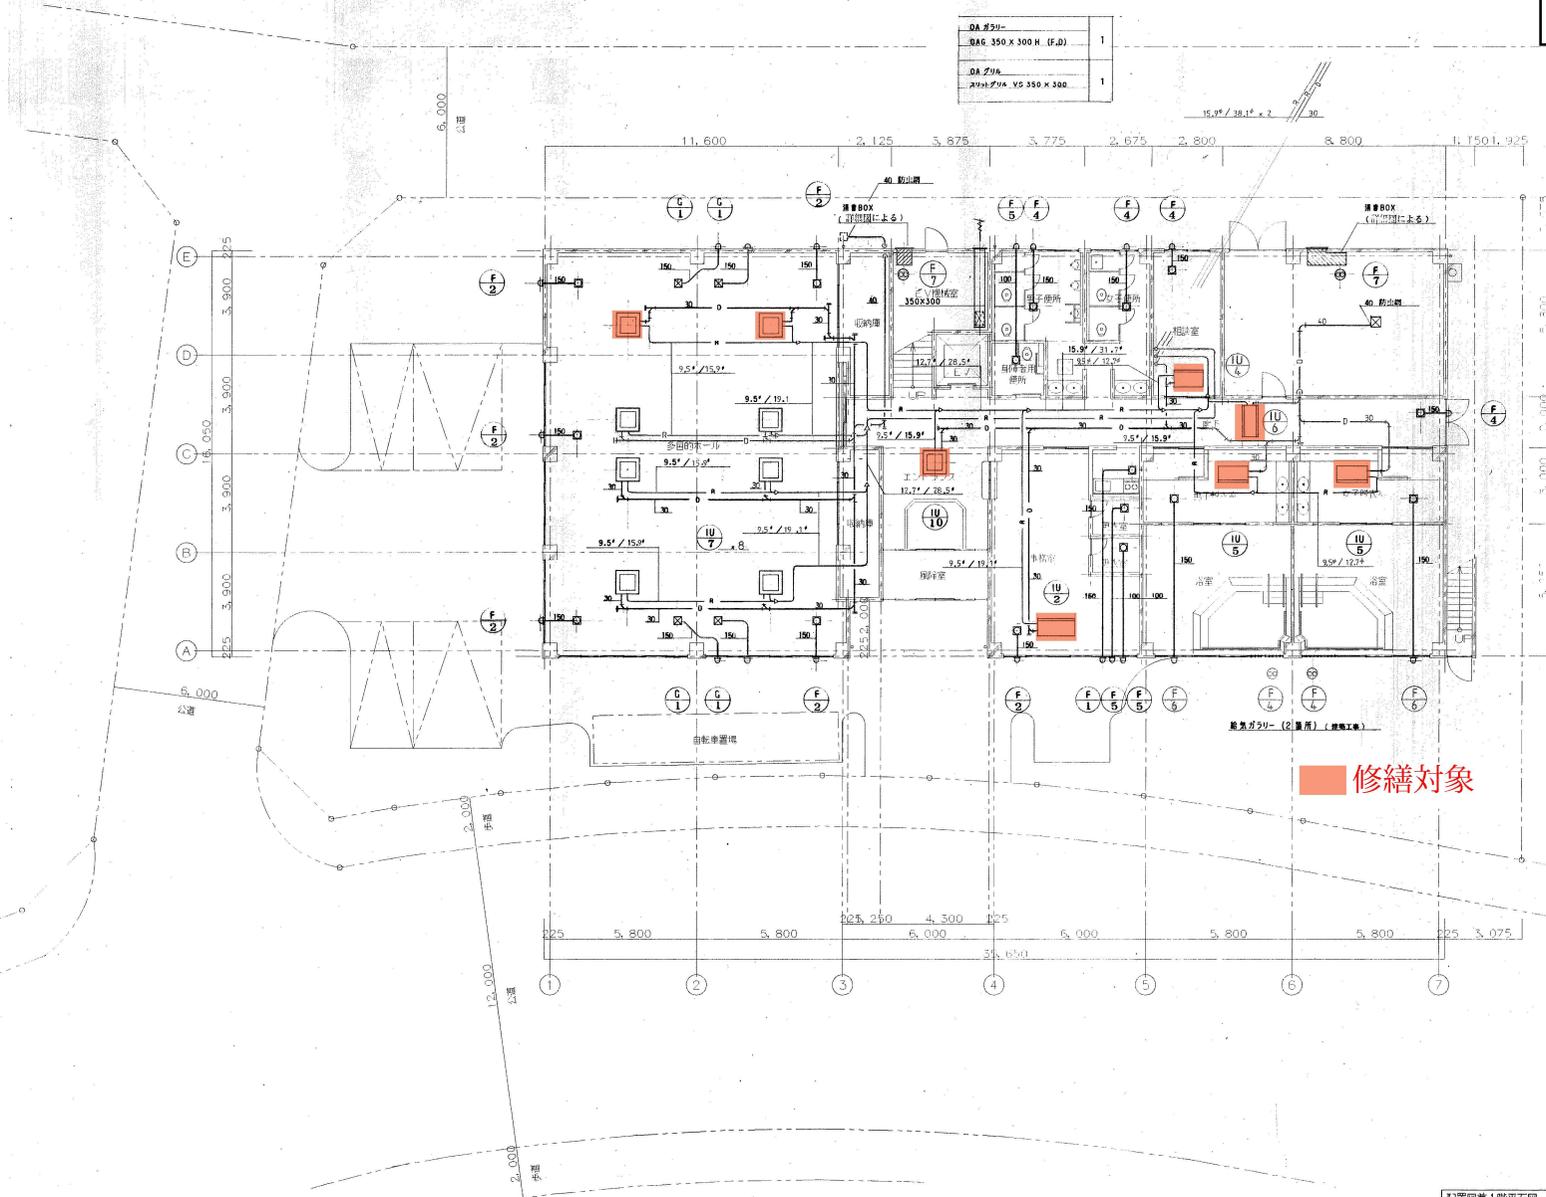

# 参考図


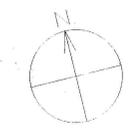

修繕対象

完成図

配管図表 1階平面図 1/100

09DJ00101


(仮称) 老人憩いの村「大久保荘」建設 工事設計図	DATE	SCALE	NO.
		1/100	M-9




# 参考図

料 表


NO	名 称	内寸法	深さ(参考)	地盤高	マンホールカバー	備 考
1	インバート管	300φ	GL - 400	GL ± 0	明石型 300φ 中重量	
2	管		410			
3	管		420			
4	管		440			
5	管		450			
6	管		480			
7	管		490			
8	管	400φ	600		明石型 400φ 重重量	
9	管	500φ	630		明石型 500φ 重重量	
10	管		645			
11	管		720			
12	管	300φ	300		明石型 300φ 中重量	
13	管		330		明石型 300φ 中重量	
14	円形管 (埋戻し管)	500φ	800		明石型 300φ 中重量	
15	管	500φ	820		明石型 500φ 中重量	
16	管		900			
17	インバート管		930		明石型 500φ 重重量	
18	主管接続管		970		明石型 500φ 重重量	

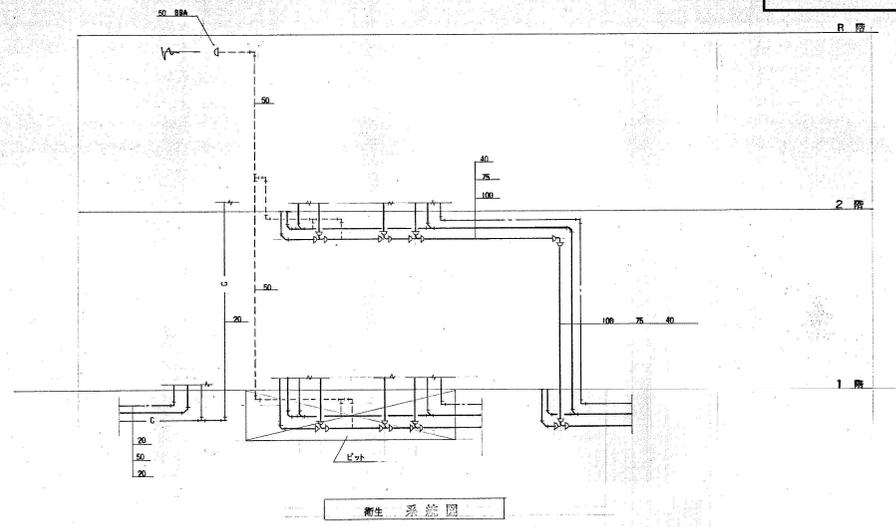

衛生系統図

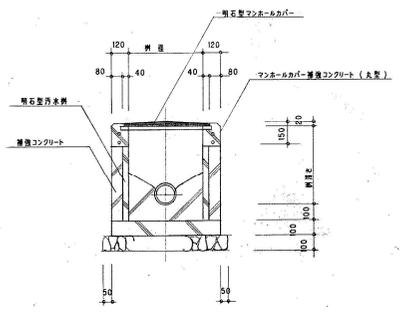


断面図

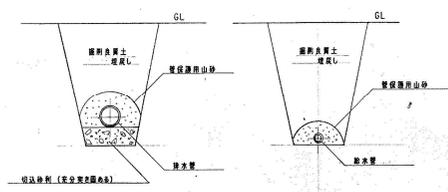

排水管敷設要領図

給水管敷設要領図

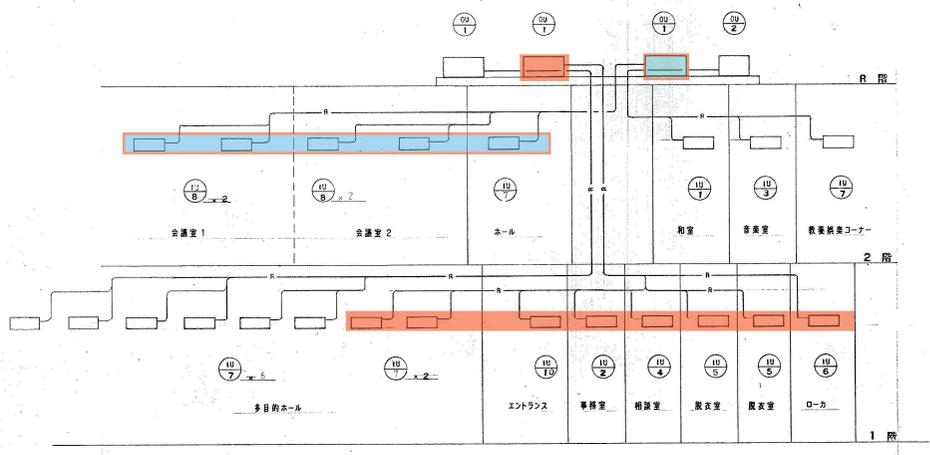

空調系統図

修繕対象

# 完成図

09DJ00101