

符号・数量 名称 見込 仕上 硝子 金物 備考	自由南開テンプレート付 袖ランマ付 2 持見込 100 ×強化ガラス厚=12%	アルミ製引違い窓 27 持見込 70	アルミ製引違い窓 3 持見込 70	アルミ製上下窓 6 持見込 70	アルミ製引違い窓 1 持見込 70		
	ヘアライン仕上 袖ランマ共トメイガラス 6%	トメイガラス 5	トメイガラス 5	トメイガラス 5	トメイガラス 5		
	フロアベニシ、木綿錠、取手ステンレス製(市販品)	アルミ製膳板取付(但し階段室を除く)		アルミ製膳板取付(但し階段室を除く)	アルミ製膳板		
	持手ステンレス製						
	形状						
符号・数量 名称 見込 仕上 硝子 金物 備考	アルミ製片開フラッシュ付 袖ランマ付 1 持見込 70	アルミ製片開中板フラッシュ付 2 持見込 70	鋼製南開中板フラッシュ付 袖ランマ付 1 持見込 100	鋼製片開フラッシュ付 4 持見込 100	鋼製南開自由戸 袖付 2 持見込 100	粗手ベニヤフラッシュ付 3 36	片開ベニヤフラッシュ付 1 36
	型ガラス 4 (袖ランマ共)	型ガラス 4 (ランマ共)	OP 12型ガラス 6.8 (ランマ共)	OP	OP 型ガラス 4 (袖共)	OP	OP
	アムスター	アムスター	アムスター	アムスター	アムスター フロアベニシ、取手プラスチック製(市販品)	アムスター	アムスター
						フロアベニシ、取手プラスチック製(市販品)	フロアベニシ、取手プラスチック製(市販品)
	形状						
符号・数量 名称 見込 仕上 硝子 金物 備考	片開中板ベニヤフラッシュ付 15 36	片開ガラス戸 4 36	片開フラッシュ付(ベニヤ) 6 OP	引違い窓 2 新島子	引違い窓 1 新島子	鋼製片開フラッシュ付 2 OP	前扉スチールフラッシュ付 1 前扉スチールフラッシュ付
	OP	OP	OP	新島子	新島子	OP	
	型ガラス 4	型ガラス 4	フロアベニシ、取手プラスチック製	引手	引手		
	アムスター	アムスター					
	形状						

明石市政政局 企画・調整室

明石市役所新庁舎建設工事

代表設計者  
一級建築士 国土交通大臣登録 第270990号  
南浦 琢磨

K 解体工事 08:西庁舎

08-11 建具表

安井建築設計事務所





最終版 2024.03.25

最終版 2024.03.25

最終契約版







※特記なき限り全て撤去



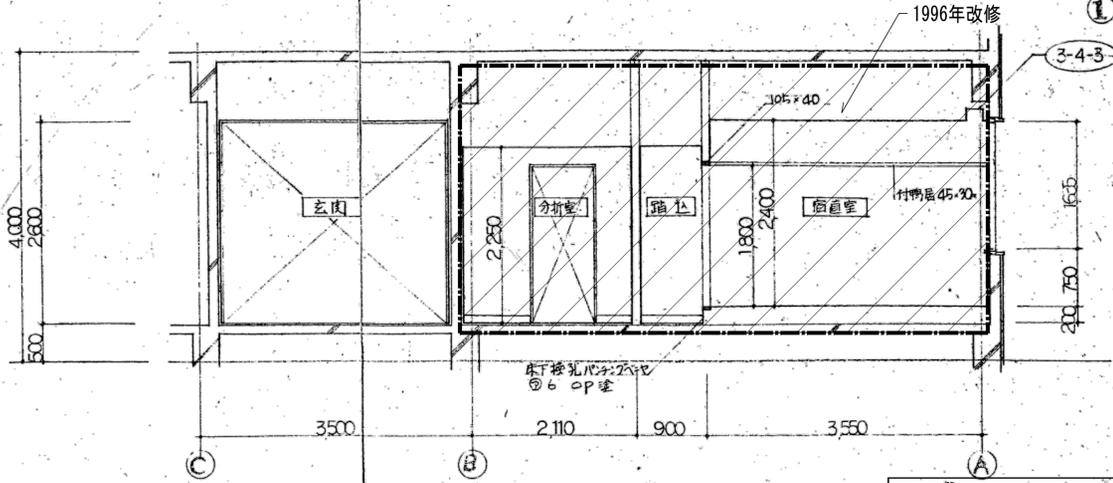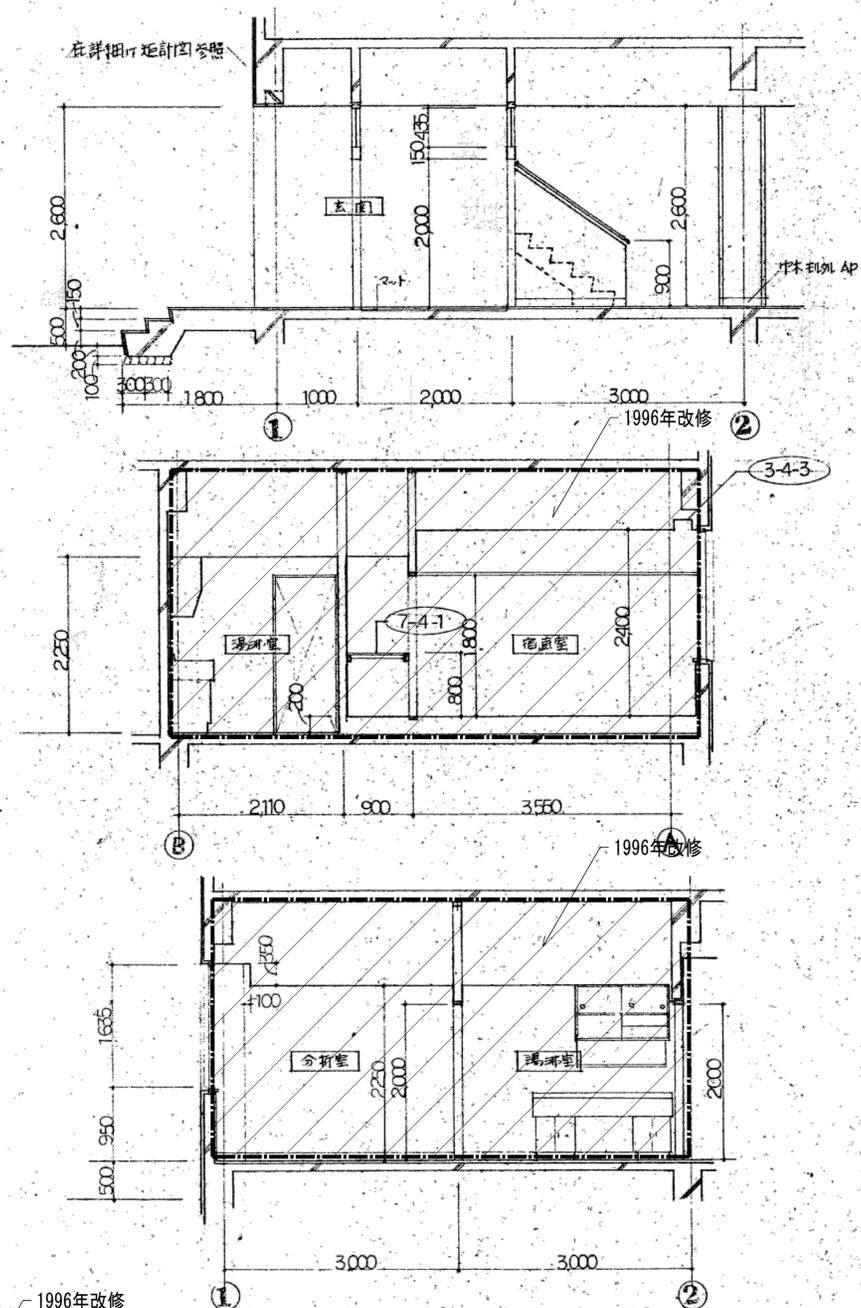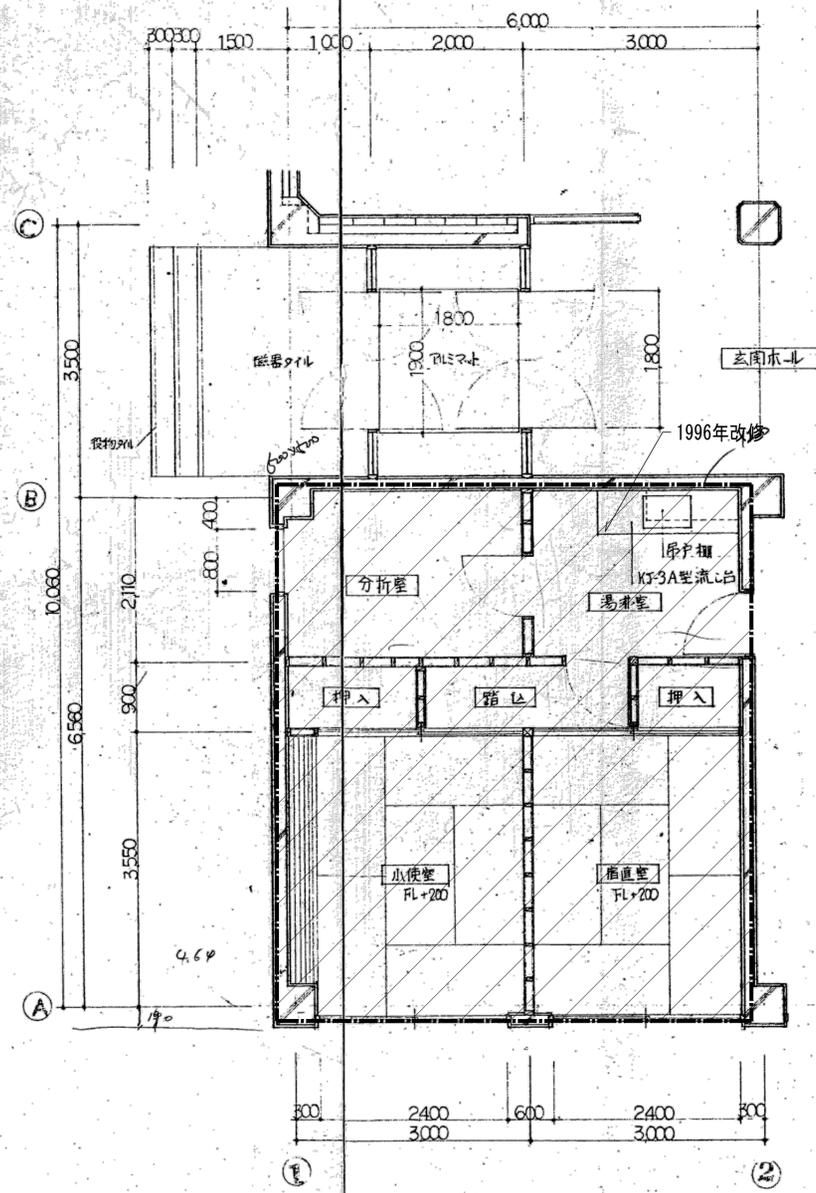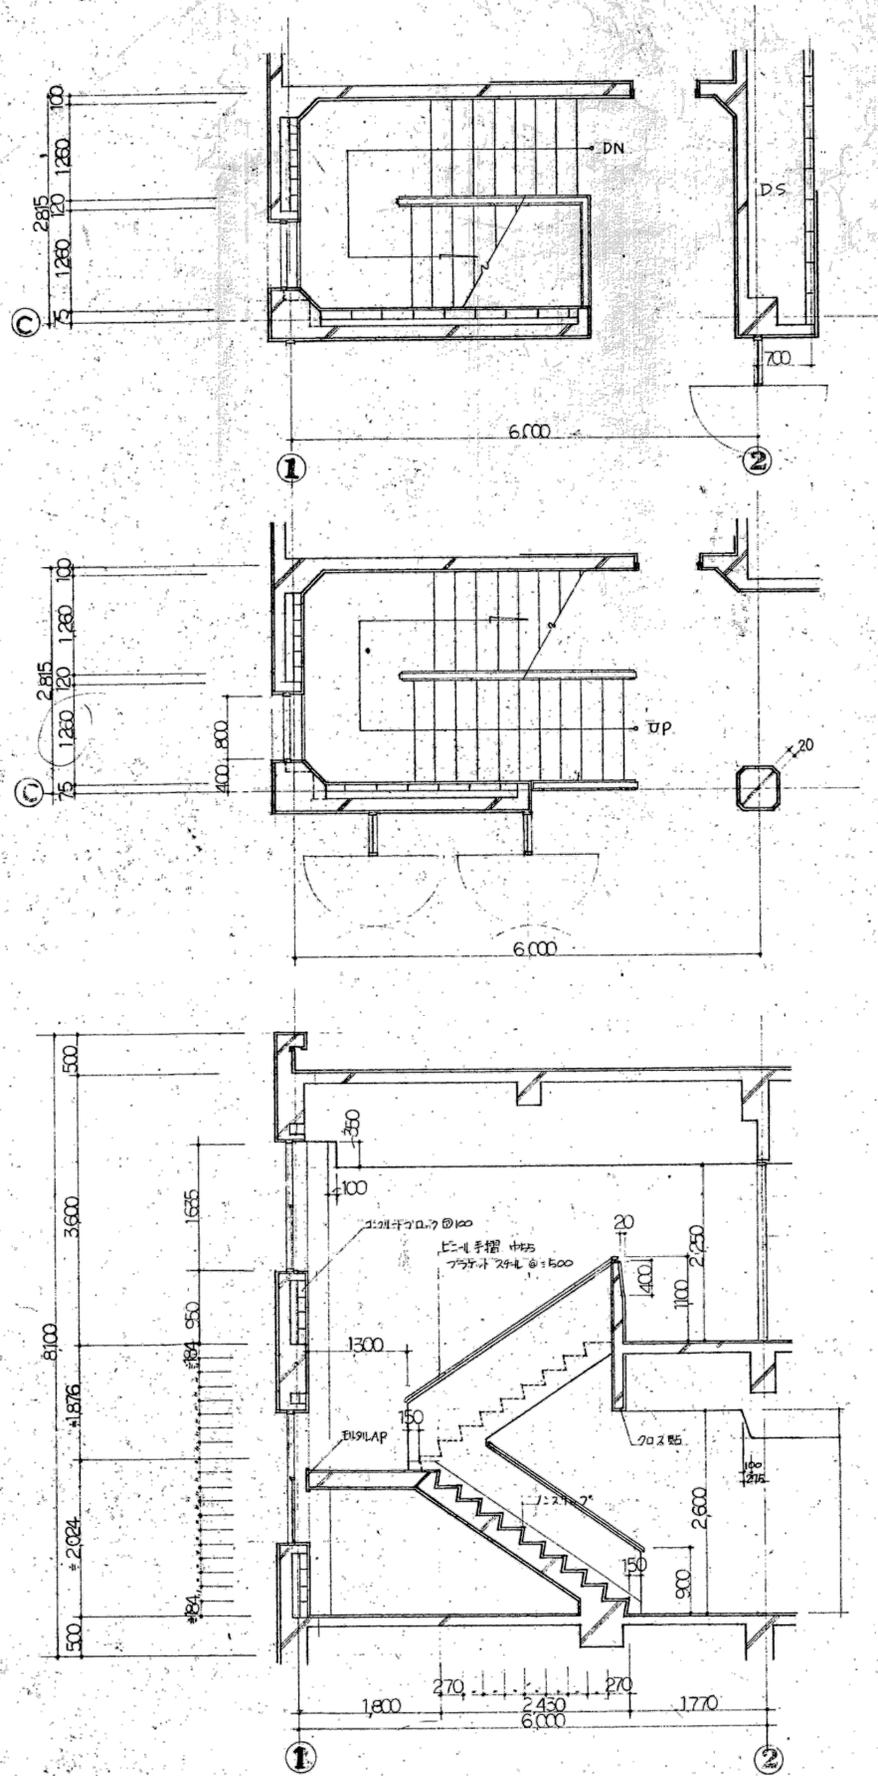









※特記なき限り全て解体

明石市政策局 企画・調整室 <代表設計者> 一級建築士 国土交通大臣登録 第270990号 南浦 琢磨	明石市役所新庁舎建設工事		
	K	解体工事 08:西庁舎	最終版 2024.03.25
	08-13	階段・宿直室詳細図	見積版 2024.03.25
		安井建築設計事務所	最終契約版

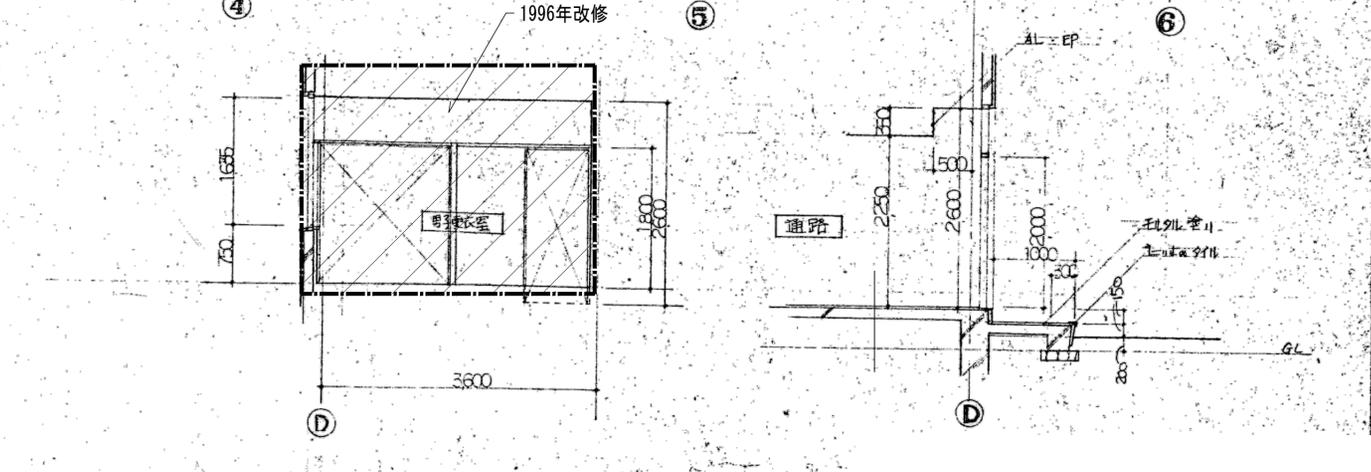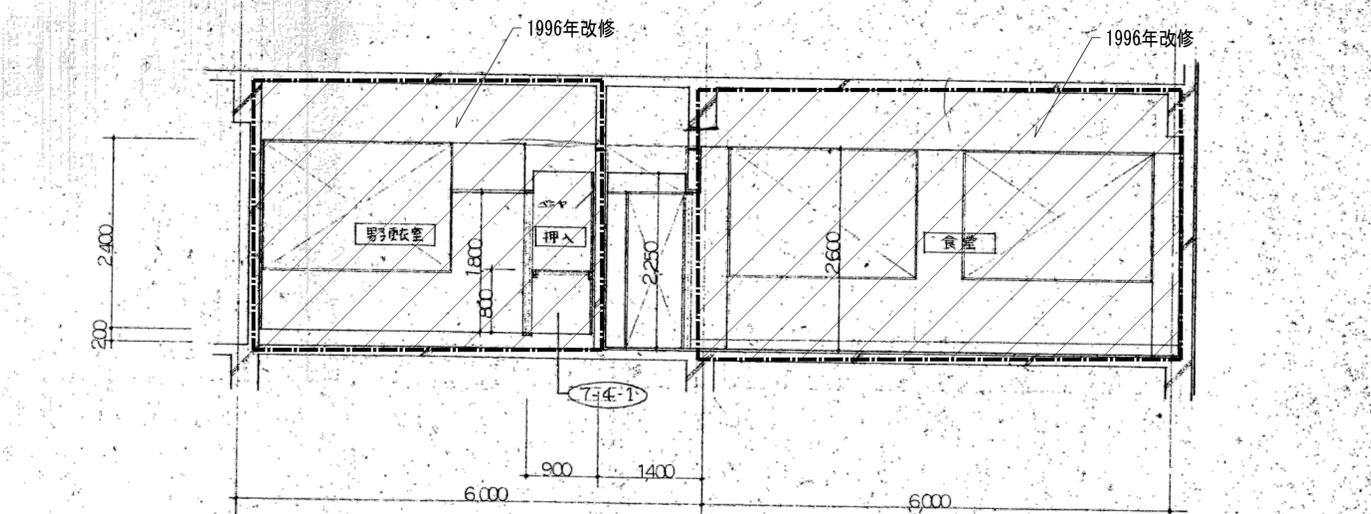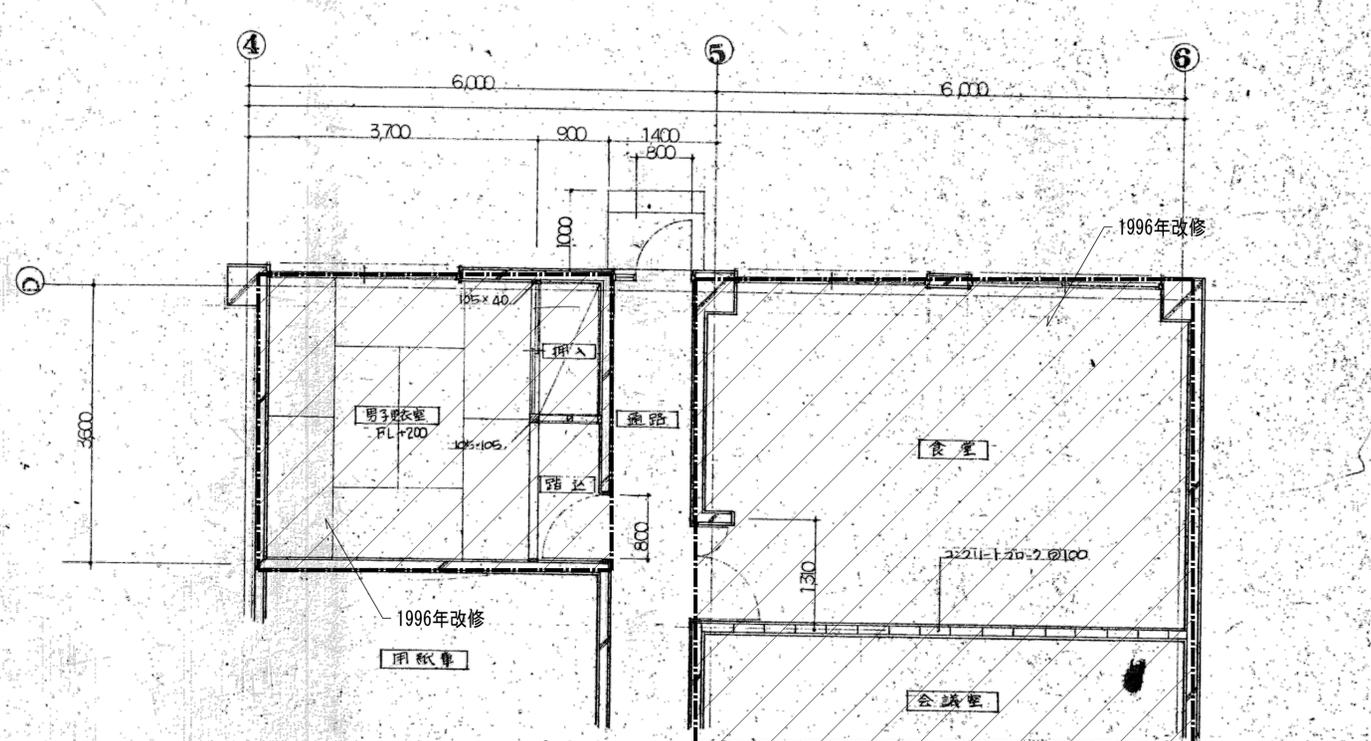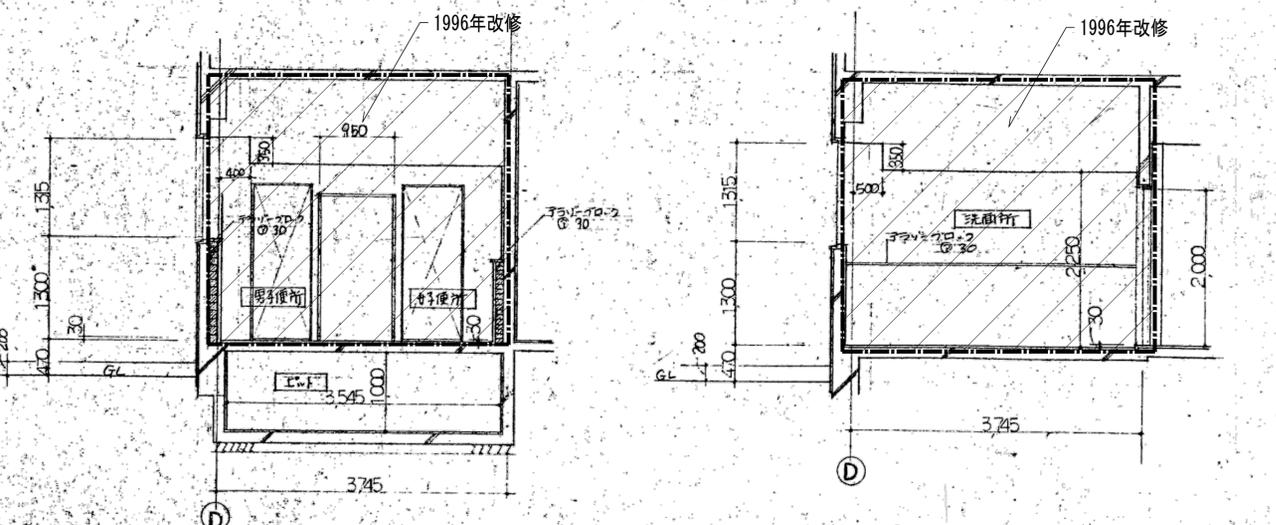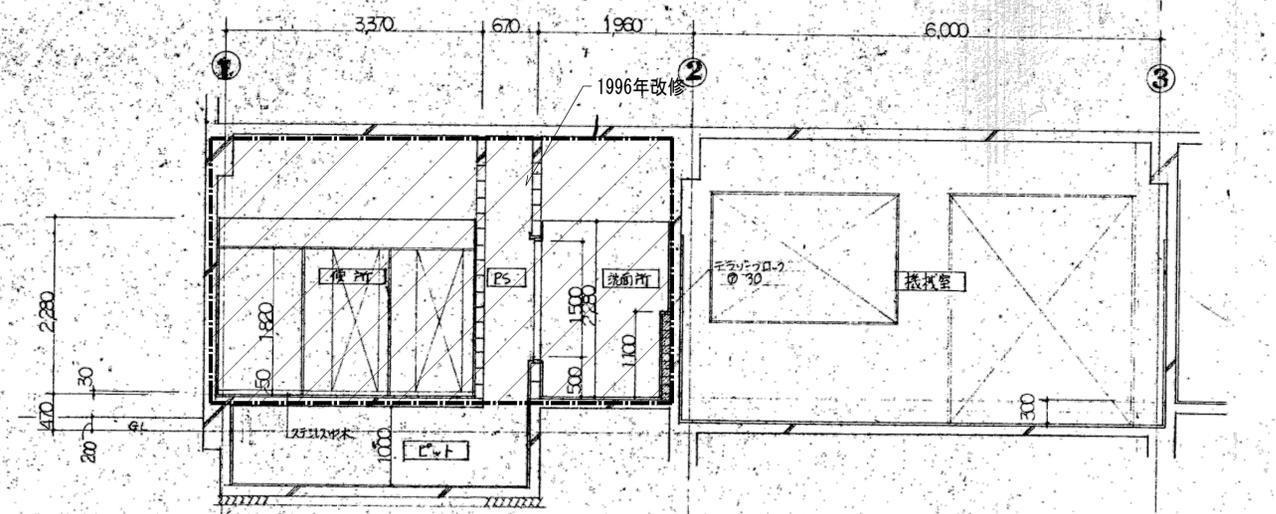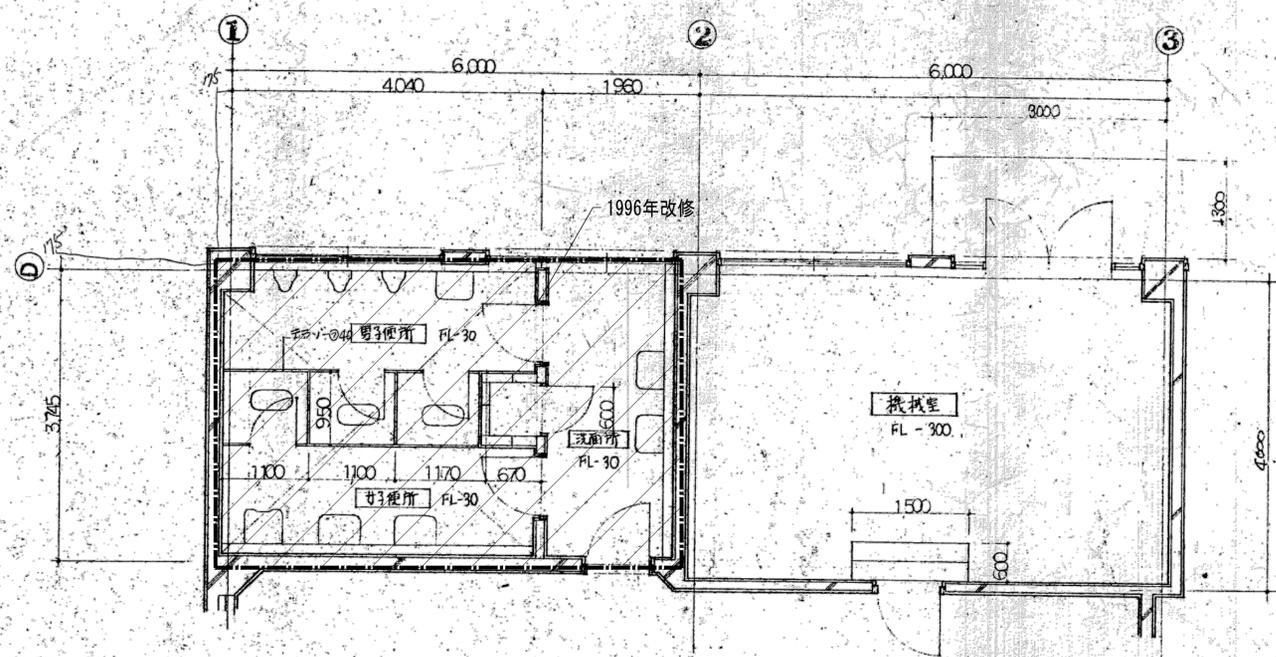

※特記なき限り全て解体


 明石市政策局 企画・調整室 <代表設計者> 一級建築士 国土交通大臣登録 第270990号 南浦 琢磨	明石市役所新庁舎建設工事		
	K	解体工事 08: 西庁舎	最終版 2024.03.25
	08-14	便所・機械室・更衣室詳細図	見積版 2024.03.25
		安井建築設計事務所	最終契約版

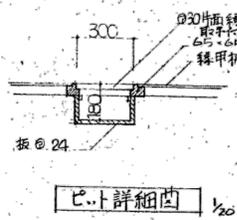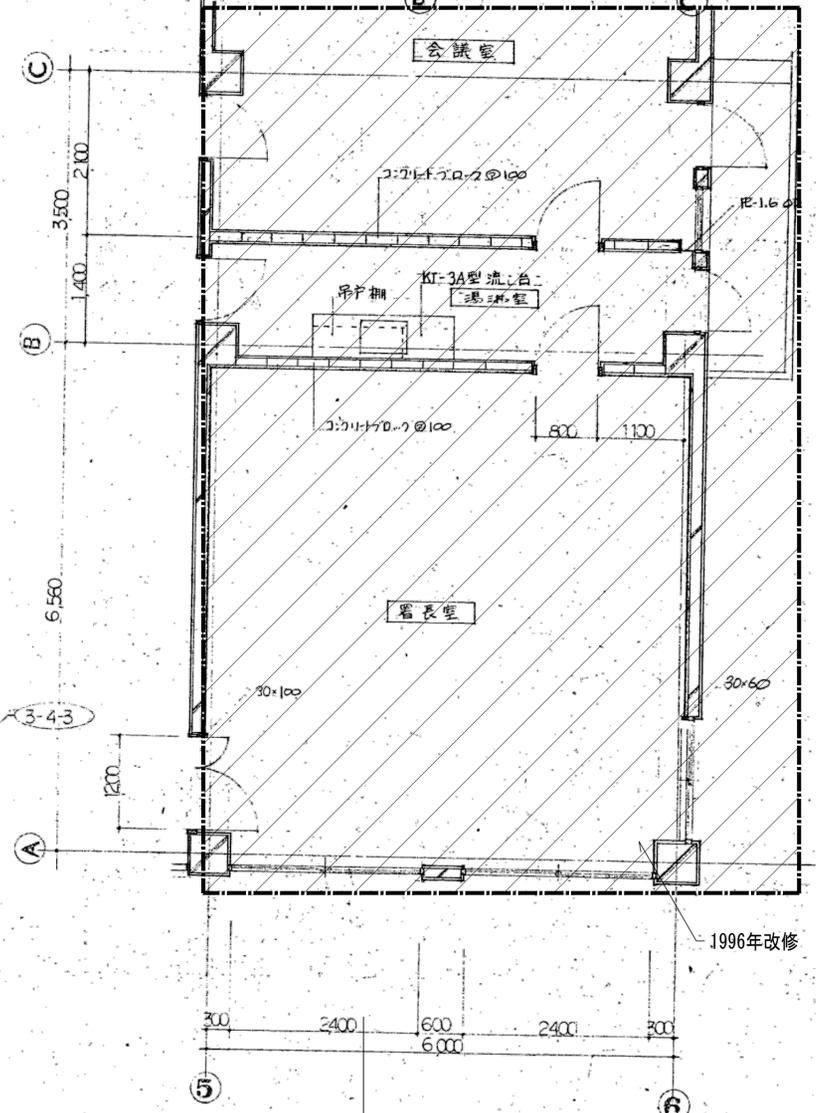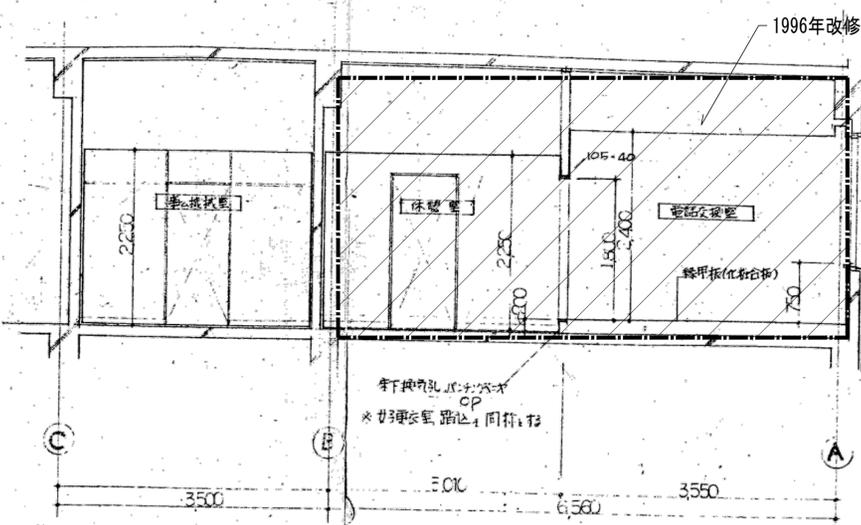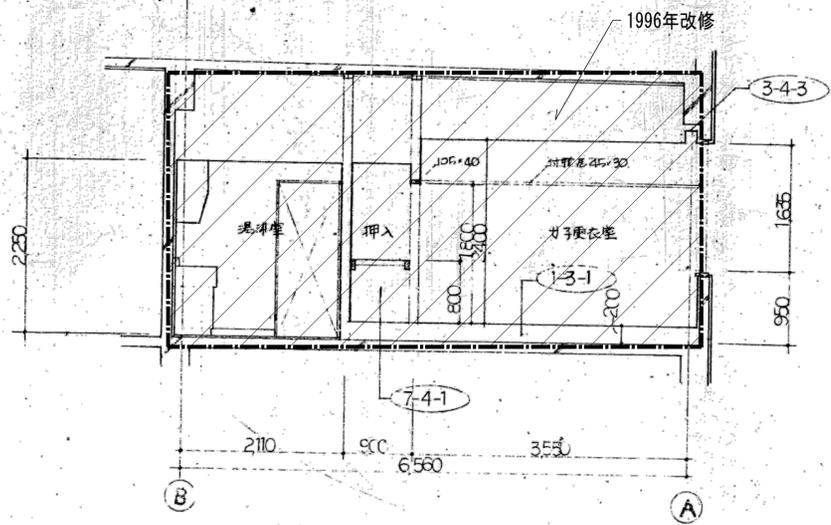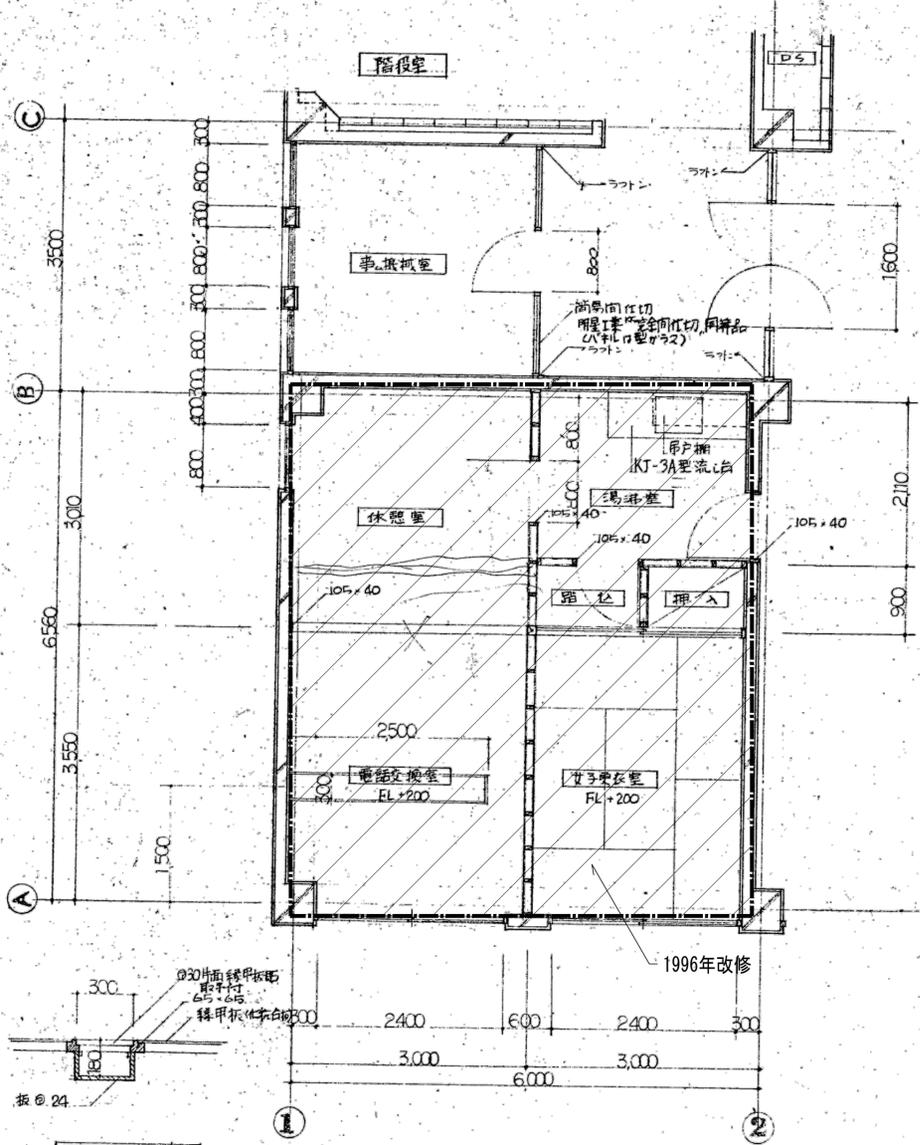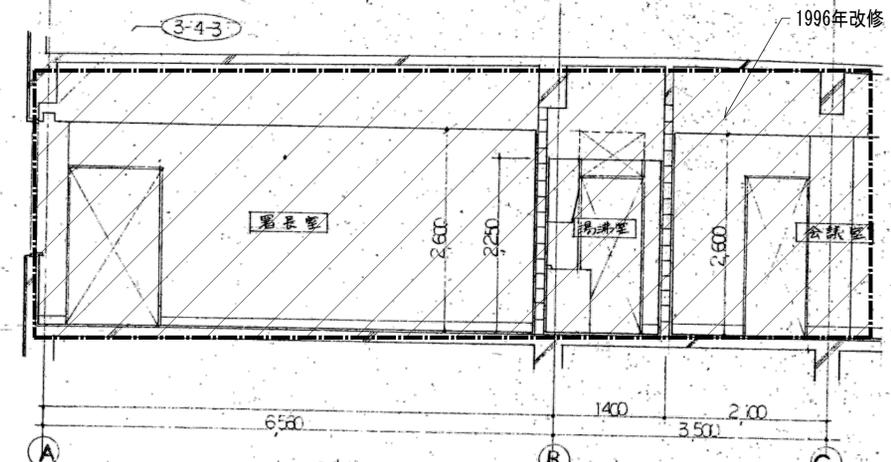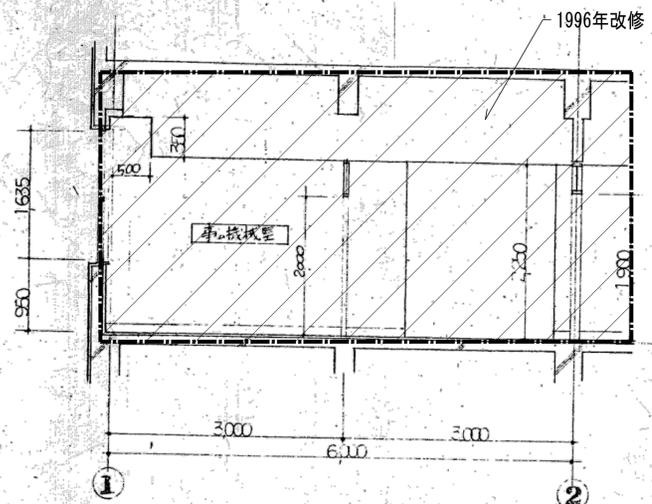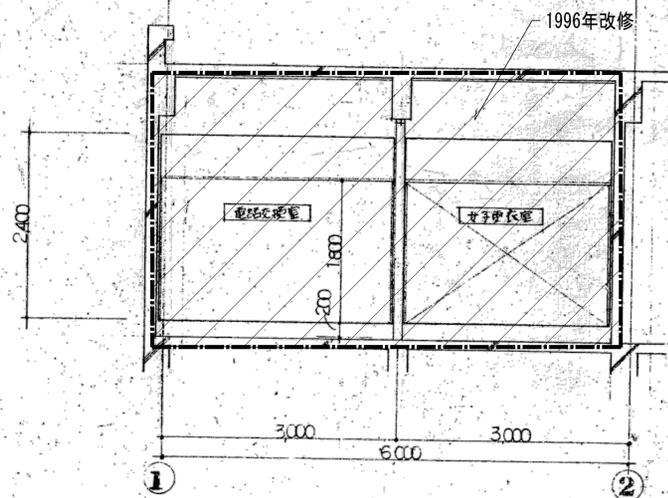

※特記なき限り全て解体

明石市政策局 企画・調整室 <代表設計者> 一級建築士 国土交通大臣登録 第270990号 南浦 琢磨	明石市役所新庁舎建設工事		
	K	解体工事 08:西庁舎	最終版 2024.03.25
	08-15	電話交換室・署長室詳細図	見積版 2024.03.25
		安井建築設計事務所	最終契約版




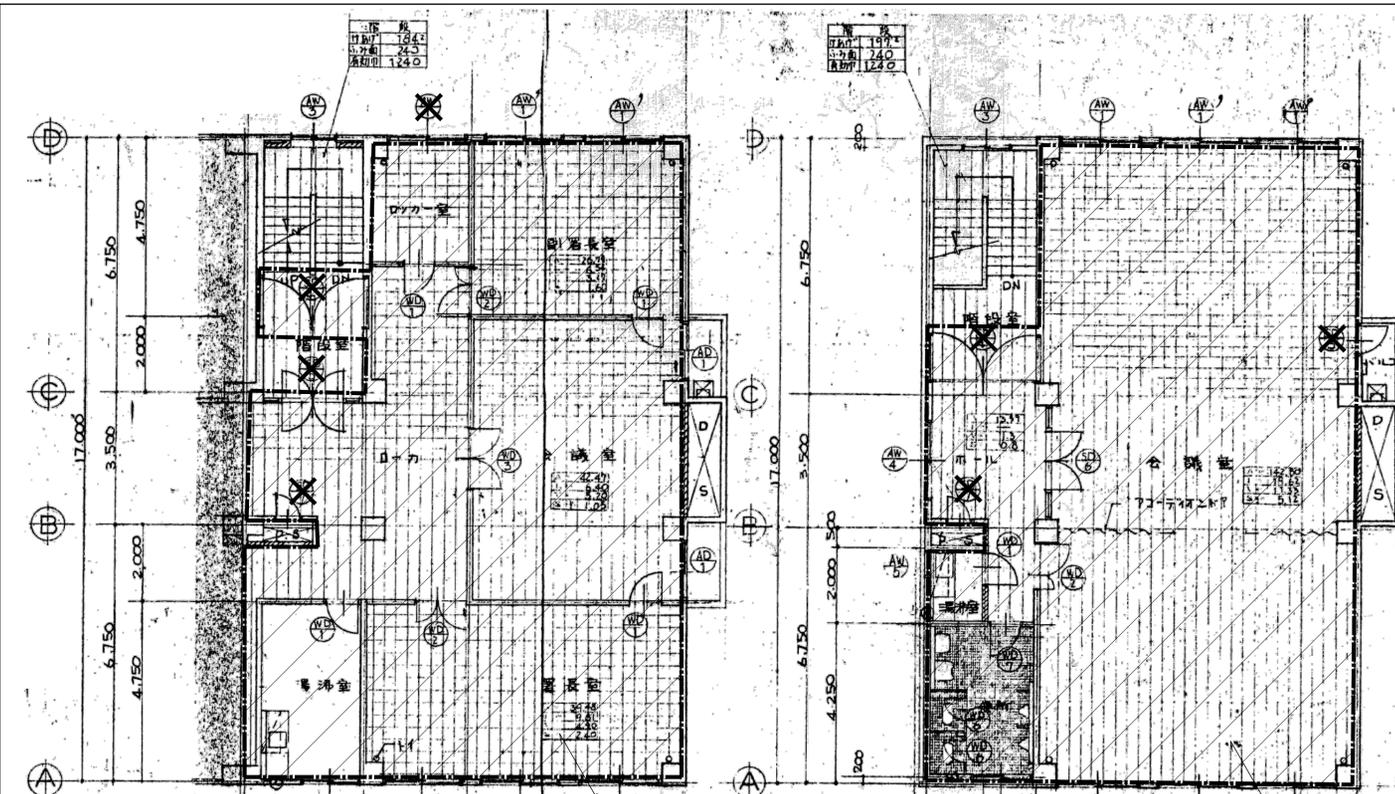

- 凡例
- A—窓面積 (㎡)
  - L—有効採光面積 (㎡)
  - V—有効換気面積 (㎡)
  - S—有効排煙面積 (㎡)
  - 換気扇
  - 1700×1700 換気扇



1996年改修

1996年改修

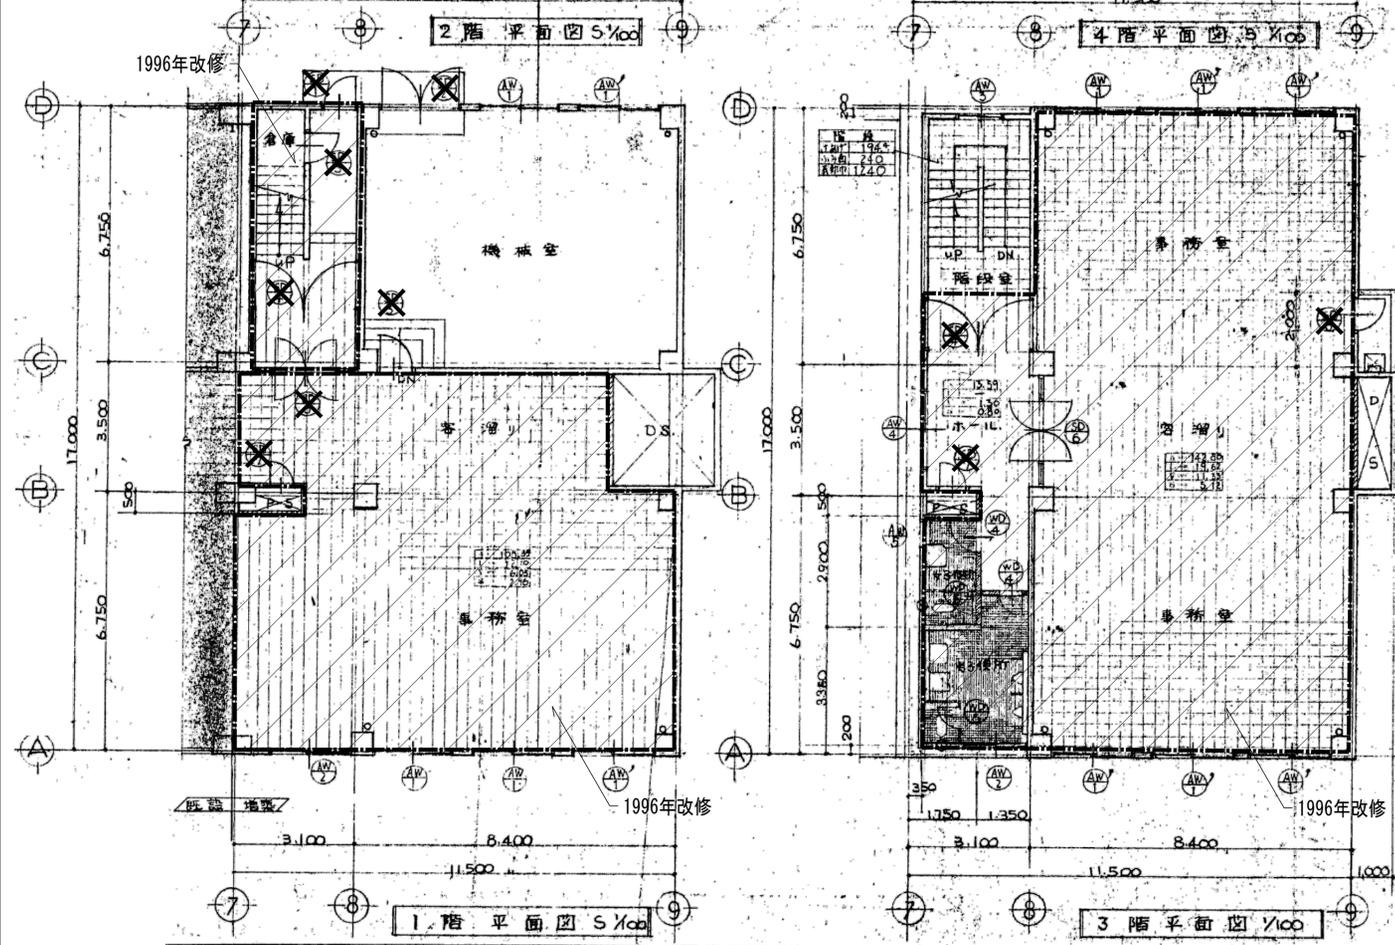


1996年改修

1996年改修

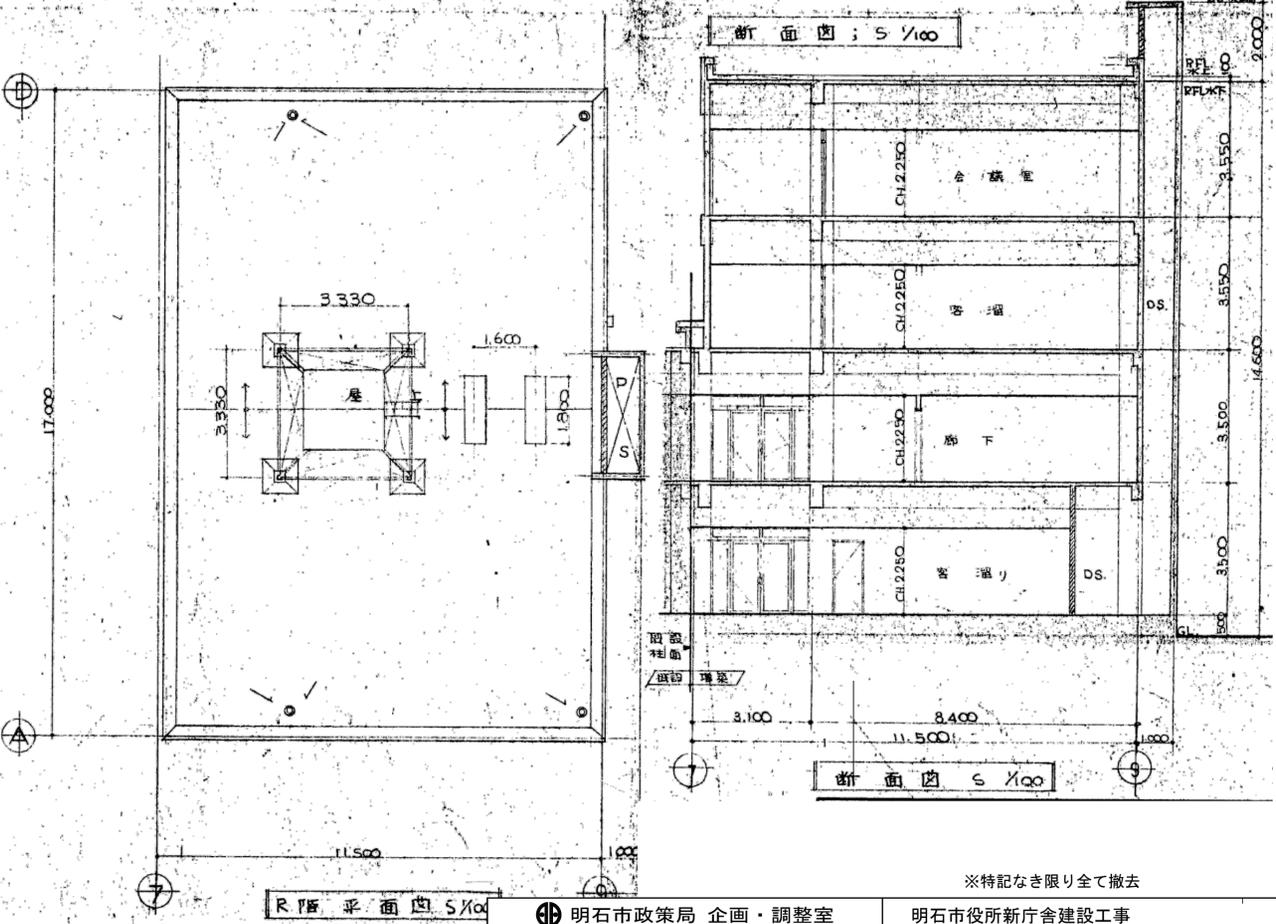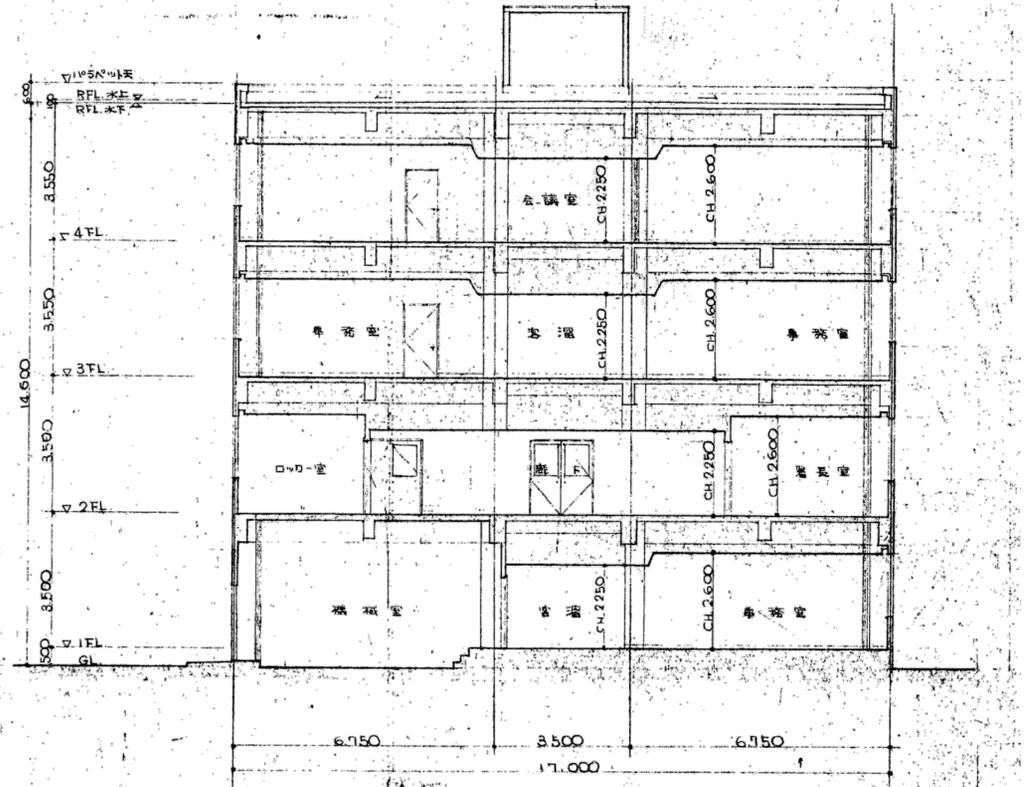


※特記なき限り全て撤去

明石市政政局 企画・調整室		明石市役所新庁舎建設工事	
K		解体工事 08:西庁舎	
08-17		平面図・断面図	
南浦 琢磨		安井建築設計事務所	
〈代表設計者〉 一級建築士 国土交通大臣登録 第270990号		最終版 2024.03.25	
		最終契約版 2024.03.25	
		最終契約版	

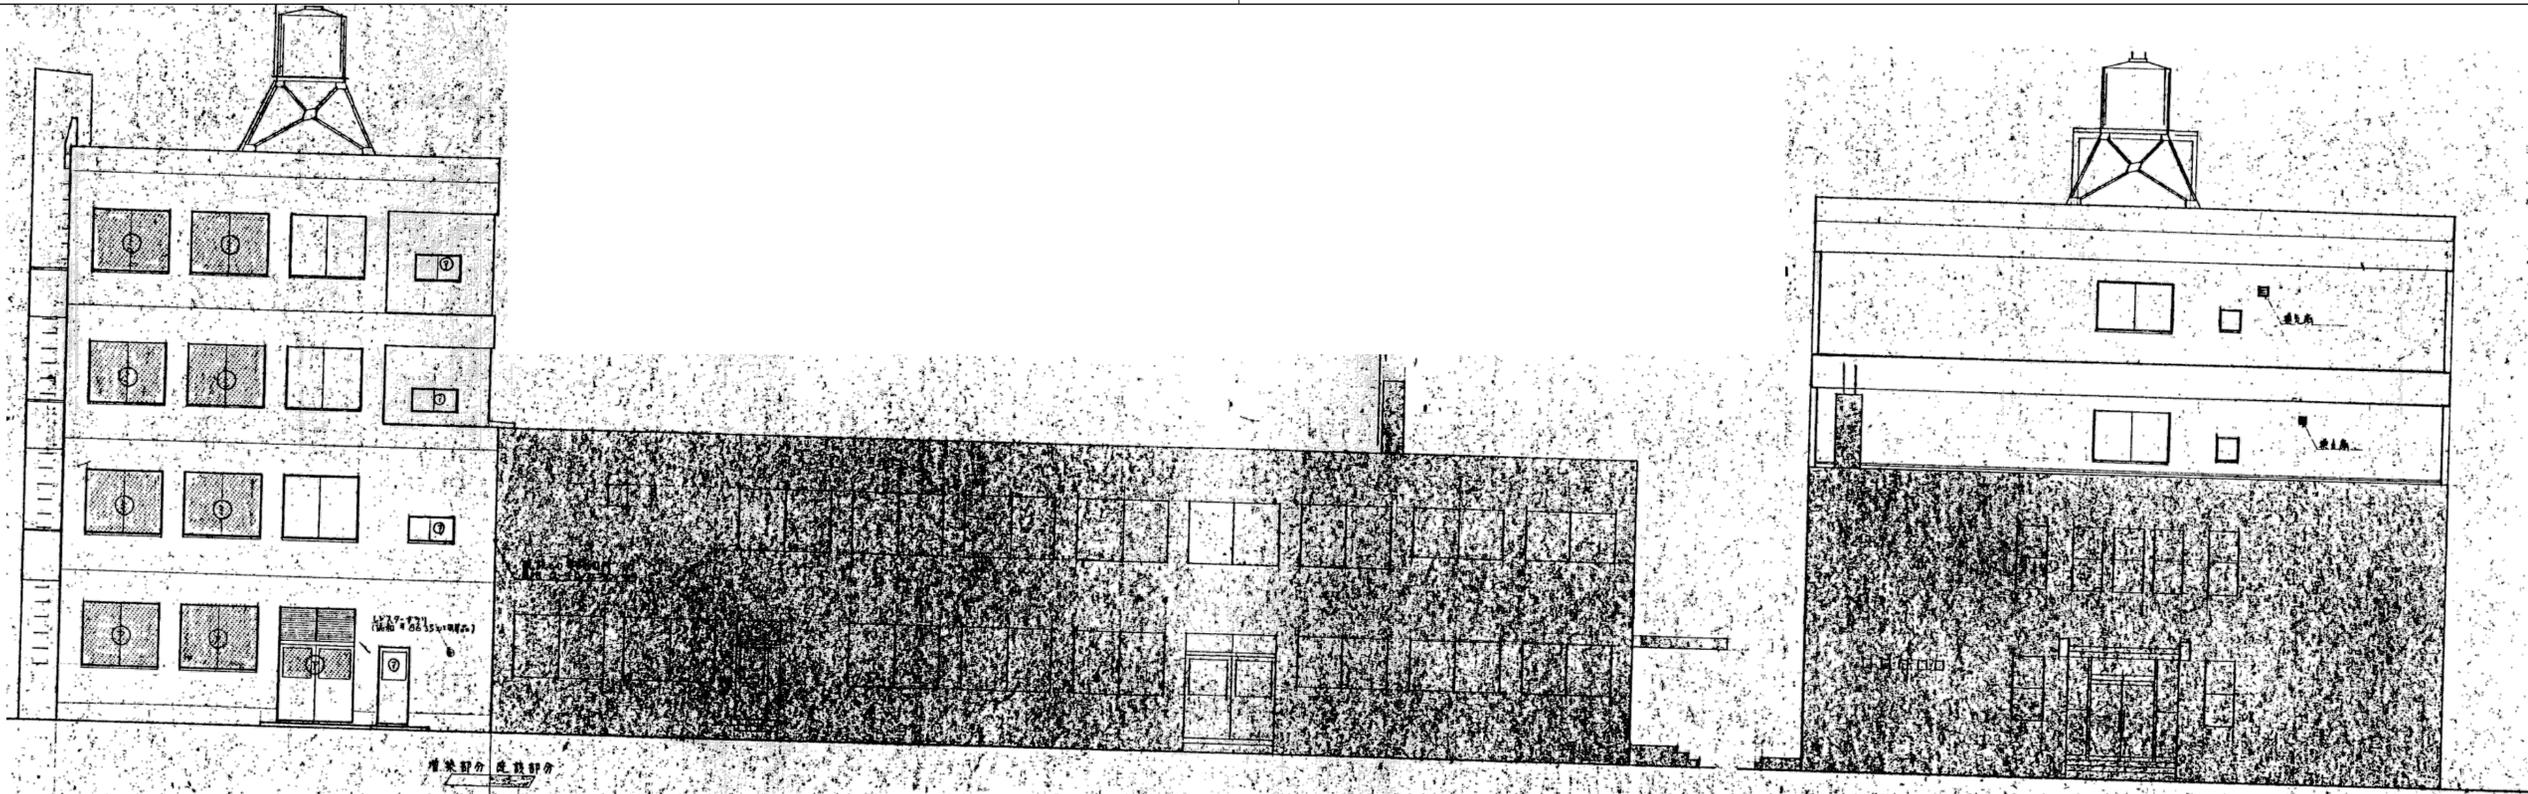

北立面図

西立面図

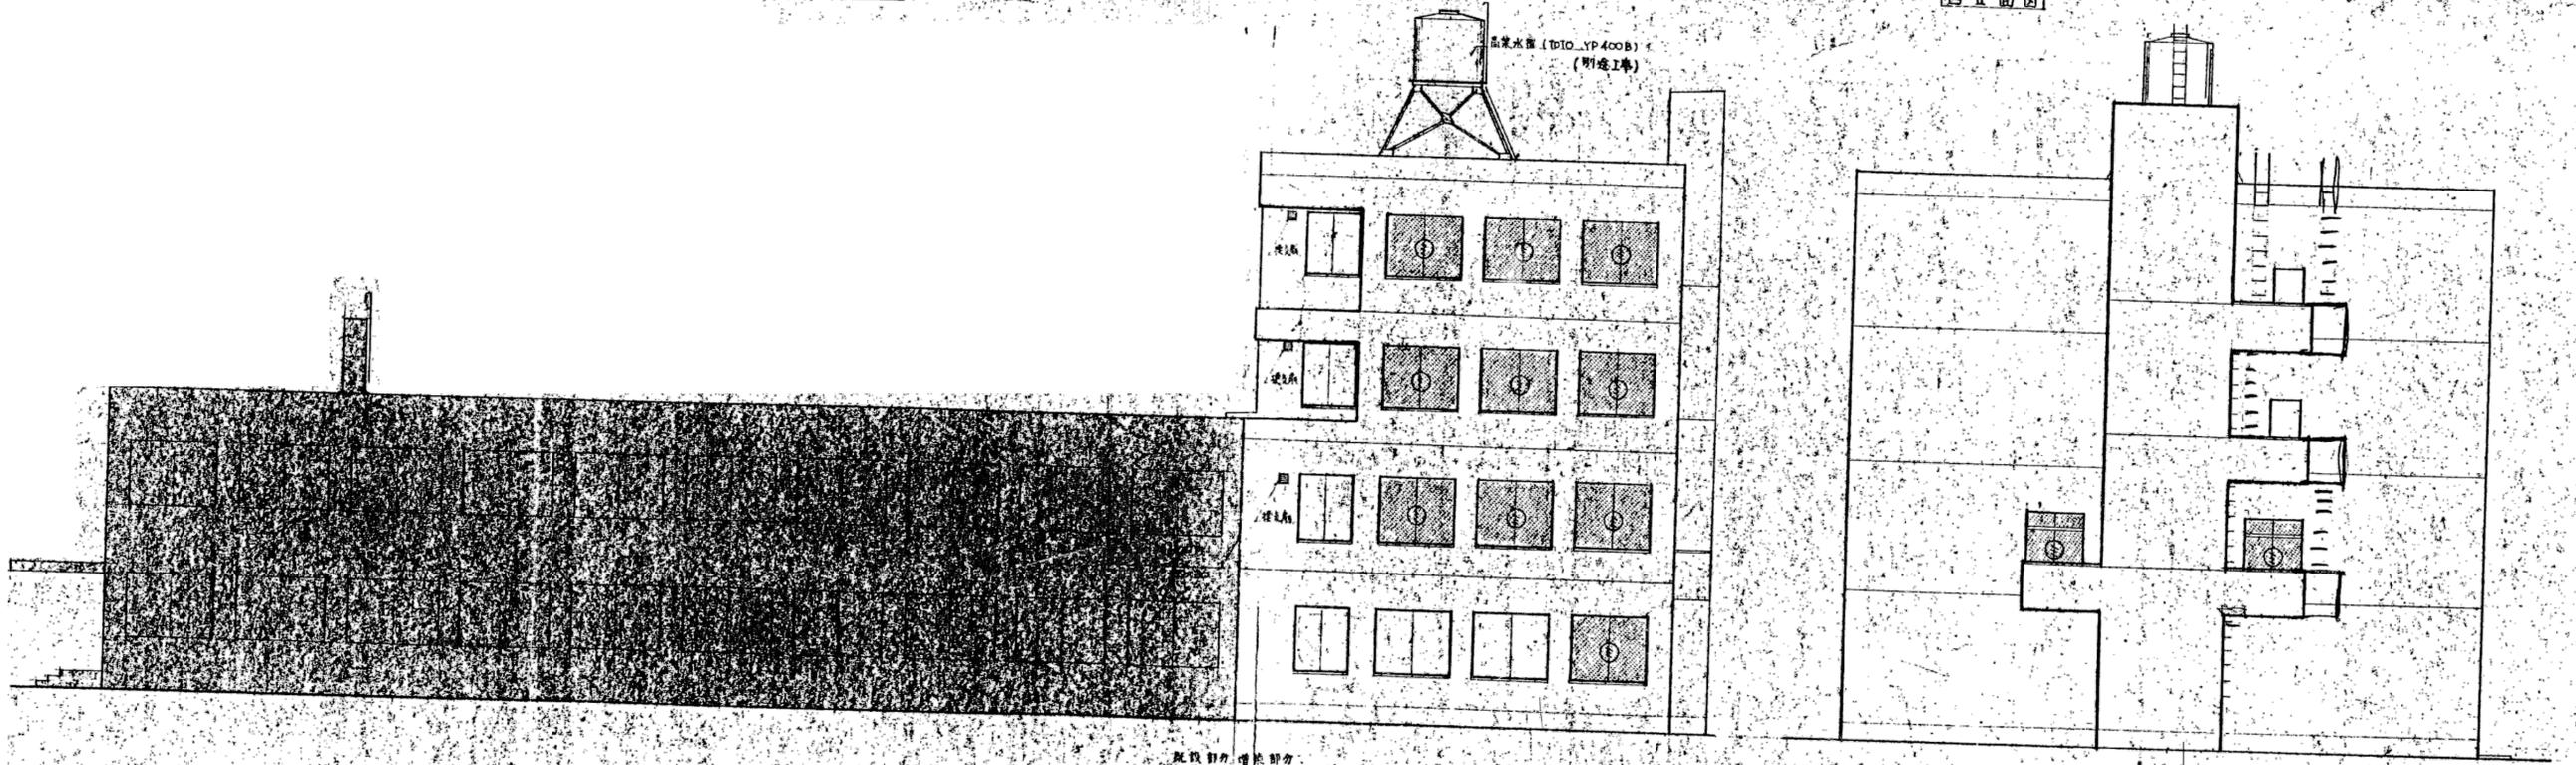



南立面図

東立面図

- 75入キガキガラス@68%
- ナシ入ラウワイヤガラス@68%

※特記なき限り全て解体


明石市政策局 企画・調整室 <代表設計者> 一級建築士 国土交通大臣登録 第270990号 南浦 琢磨	明石市役所新庁舎建設工事		
	K	解体工事 08:西庁舎	最終版 2024.03.25
	08-18	立面図	見積版 2024.03.25
	安井建築設計事務所		最終契約版

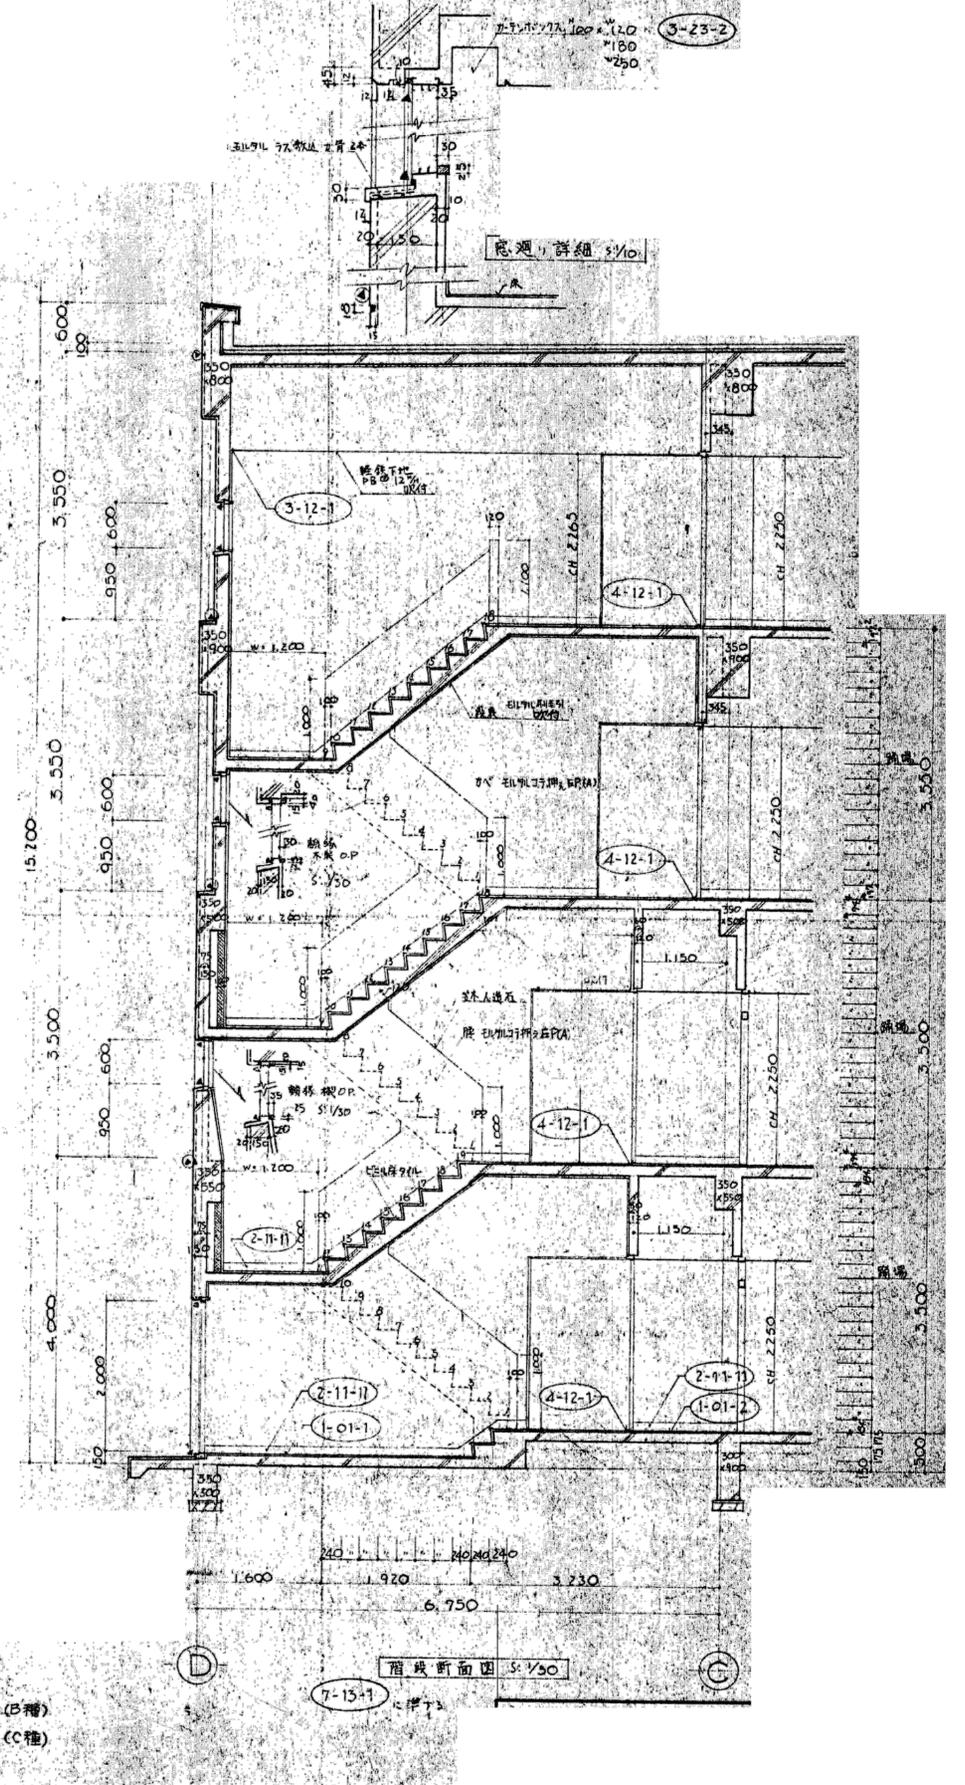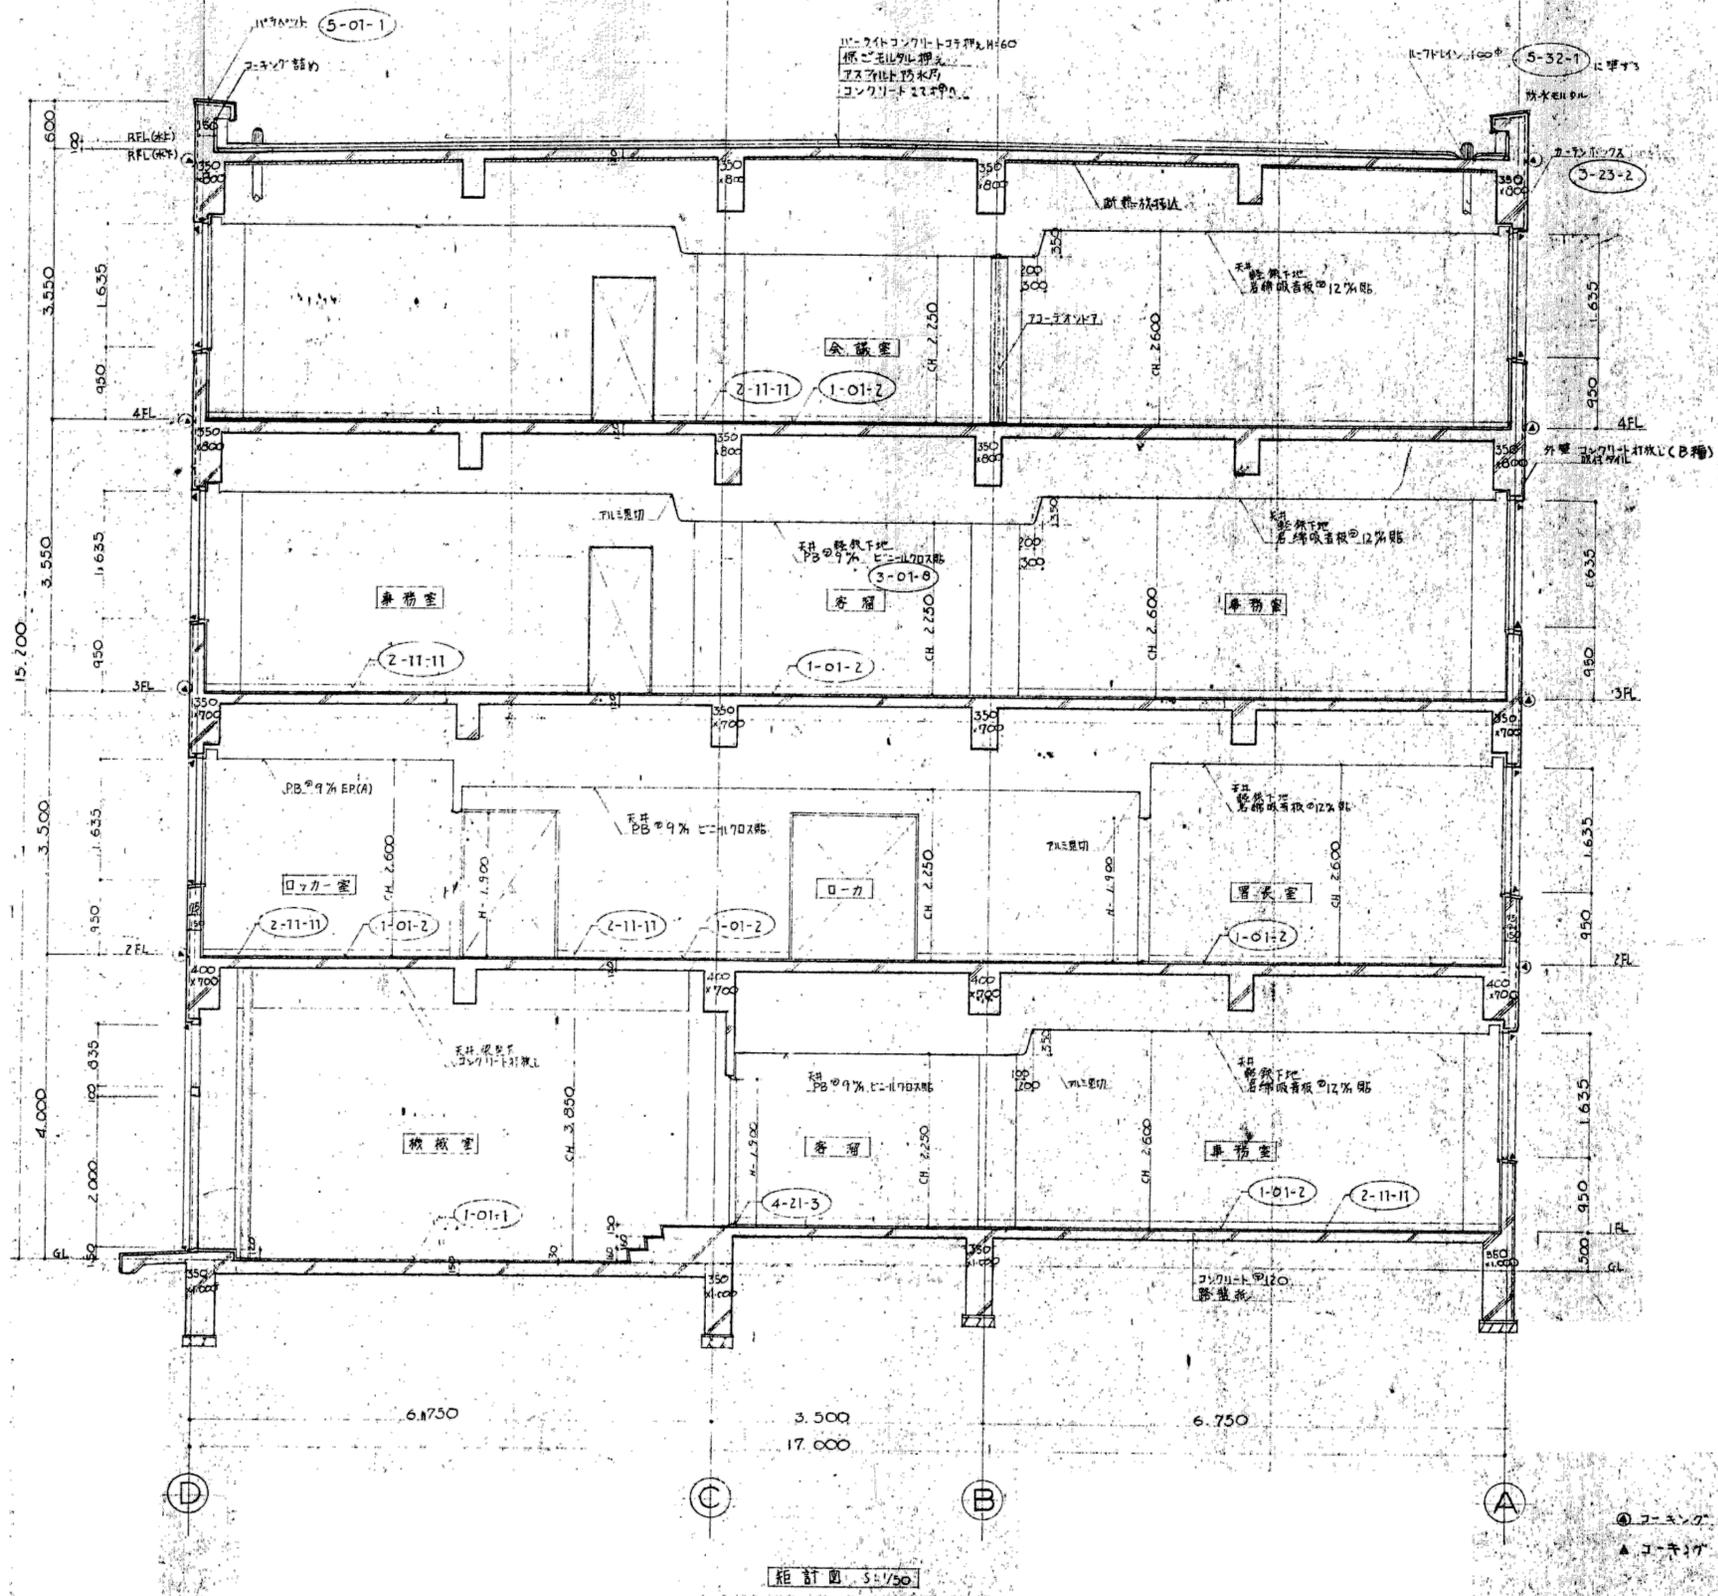


※特記なき限り全て解体

明石市政策局 企画・調整室 <代表設計者> 一級建築士 国土交通大臣登録 第270990号 南浦 琢磨	明石市役所新庁舎建設工事		
	K	解体工事 08:西庁舎	最終版 2024.03.25
	08-19	断面詳細図	見積版 2024.03.25
		安井建築設計事務所	最終契約版

1976年増築図

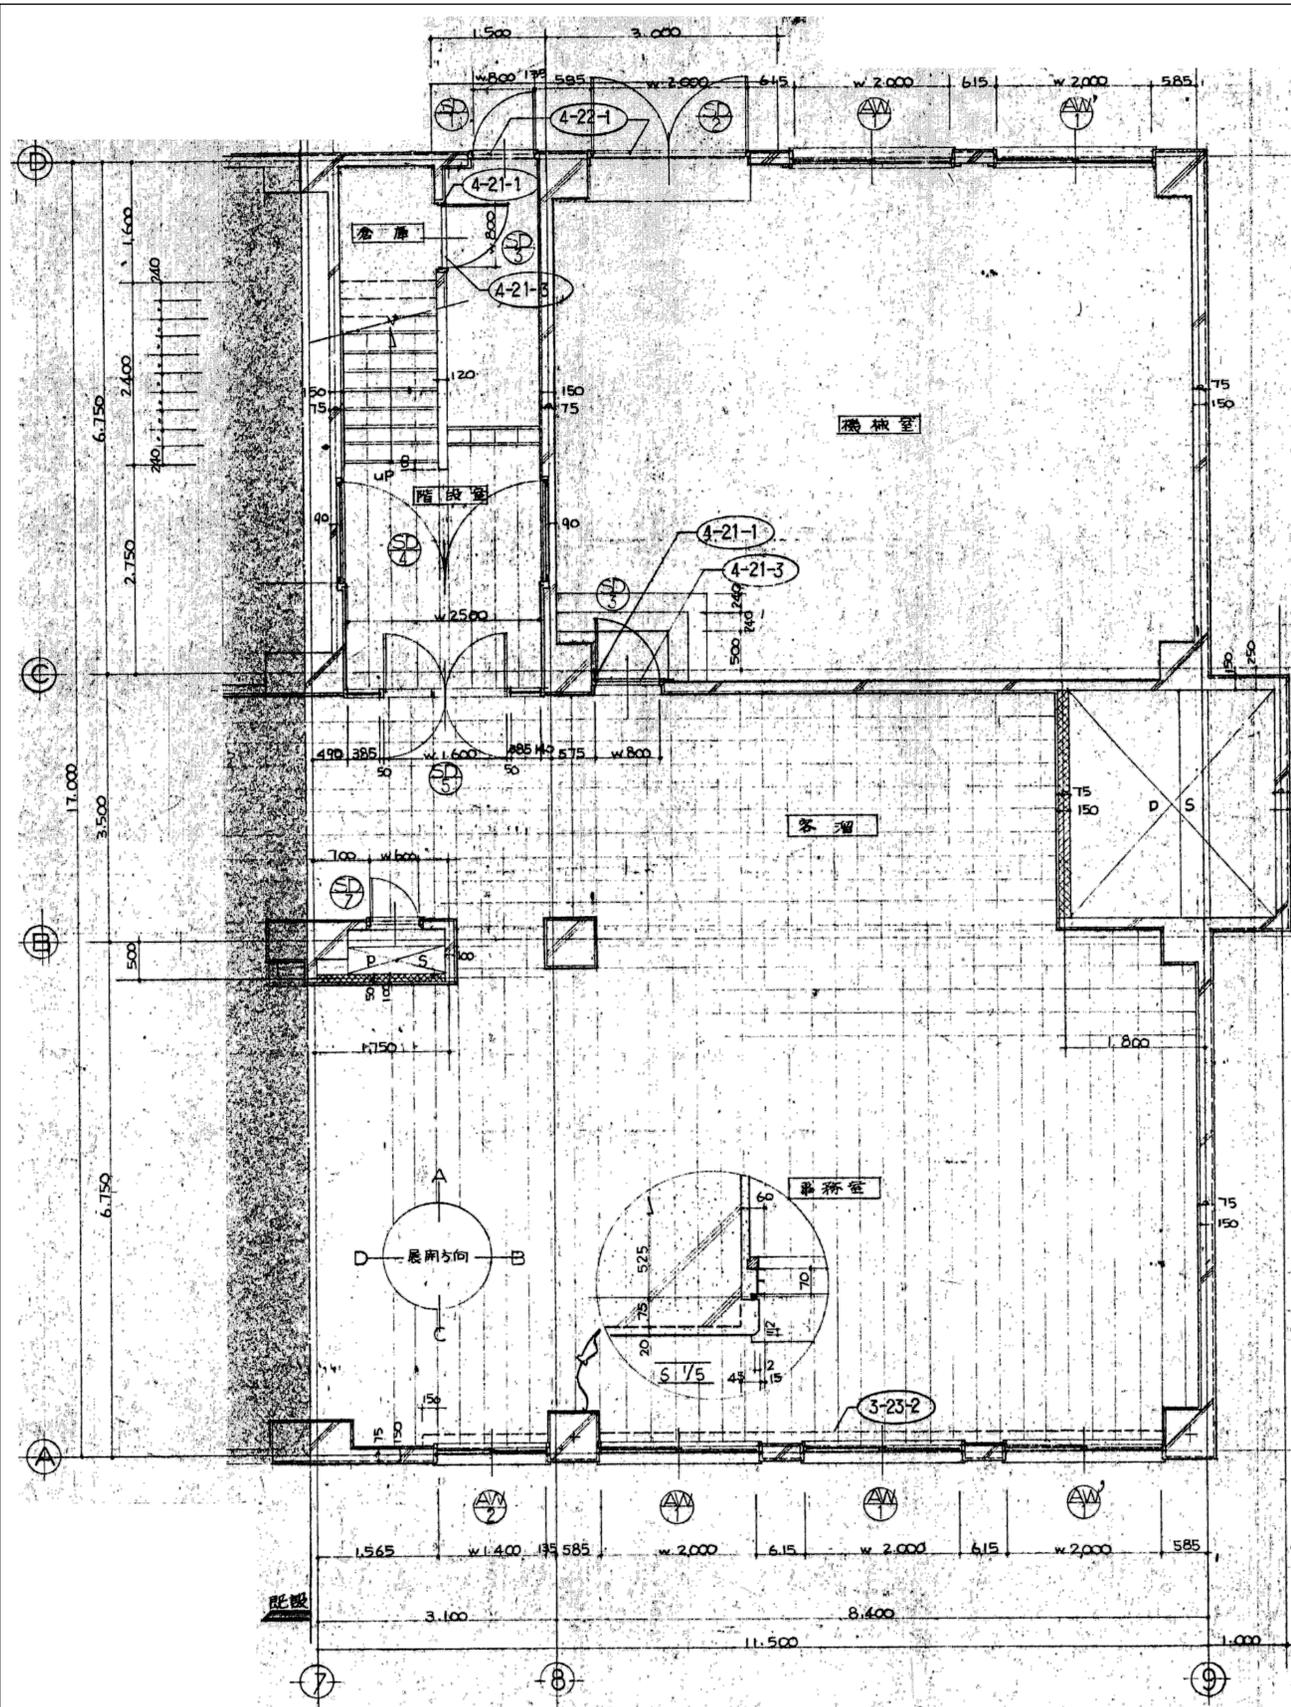

1階平面詳細図 1/50

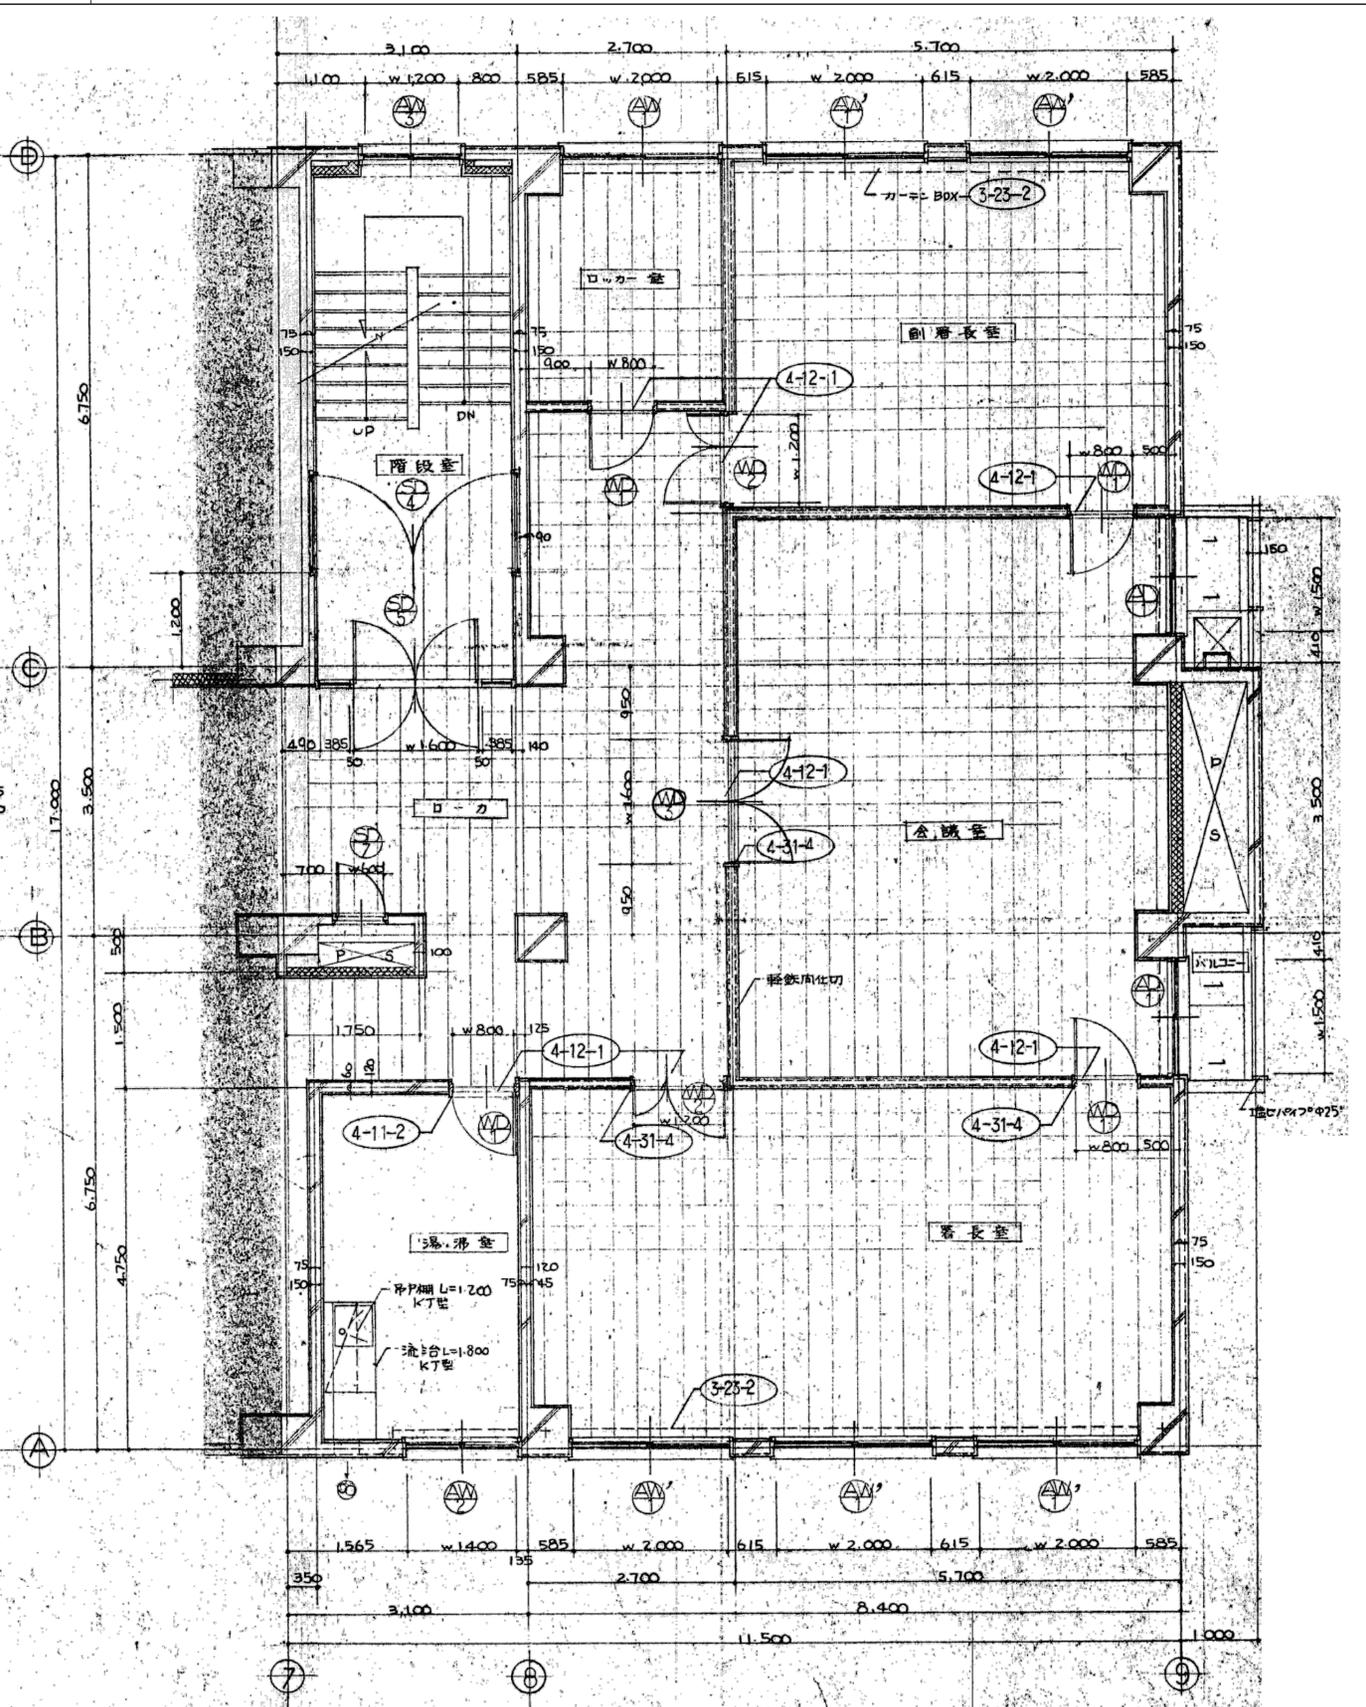



2階平面詳細図 1/50

※ 外壁増打は②20と③20

※特記なき限り全て解体

 明石市政策局 企画・調整室 <代表設計者> 一級建築士 国土交通大臣登録 第270990号 南浦 琢磨	明石市役所新庁舎建設工事		
	K	解体工事 08:西庁舎	最終版 2024.03.25
	08-20	1・2階平面詳細図	見積版 2024.03.25
		安井建築設計事務所	最終契約版

1976年増築図

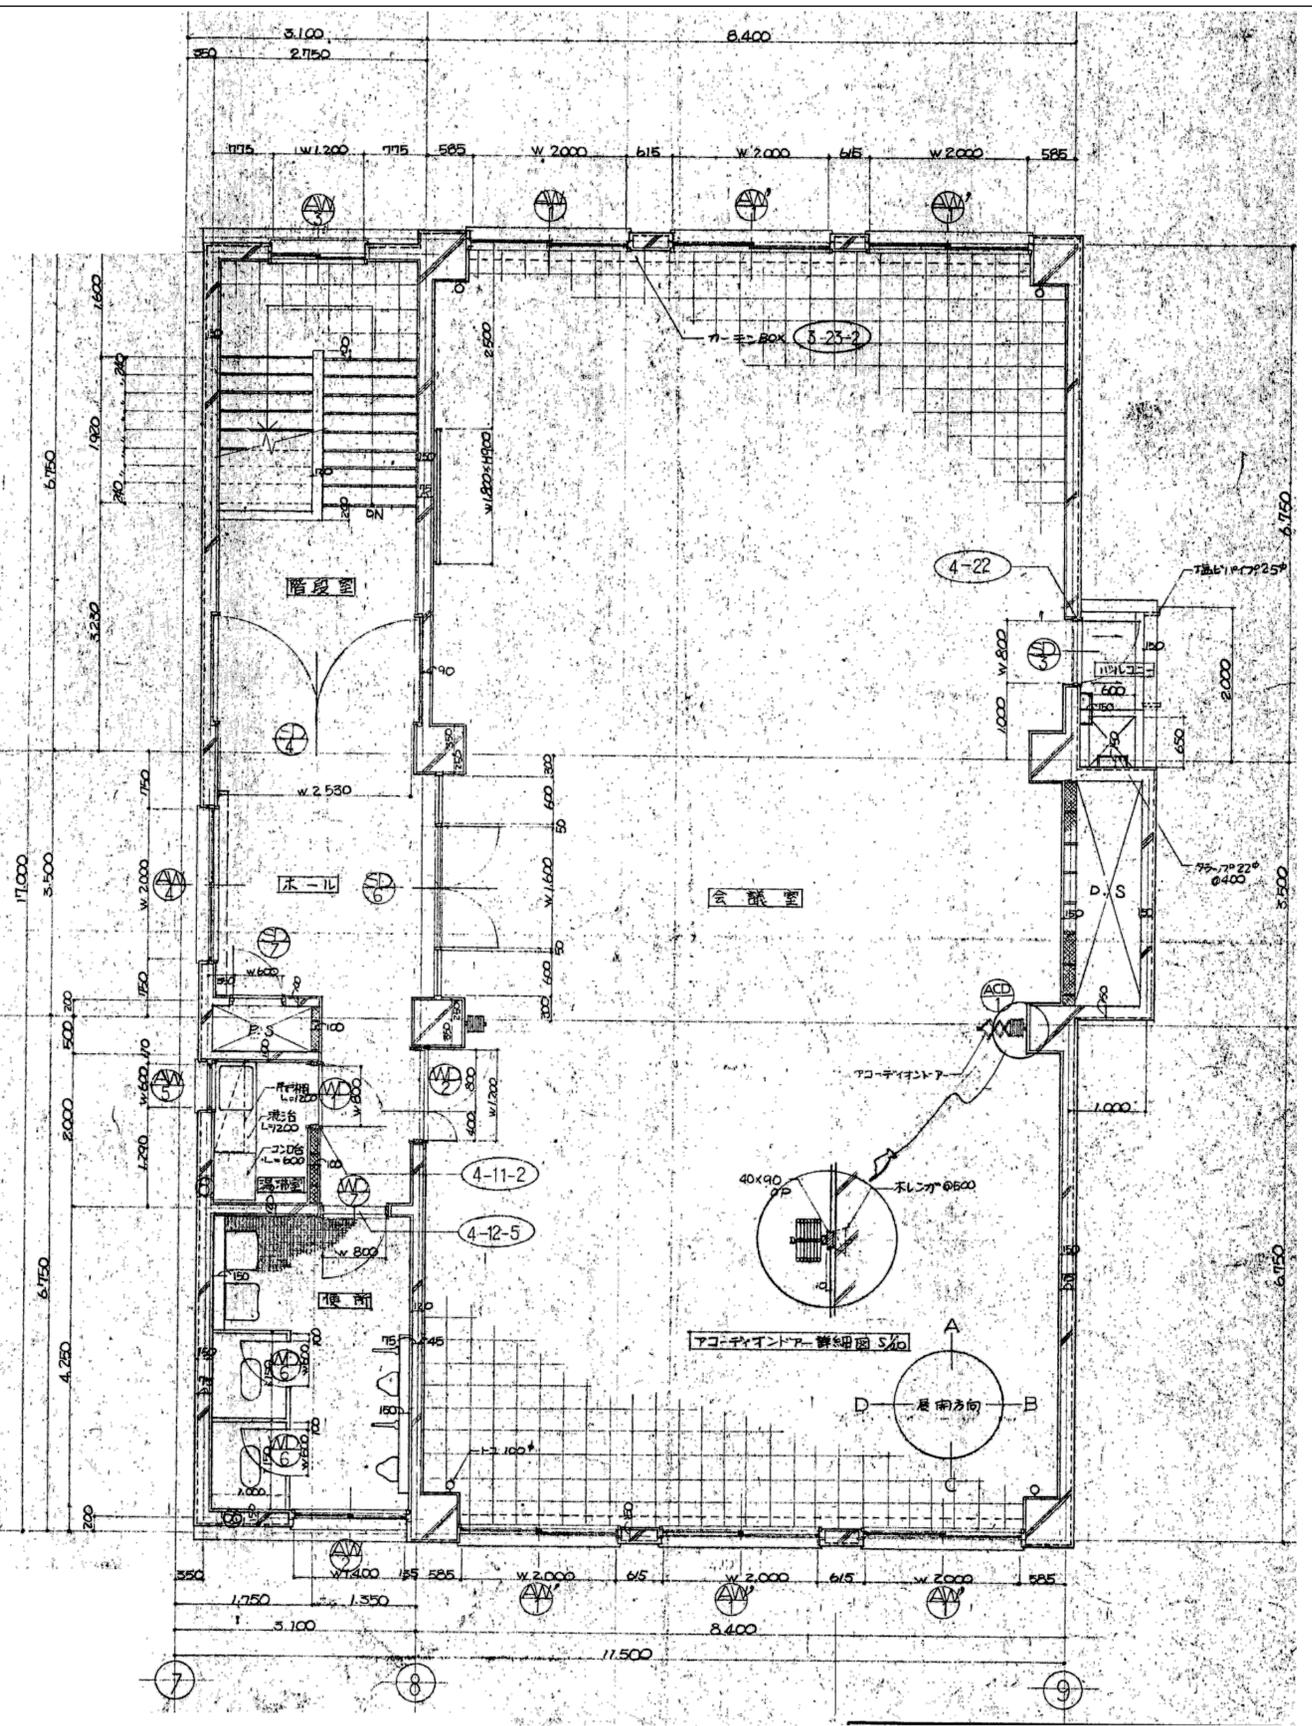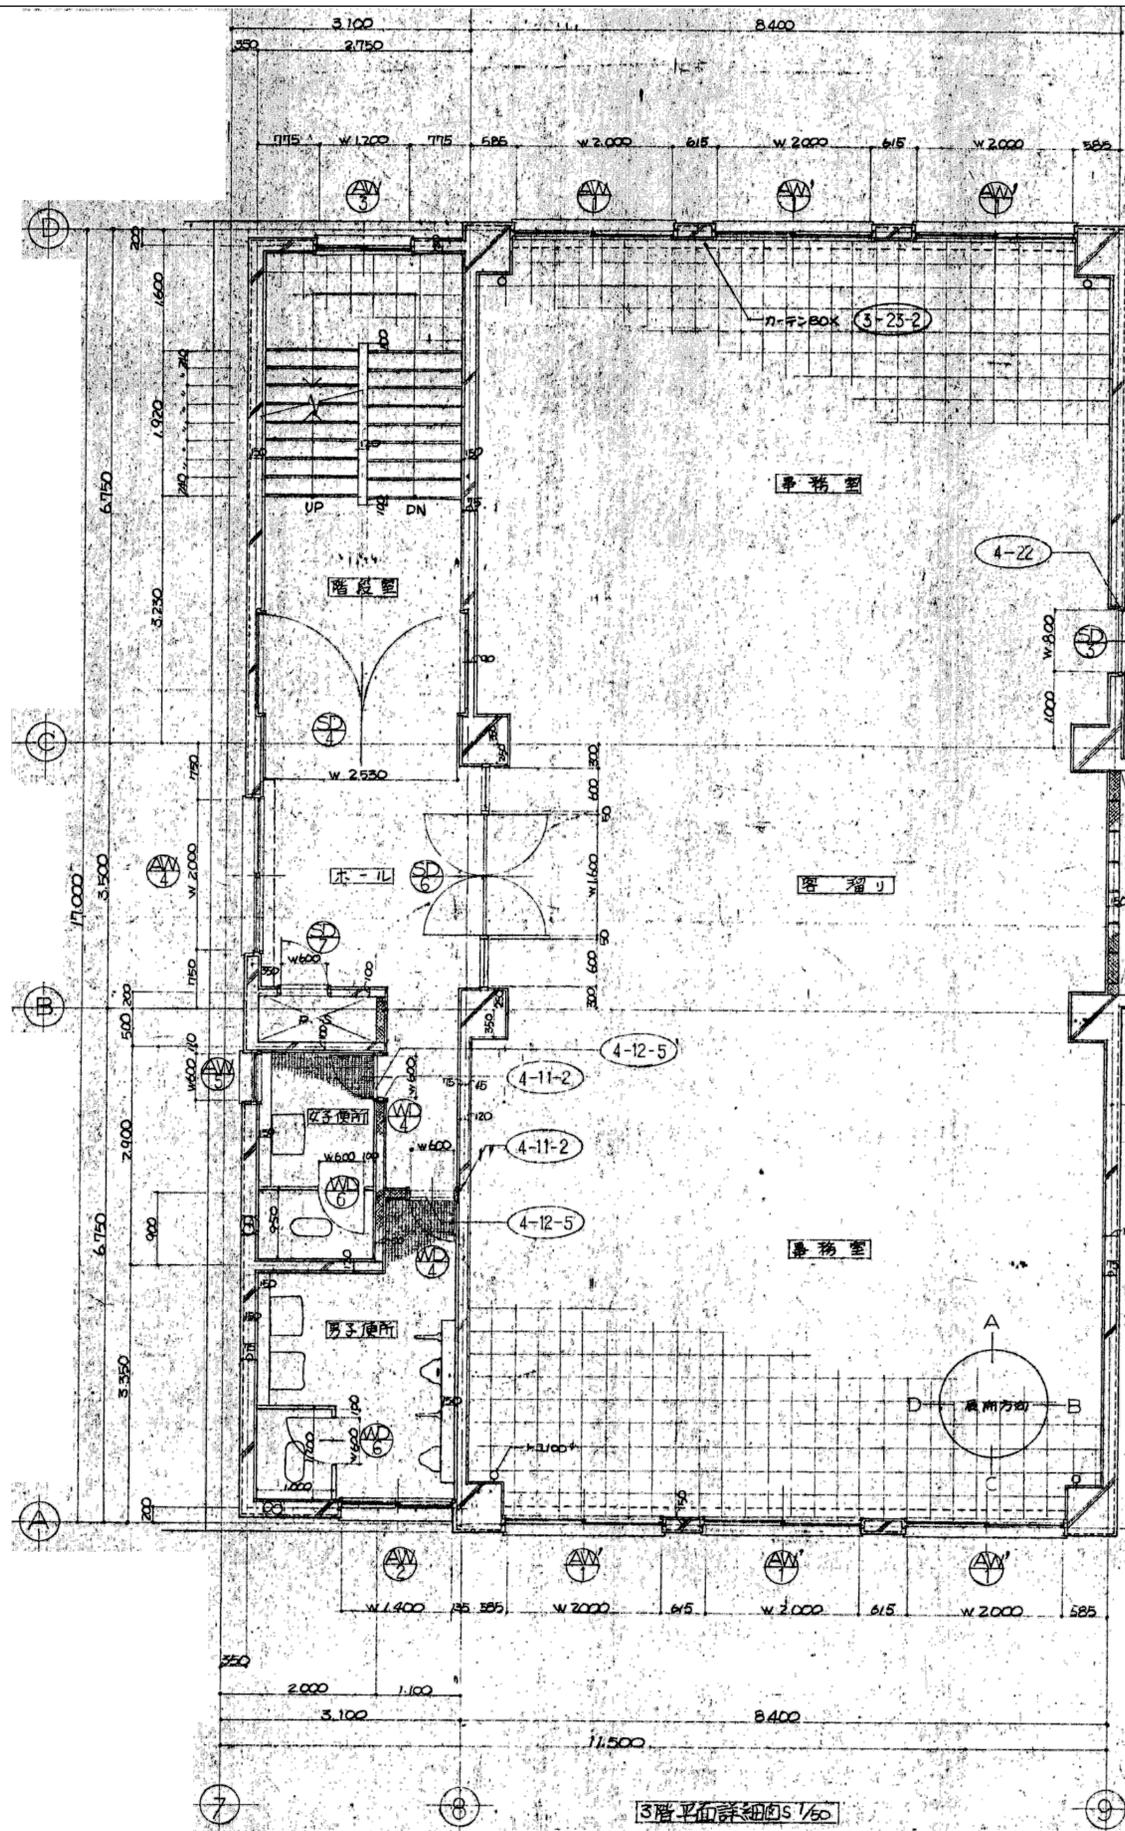

※特記なき限り全て解体

明石市政策局 企画・調整室		明石市役所新庁舎建設工事	
<代表設計者> 一級建築士 国土交通大臣登録 第270990号 南浦 琢磨		K 08-21	解体工事 08: 西庁舎 3・4階平面詳細図
			最終版 2024.03.25 見積版 2024.03.25 最終契約版

1976年増築図

床	モルタルコテ埋え
中木	モルタルコテ埋え H=100
障	
壁	コンクリート打ちのままで
天井	合 上
備考	各機械基礎(別建)

床	ビニル床タイル
中木	ビニル中木 H=100
障	
壁	モルタルコテ埋え EP(A)
天井	泡綿吸音板貼 @12%
備考	カーテンBOX (3-23-2)

床	ビニル床タイル
中木	ビニル中木 H=100
障	
壁	PB12%1層貼(軽鉄下地) EP(A) モルタルコテ埋え
天井	PB9%底層貼 EP(A)
備考	カーテンBOX (3-23-2)

床	ビニル床タイル貼
中木	木製 H=100.05C
障	
壁	PB12%2層貼(軽鉄下地) EP(A) モルタルコテ埋え
天井	泡綿吸音板貼 @12%
備考	カーテンBOX (3-23-2)












1・2階展開図 5/50

※特記なき限り全て解体

明石市政策局 企画・調整室 <代表設計者> 一級建築士 国土交通大臣登録 第270990号 南浦 琢磨	明石市役所新庁舎建設工事		
	K	解体工事 08:西庁舎	最終版 2024.03.25
	08-22	1・2階展開図	見積版 2024.03.25
		安井建築設計事務所	最終契約版

湯沸室仕上表	
床	ビニル床タイル
柱	ビニル柱木 H=100
壁	モルタルコシ押え (5PA)
天井	アスベストラフ 6% 底地配EPA
備品	吊戸棚 L=1200, KJ型
	流し台 L=1800, KJ型
	水切ステンレス棚 (KTB型) L=1200

換気扇別途

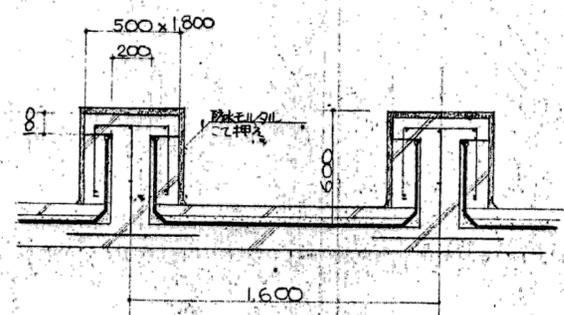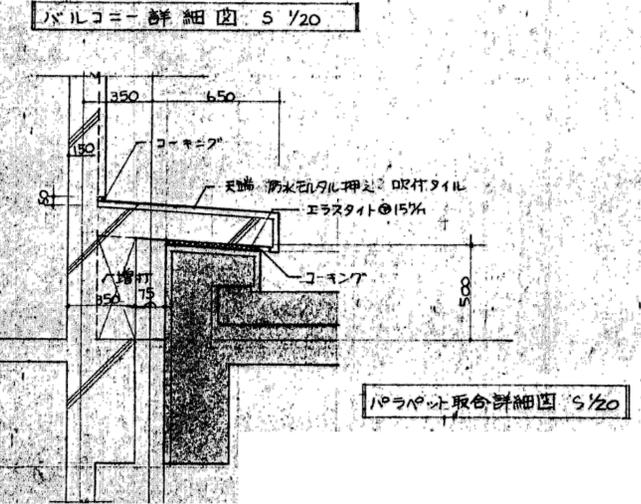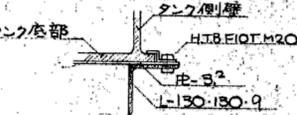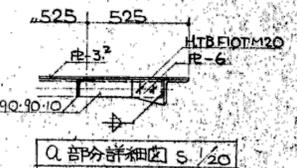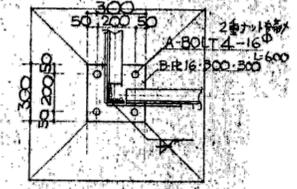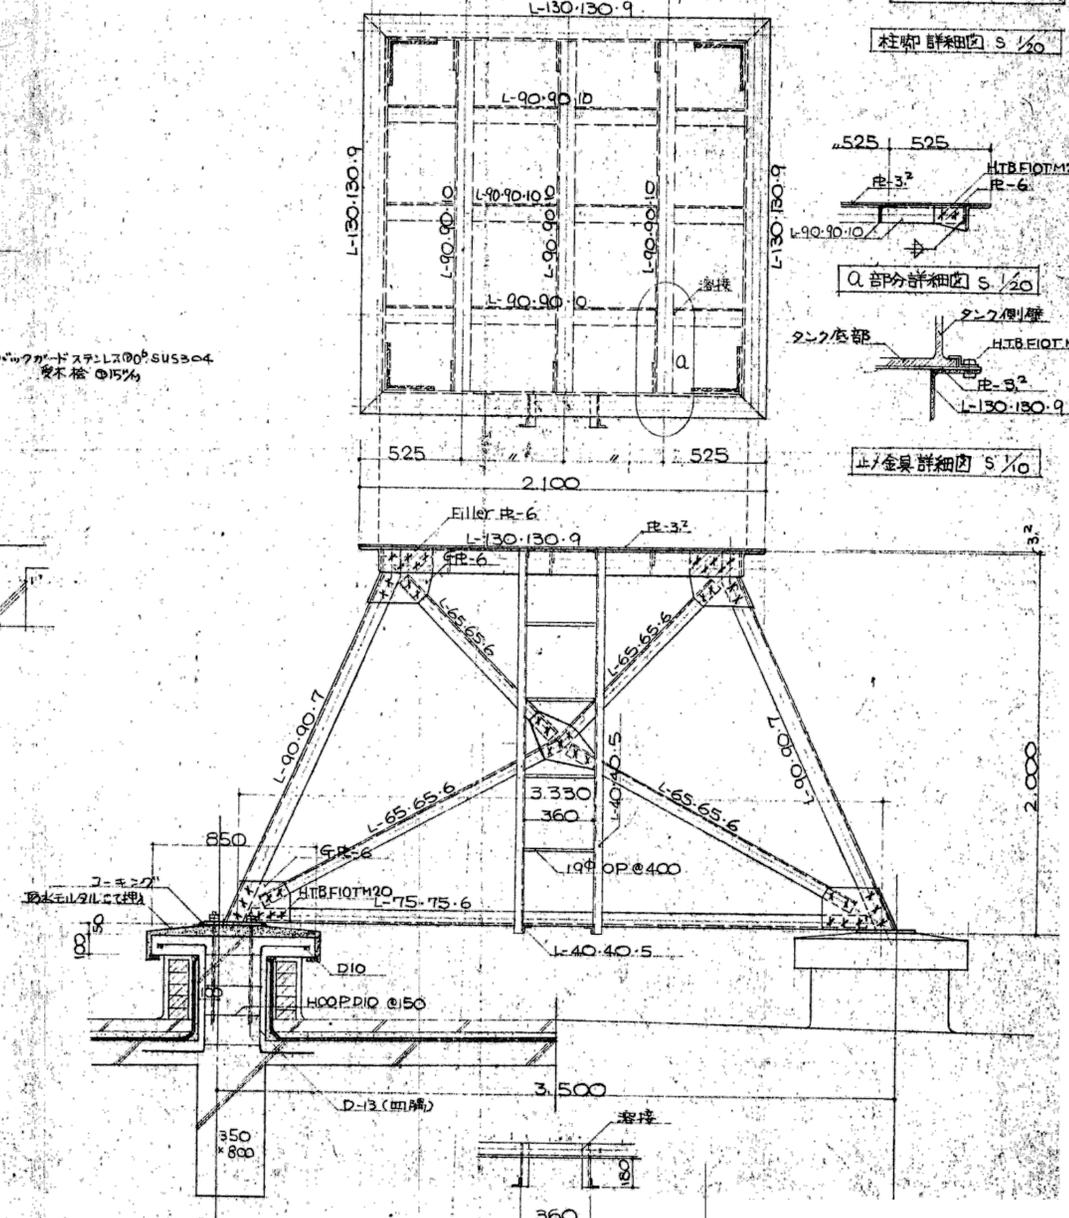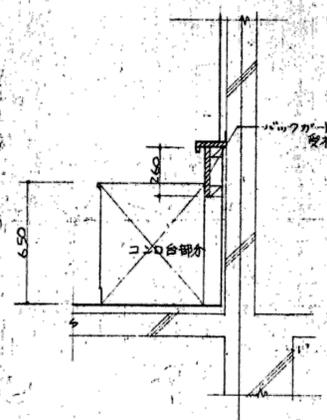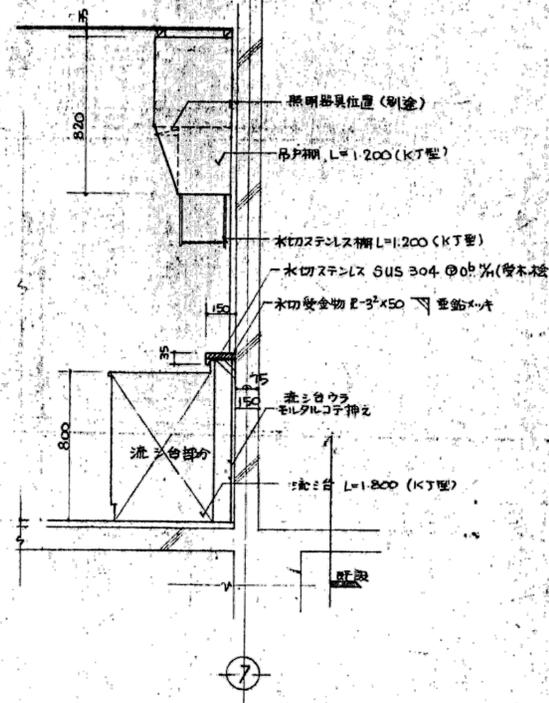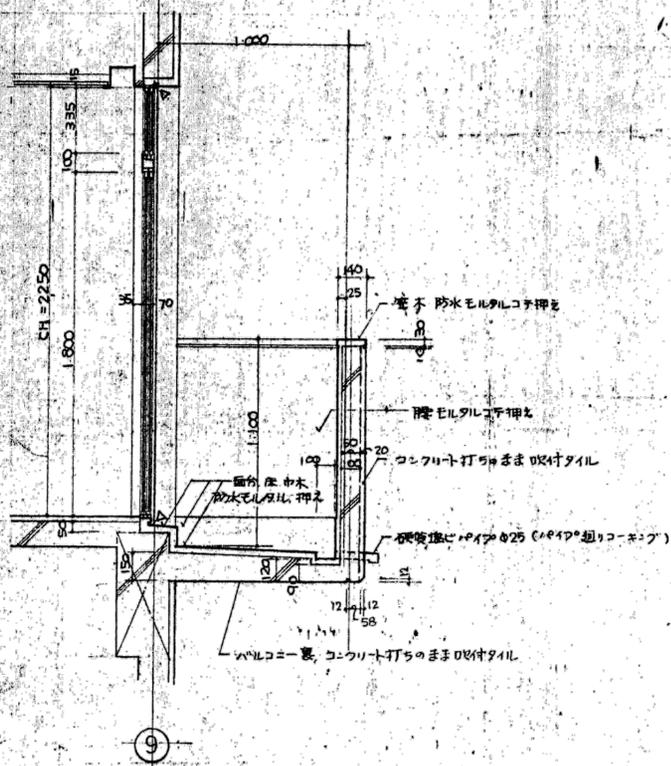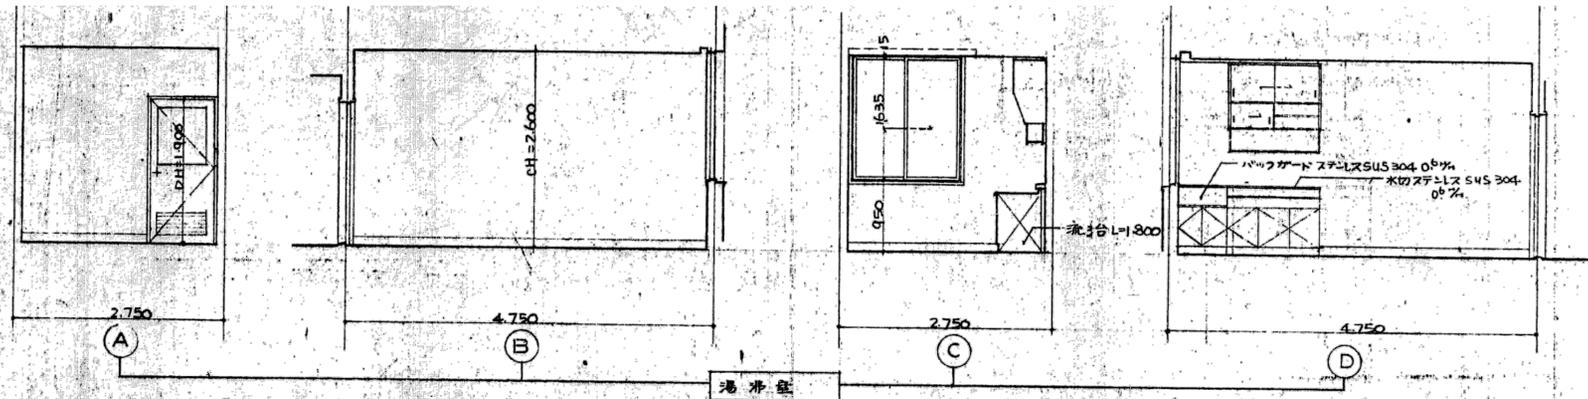


\*<sup>1)</sup>位置は設備打合せ決定の<sup>2)</sup>、塗着・鉄部は全てDPとする<sup>3)</sup>コーキングはB種とする。

※特記なき限り全て解体


明石市政策局 企画・調整室 <代表設計者> 一級建築士 国土交通大臣登録 第270990号 南浦 琢磨	明石市役所新庁舎建設工事		
	K	解体工事 08:西庁舎	最終版 2024.03.25
	08-23	2階展開図・部分詳細図	見積版 2024.03.25
安井建築設計事務所		最終契約版	

1976年増築図

事務所 名簿 会議室 (5F,4F)	
床	ビニル床タイル
巾木	ビニル 巾木 H=100
壁	モルタル EP(A)
天井	吊線吸音板 0.12% (事務所) ビニルクロス貼 (会議室)
備考	(1) 会議室の仕上材は カーテンBOX (S-22) フォーリン カーテン (S-22) フォーリン

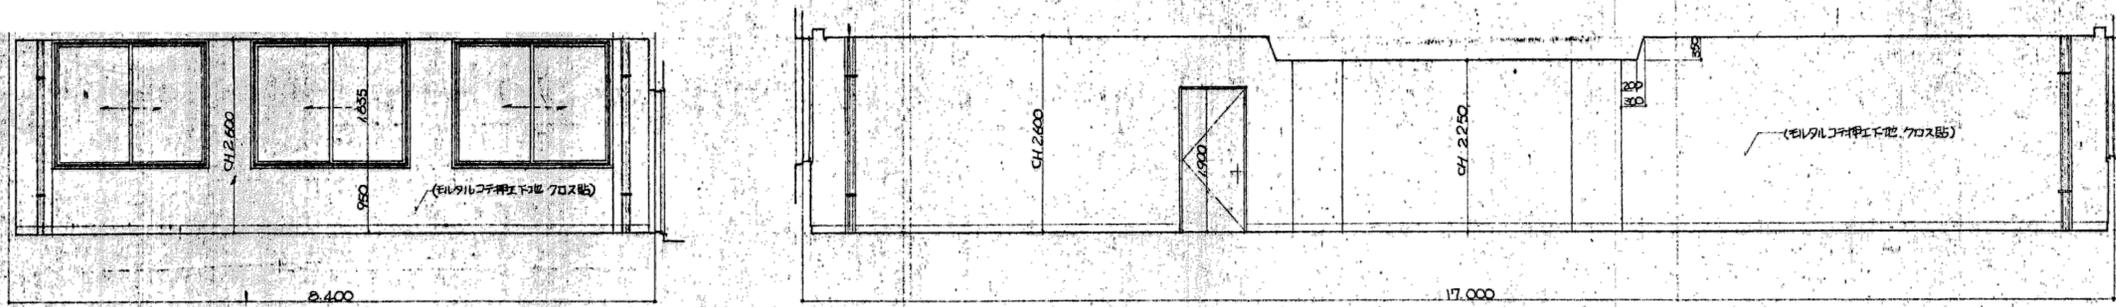


事務所 管理 会議室

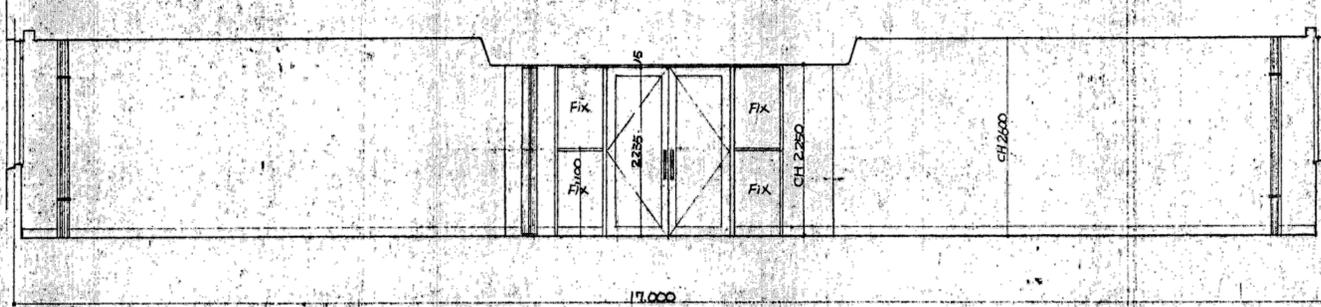


事務所 名簿

男子便所, 女子便所 (3F,4F)	
床	モザイクタイル 24角
巾木	
壁	白タイル 15角
天井	アスベストラップ 0.6% 遮音地貼 EP(A)
備考	便所A-E 下部 SUS304 0.12% H=60


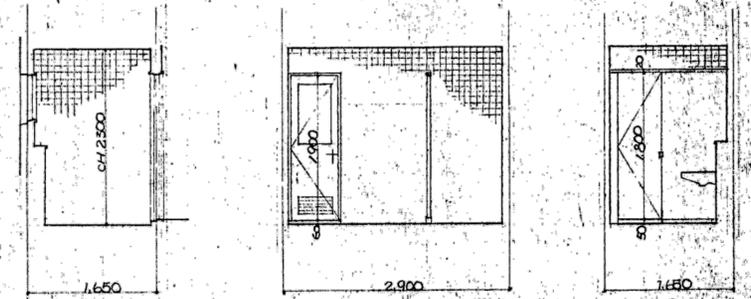


女子便所

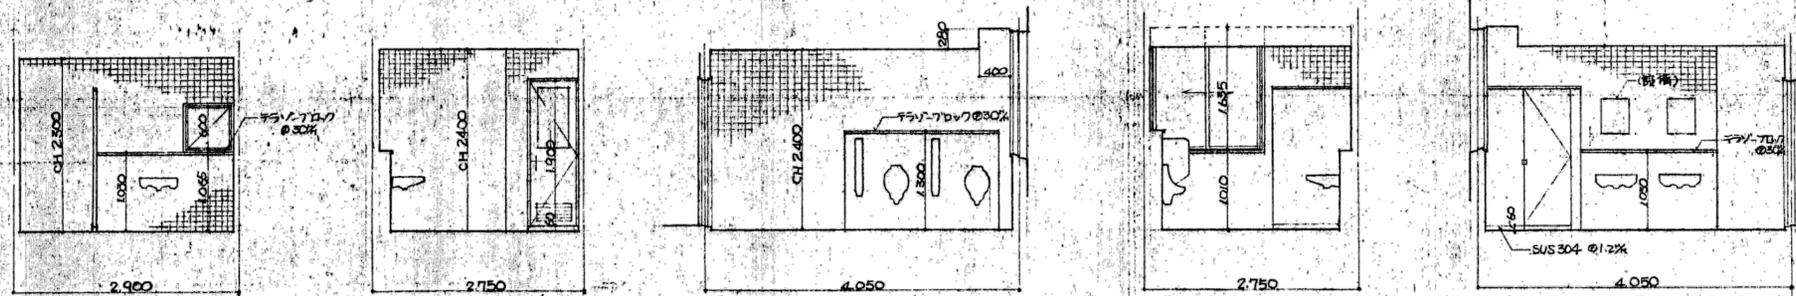

男子便所


洗浴室	
床	ビニル床タイル
巾木	ビニル巾木 H=100
壁	モルタル EP(A)
天井	アスベストラップ 0.6% 遮音地貼 EP(A)
備考	

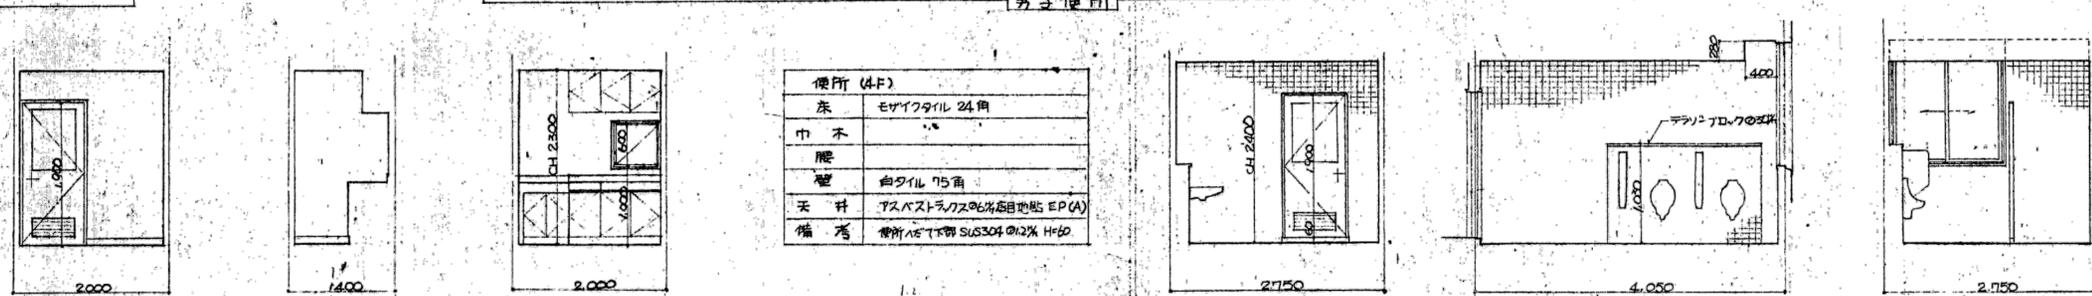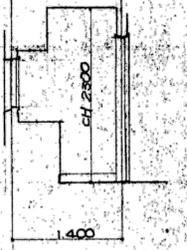


便所 (4F)	
床	モザイクタイル 24角
巾木	
壁	白タイル 15角
天井	アスベストラップ 0.6% 遮音地貼 EP(A)
備考	便所A-E 下部 SUS304 0.12% H=60

洗浴室

便所

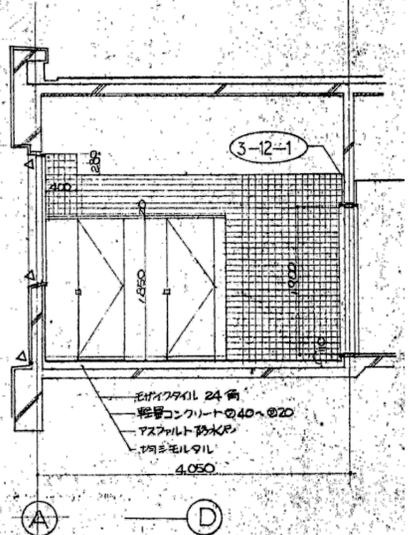

会議室	
床	ビニル床タイル
巾木	木製 巾木 H=100 OSC
壁	モルタル下地 下地 クロス貼
天井	吊線吸音板 0.12%
備考	カーテンBOX (S-22) フォーリン カーテン (S-22) フォーリン

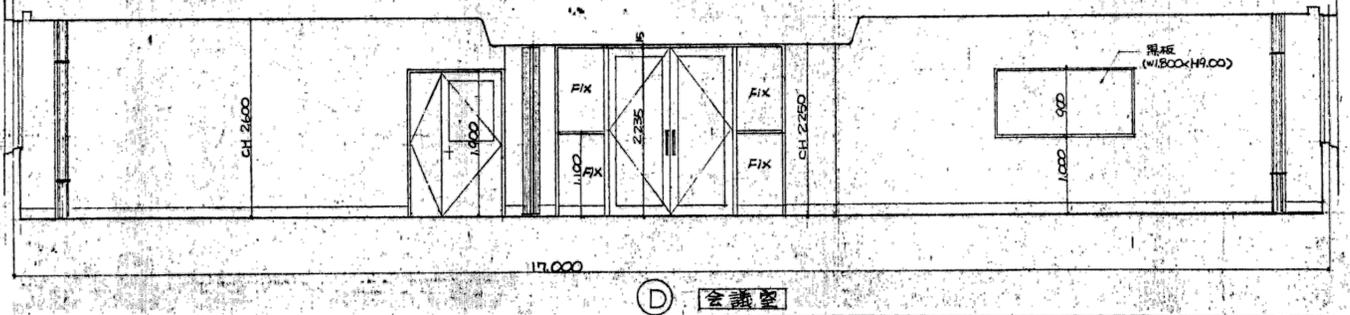


会議室

※特記なき限り全て解体


明石市政策局 企画・調整室	明石市役所新庁舎建設工事	
	K	解体工事 08:西庁舎
<代表設計者> 一級建築士 国土交通大臣登録 第270990号 南浦 琢磨	08-24	3・4階展開図
	安井建築設計事務所	

最終版	2024.03.25
見積版	2024.03.25
最終契約版	

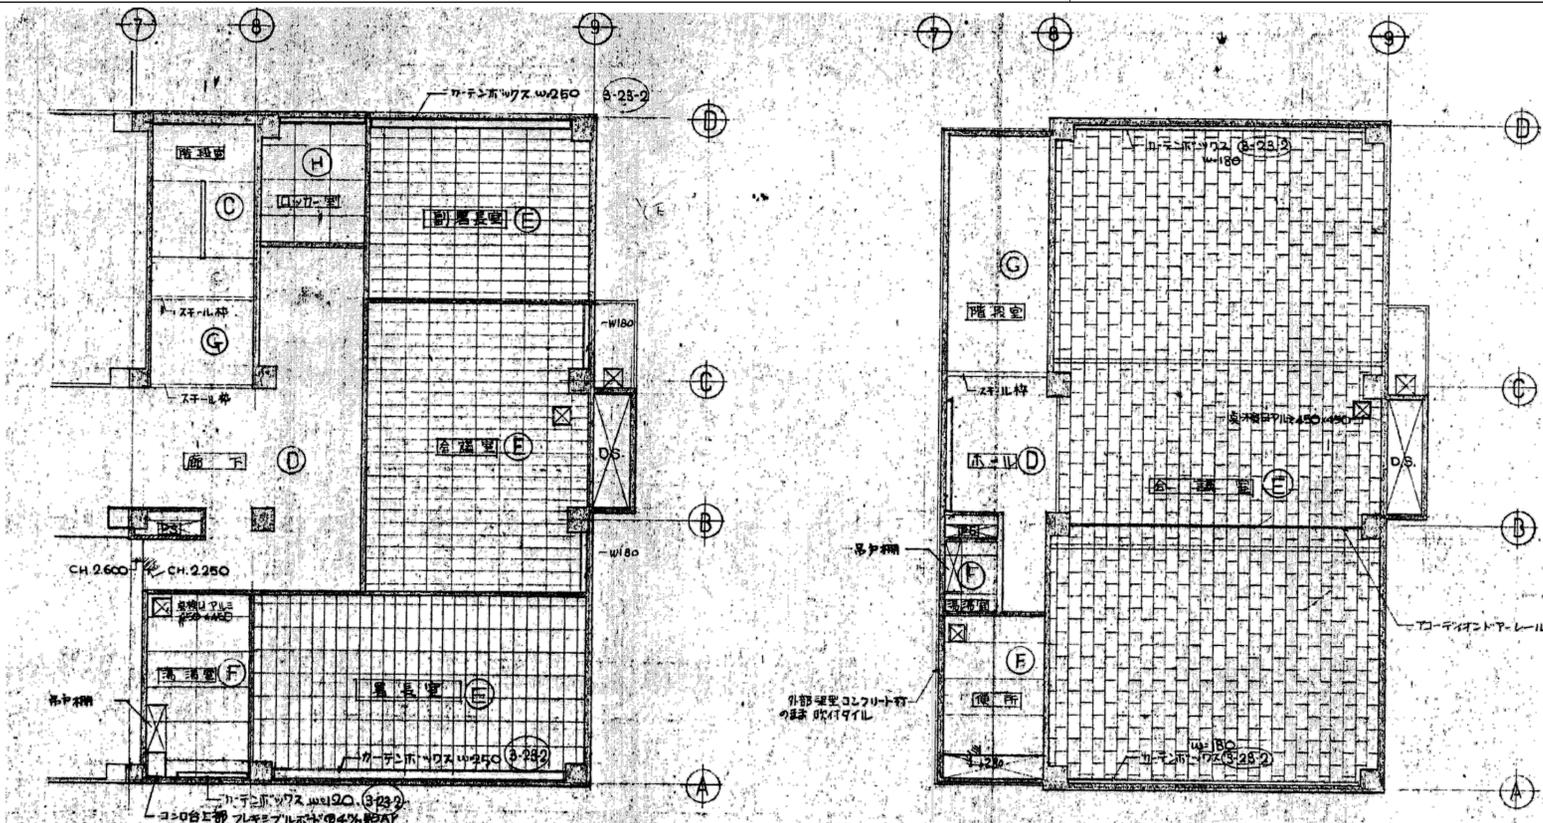

2階天井伏図 S:1/100

4階天井伏図 S:1/100

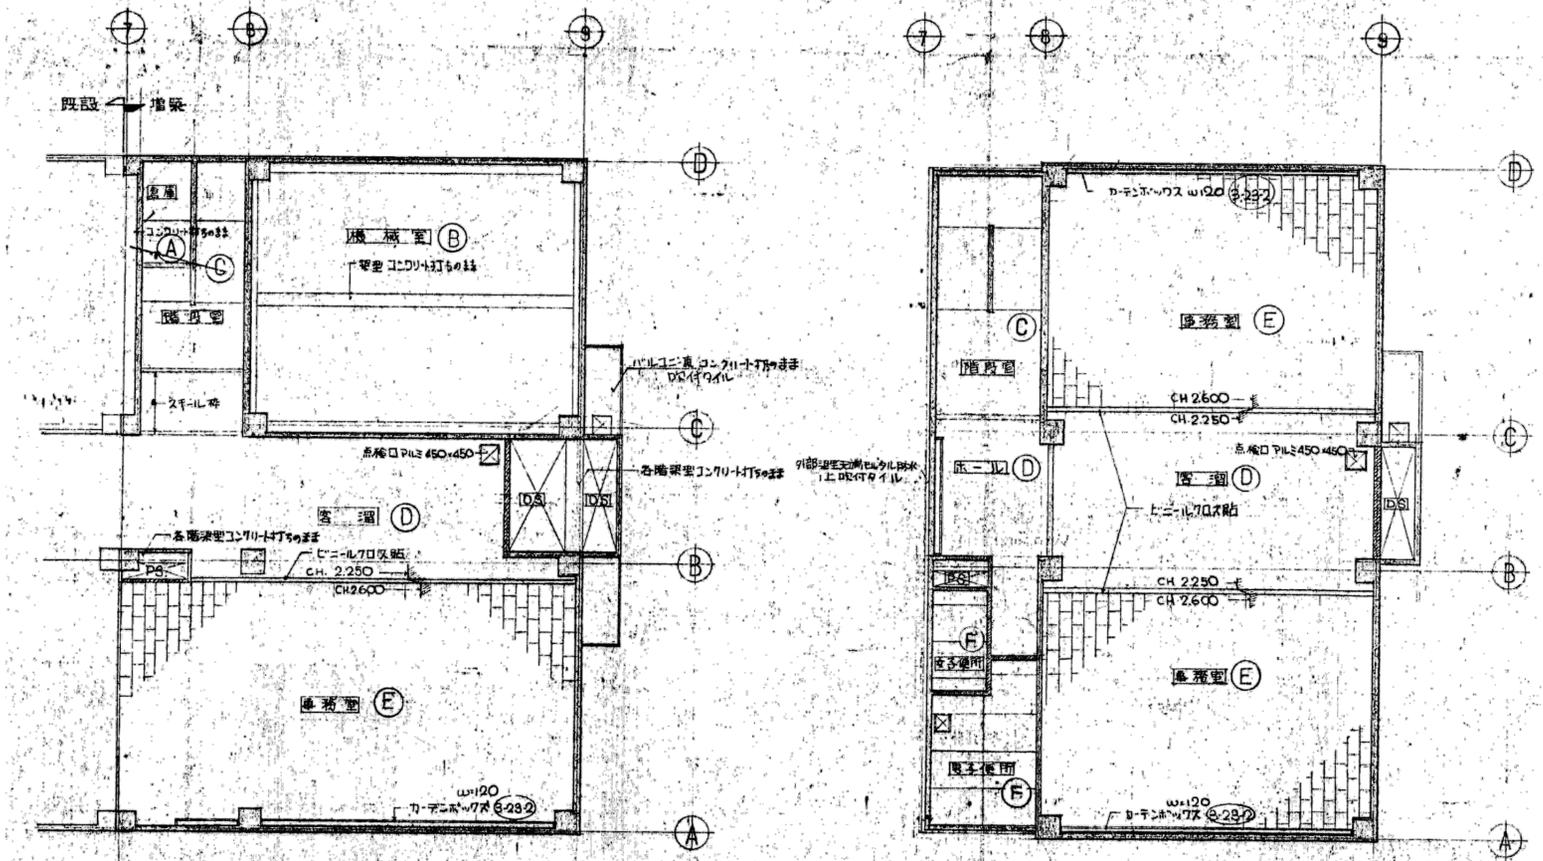

1階天井伏図 S:1/100

3階天井伏図 S:1/100

※特記なき限り全て解体


記号	天井仕上
(A)	コンクリート打ちのま
(B)	コンクリート打ちのま
(C)	モルタル刷毛引吹付
(D)	掃貼 PB 9%ヒールフロア貼
(E)	岩綿吸音板貼 12%
(F)	アスベストの6%底目地貼 EP(A)
(G)	掃貼 PB 12%吹付(引付工法)
(H)	PB底目地貼 9% EP(A)

代表設計者 一級建築士 国土交通大臣登録 第270990号 南浦 琢磨	明石市政策局 企画・調整室	明石市役所新庁舎建設工事	最終版 2024.03.25
	K	解体工事 08:西庁舎	見積版 2024.03.25
	08-25	天井伏図	最終契約版
安井建築設計事務所		1976年増築図	

記号・数量	SP1	SP2	SP3	SP4	SP5	SP6	SP7	SP8
名称	片開戸	片開戸	片開戸	片開戸	自由開戸	自由開戸	自由開戸	自由開戸
R・H・O 仕上	0 スチールラッシュ OP	全 左	全 左	全 左	0 スチール OP	全 左	全 左	0 スチール OP
見込 ガリ	40	40	40	40	40	40	40	40
建具	RWG 0.6%	RWG 0.6%	RWG 0.6%	FH (煙幕用) 別途	型ガラス 0.4% (FIX 兼) アニメガラス 0.8%	FH	FH	型ガラス 0.4%
建具種	DC	DC	DC	FH	FH	FH	FH	DC
見込	86	86	86	100	100	100	100	86
備考				甲種防火戸	規格 L=450 スチールラッシュ			R=1.6%
形状								
記号・数量	AW1	AW2	AW3	AW4	AW5	AW6	AW7	AW8
名称	引違い窓	全 左	全 左	全 左	引違い窓	片開戸	片開戸	片開戸
R・H・O 仕上	H アルミ	全 左	R アルミ	全 左	全 左	パニアラッシュ OP	全 左	全 左
見込 ガリ	70	70	70	70	70	40	40	40
建具	T-XI 0.5% (PWG 0.6%) (取付)	T-XI 0.5%	RWG 0.6%	T-XI 0.5%	T-XI 0.5%	型ガラス 0.4%	全 左	全 左
建具種	DC	全 左	全 左	全 左	70	DC	DC	DC
見込	70	70	70	70	70			
備考								
形状								
記号・数量	AW9	AW10	AW11	AW12	AW13			
名称	片開戸	片開戸	全 左	全 左	70-フィード			
R・H・O 仕上	パニアラッシュ OP	パニアラッシュ OP	全 左	全 左	H ビニール (別途加工)			
見込 ガリ	40	40	40	40	ガラリ 3			
建具	型ガラス 0.4%	型ガラス 0.4%	LH	LH	DC			
建具種	DC	LH	LH	DC	マフネット			
見込								
備考								
形状								

- 特記のないドアの形状(寸法)は、分類番号4-01による。ただし、ドア高さは2100を標準とする。
- 特記のない場合、建具種詳細番号は4-11-8、4-21、4-22-1、4-31-1~2のいずれかとする。
- 特記のない場合、便所、洗面所の引手押板はユニオンT-110 ホワイト(両面)程度とする。
- 特記のないドアは全てビレットヒンジとする(ただし外部に面するドア及び、便所出入口ドアは除く)

AW	アルミ製ドア	WD	木製ドア
AW	アルミ製窓	WW	木製窓
AG	アルミ製ガラリ	WG	木製ガラリ
SD	鋼製ドア	H	木製手摺
SW	鋼製窓	P	紙製障子
SG	鋼製ガラリ	DC	ドアチェーン
SSD	ステンレス製ドア	FH	プロセッシング
SSW	ステンレス製窓	PH	ビレットヒンジ
SSG	ステンレス製ガラリ	LH	ラボトリヒンジ
LD	鋼製断熱ドア	OH	オートヒンジ

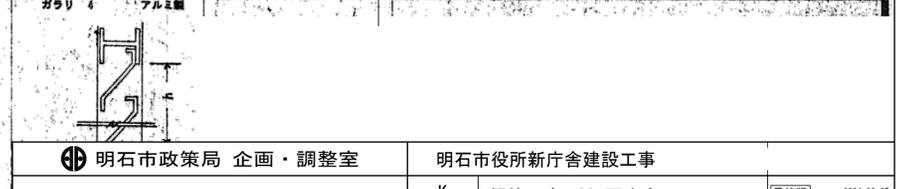

外部仕上表																			
区分	仕	床		巾木		壁・柱・梁		屋根		ひさし・バルコニー									
		上	施工箇所	上	施工箇所	上	施工箇所	上	施工箇所	上	施工箇所	は	な	施工箇所	下	端	施工箇所	雑	
						モルタル下地 磁器タイル補修	ドア撤去跡	露出シート防水 t=1.2 端部アルミ金物押工 ポリサルファイドコーキング 高圧洗浄 樹脂ノロ 調整	2階屋上										
								塗膜防水 バラック A-2工法 全等 下地調整 樹脂ノロ シブキ	2階屋上立上り										

内部仕上表																		
階	室名	下地 区分	床		巾木		壁(腰)		壁(柱型)		天井		梁型	天井取り合い		天井高	備考	
			仕上	詳細図番号	仕上	詳細図番号	仕上	詳細図番号	仕上	詳細図番号	仕上	詳細図番号		仕上	詳細図番号			見切
1	ボ-チ	既設	C	108角磁器タイル貼		47角ヨーヘンモザイクタイル貼		47角ヨーヘンモザイクタイル貼				スチライト吹付				2.600		
		撤去	C	108角磁器タイル													2.600	
	ボ-チ	改修	C	下地 モルタル塗 ㊶20 150角磁器タイル貼													2.600	
	玄 関	既設	C	108角磁器タイル貼		ソフト巾木 H=100		モルタル塗りラフトンクリア				アルミスバンドレール ㊶1.2					2.600	泥落. マット
		撤去	C	108角磁器タイル		ソフト巾木 H=100											2.600	
	玄 関	改修	C	下地 モルタル塗 ㊶20 150角磁器タイル貼		ソフト巾木 H=100		吹付タイル									2.600	
	ホ-ル	既設	C	ビニアスタイル貼		ソフト巾木 H=100		モルタル塗りラフトンクリア		モルタル塗りラフトンクリア		木下地 PB ㊶9 ビニールクロス貼					2.600	
		撤去	C	ビニアスタイル		ソフト巾木 H=100						ビニールクロス					2.600	
	ホ-ル	改修	C	長尺塩ビシート貼 t=2.5 フラッター処理		ソフト巾木 H=100		吹付タイル		吹付タイル		下地調整の上ビニールクロス貼					2.600	
	事 務 室	既設	C CB	ビニアスタイル貼		ソフト巾木 H=100		モルタルコテ押工 EP(A)		モルタルコテ押工 EP(A)		木下地 岩綿吸音板 ㊶12 軽鉄下地 岩綿吸音板 ㊶12					2.600	
撤去		C CB	ビニアスタイル		ソフト巾木 H=100											2.600		
事 務 室	改修	C CB	OAフロア敷込の上 H=100 タイルカーペット敷		ソフト巾木 H=100		特殊 EP 特殊 EP塗替		特殊 EP 特殊 EP塗替		下地調整の上岩綿吸音板 ㊶9					2.500		
客 溜 り	既設	C CB	ビニアスタイル貼		ソフト巾木 H=100		モルタルコテ押工 EP(A)		モルタルコテ押工 EP(A)		木下地 PB ㊶9 ビニール貼 軽鉄下地 PB ㊶9 ビニール貼					2.250		
	撤去	C CB	ビニアスタイル		ソフト巾木 H=100						ビニールクロス					2.250		
廊 下	改修	C CB S	長尺塩ビシート貼 t=2.5 フラッター処理		ソフト巾木 H=100		特殊 EP 特殊 EP塗替 PB ㊶12 2枚 特殊EP		特殊 EP 特殊 EP塗替		下地調整の上ビニールクロス貼					2.250		
男子更衣室	改修	C CB S	長尺塩ビシート貼 t=2.5 フラッター処理		ソフト巾木 H=100		特殊 EP塗替 PB ㊶12 2枚 特殊EP		特殊 EP 特殊 EP塗替		下地調整の上ビニールクロス貼					2.250		
税 務 相 談 室	既設	C	ビニアスタイル貼		ソフト巾木 H=100		モルタルコテ押工 EP(A)		モルタルコテ押工 EP(A)		木下地 岩綿吸音板 ㊶12					2.600		
	撤去	C	ビニアスタイル		ソフト巾木 H=100											2.600		
会 議 室 A	改修	C	長尺塩ビシート貼 t=2.5 フラッター処理		ソフト巾木 H=100		特殊 EP塗替		特殊 EP 特殊 EP塗替		下地調整の上岩綿吸音板 ㊶9					2.600		
洗 面 所	既設	C CB	24角モザイクタイル貼		75角タイル貼		75角タイル貼				木下地 PB ㊶6 EP(A)					2.250		
	撤去	C CB	24角モザイクタイル		75角タイル		75角タイル				木下地 PB ㊶6					2.250		
洗 面 所	改修	C CB	下地 モルタル塗 ㊶20 50角タイル貼		下地 モルタル塗 ㊶20 200×100タイル貼		下地 モルタル塗 ㊶20 200×100タイル貼				軽鉄下地 珪酸カルシウム板 ㊶6 EP					2.250		

※特記なき限り全て撤去

 明石市政策局 企画・調整室 <代表設計者> 一級建築士 国土交通大臣登録 第270990号 南浦 琢磨	明石市役所新庁舎建設工事		最終版	2024.03.25
	K	解体工事 08:西庁舎	見積版	2024.03.25
	08-27	仕上表1	最終契約版	
安井建築設計事務所				

1996年増築改修図

階	室名	下地分類	床		巾木		壁(腰)		壁(柱型)		天井		梁型	天井取り合い		天井高	備考
			仕上	詳細図番号	仕上	詳細図番号	仕上	詳細図番号	仕上	詳細図番号	仕上	詳細図番号		見切	詳細図番号		
1	身障者便所	既設	C	24角モザイクタイル貼		75角タイル貼		75角タイル貼			木下地 アスベストラックス ⑦6 EP(A)					2,250	
		撤去	C	24角モザイクタイル		75角タイル		75角タイル			木下地 アスベストラックス ⑦6					2,250	
	身障者便所	改修	C	下地 モルタル塗 ⑦20 50角タイル貼		下地 モルタル塗 ⑦20 200×100タイル貼		下地 モルタル塗 ⑦20 200×100タイル貼			軽鉄下地 珪酸カルシウム板 ⑦6 EP					2,250	
		既設	C	24角モザイクタイル貼		75角タイル貼		75角タイル貼			木下地 アスベストラックス ⑦6 EP(A)					2,250	
	男子便所	撤去	C	24角モザイクタイル		75角タイル		75角タイル			木下地 アスベストラックス ⑦6					2,250	
		改修	C	下地 モルタル塗 ⑦20 50角タイル貼		下地 モルタル塗 ⑦20 200×100タイル貼		下地 モルタル塗 ⑦20 200×100タイル貼		下地 モルタル塗 ⑦20 200×100タイル貼	軽鉄下地 珪酸カルシウム板 ⑦6 EP					2,250	
	女子便所	既設	C	24角モザイクタイル貼		75角タイル貼		75角タイル貼			木下地 アスベストラックス ⑦6 EP(A)					2,250	
		撤去	C	24角モザイクタイル		75角タイル		75角タイル			木下地 アスベストラックス ⑦6					2,250	
	女子便所	改修	C	下地 モルタル塗 ⑦20 50角タイル貼		下地 モルタル塗 ⑦20 200×100タイル貼		下地 モルタル塗 ⑦20 200×100タイル貼			軽鉄下地 珪酸カルシウム板 ⑦6 EP					2,250	
		既設	C	モルタル塗り		モルタル塗り H=100		モルタル塗り H=2,400迄		モルタル塗り H=2,400迄	コンクリート打放シ 白セメント吹付	コンクリート打放シ				3,650	
	暖房機械室	撤去	C													3,650	
		改修	C													3,650	
	耐火書庫			改修 なし													
	電動書架			改修 なし													
	女子休憩室	既設	C	タタミ敷		タタミ番		モルタルコテ押工 EP(A)			木下地 PB ⑦9 EP(A)					2,400	
		撤去	C	タタミ		タタミ番										2,400	
	休憩室	改修	C	長尺塩ビシート貼 t=2.5 ワカ処理 珪酸カルシウム板		ソフト巾木 H=100		特殊 EP 特殊 EP塗替			特殊 EP					2,600	
	廊下	既設	C	ビニアスタイル貼		ソフト巾木 H=100		モルタルコテ押工 EP(A)			木下地 アスベストラックス ⑦6 EP					2,250	
撤去		C	ビニアスタイル		ソフト巾木 H=100										2,250		
廊下	改修	C	長尺塩ビシート貼 t=2.5 フラッター処理		ソフト巾木 H=100		特殊 EP 特殊 EP塗替			特殊 EP					2,250		
	既設	C	ビニアスタイル貼		ソフト巾木 H=100		モルタルコテ押工 EP(A)		モルタルコテ押工 EP(A)	木下地 岩綿吸音板 ⑦12					2,600		
食堂・ロッカ-	撤去	C	ビニアスタイル		ソフト巾木 H=100										2,600		
	改修	C	長尺塩ビシート貼 t=2.5 ワカ処理		ソフト巾木 H=100		特殊 EP 特殊 EP塗替 PB ⑦12 2枚 特殊EP		特殊 EP 特殊 EP塗替 PB ⑦12 2枚 特殊EP	下地調整の上 岩綿吸音板 ⑦9					2,600		
女子更衣室	改修	C	長尺塩ビシート貼 t=2.5 ワカ処理		ソフト巾木 H=100		特殊 EP 特殊 EP塗替 PB ⑦12 2枚 特殊EP		特殊 EP 特殊 EP塗替 PB ⑦12 2枚 特殊EP	下地調整の上 岩綿吸音板 ⑦9					2,600		
	既設	C	ビニアスタイル貼 24角モザイクタイル貼		ソフト巾木 H=100		モルタルコテ押工 EP(A)		モルタルコテ押工 EP(A)	木下地 岩綿吸音板 ⑦12					2,600		
湯沸室	撤去	C	ビニアスタイル 24角モザイクタイル		ソフト巾木 H=100										2,600		
	改修	C	長尺塩ビシート貼 t=2.5 ワカ処理		100角タイル貼		100角タイル貼 特殊EP		100角タイル貼 特殊EP	下地調整の上 岩綿吸音板 ⑦9					2,600	流シ台、吊戸棚	
通路	既設	C	ビニアスタイル貼 24角モザイクタイル貼		ソフト巾木 H=100		モルタルコテ押工 EP(A)		モルタルコテ押工 EP(A)	モルタル刷毛引 吹付					2,250		
	撤去	C	ビニアスタイル 24角モザイクタイル		ソフト巾木 H=100										2,250		
倉庫	既設	C	モルタルコテ押工		モルタルコテ押工		コンクリート打放シ		コンクリート打放シ	コンクリート打放シ					2,250		
	撤去	C													2,250		
スロープ	改修	C	長尺塩ビシート貼 t=2.5 ワカ処理		ソフト巾木 H=100		特殊 EP 特殊 EP塗替		特殊 EP 特殊 EP塗替	特殊 EP					2,250		

※特記なき限り全て撤去

 明石市政策局 企画・調整室 <代表設計者> 一級建築士 国土交通大臣登録 第270990号 南浦 琢磨	明石市役所新庁舎建設工事		最終版	2024.03.25
	K	解体工事 08:西庁舎	見積版	2024.03.25
	08-28	仕上表2	最終契約版	
安井建築設計事務所				

1996年増築改修図

階	室名	下地分類	床		巾木		壁(腰)		壁(柱型)		天井		梁型	天井取り合い		天井高	備考		
			仕上	詳細図番号	仕上	詳細図番号	仕上	詳細図番号	仕上	詳細図番号	仕上	詳細図番号		見切	詳細図番号				
1	機械室	既設	C	モルタルコテ押工		モルタルコテ押工 H=100		コンクリート打放シ		コンクリート打放シ		コンクリート打放シ		コンクリート打放シ			3,850		
		撤去	C														3,850		
	機械室	改修	C														3,850		
2	事務室	既設	C	ビニースタイル貼		ソフト巾木 H=100		モルタルコテ押工 EP(A)		モルタルコテ押工 EP(A)		木下地 岩綿吸音板 ㊦12					2,600		
		撤去	C	ビニースタイル		ソフト巾木 H=100												2,600	
	事務室A	改修	C	OAフロアー敷込の上 H=100 タイルカーペット		ソフト巾木 H=100		特殊 EP 特殊 EP塗替 PB ㊦12 2枚 特殊EP		特殊 EP 特殊 EP塗替		下地調整の上 岩綿吸音板 ㊦9					2,500	手スリ	
	女子更衣室	改修	C	長尺塩ビシート貼 t=2.5 ワカサカ処理		ソフト巾木 H=100		特殊 EP 特殊 EP塗替 PB ㊦12 2枚 特殊EP		特殊 EP 特殊 EP塗替		下地調整の上 岩綿吸音板 ㊦9						2,250	
	事務室	既設	C	ビニースタイル貼		ソフト巾木 H=100		モルタルコテ押工 EP(A)		モルタルコテ押工 EP(A)		木下地 岩綿吸音板 ㊦12						2,600	
		撤去	C	ビニースタイル		ソフト巾木 H=100													2,600
	事務室B	改修	C	OAフロアー敷込の上 H=100 タイルカーペット		ソフト巾木 H=100		特殊 EP 特殊 EP塗替 PB ㊦12 2枚 特殊EP		特殊 EP 特殊 EP塗替		下地調整の上 岩綿吸音板 ㊦9						2,500	手スリ
	男子更衣室	改修	C	長尺塩ビシート貼 t=2.5 ワカサカ処理		ソフト巾木 H=100		特殊 EP 特殊 EP塗替 PB ㊦12 2枚 特殊EP		特殊 EP 特殊 EP塗替		下地調整の上 岩綿吸音板 ㊦9						2,600	
	客溜り (ローカ)	既設	C	ビニースタイル貼		ソフト巾木 H=100		モルタルコテ押工 EP(A)		モルタルコテ押工 EP(A)		木下地 PB㊦9 ビニークロス						2,250	
			C	ビニースタイル		ソフト巾木 H=100						ビニークロス						2,250	
		廊下	改修	C	長尺塩ビシート貼 t=2.5 ワカサカ処理		ソフト巾木 H=100		特殊 EP 特殊 EP塗替		特殊 EP 特殊 EP塗替		下地調整の上 ビニークロス貼						2,250
	湯沸室	既設	C	24角モザイクタイル貼		ソフト巾木 H=100		モルタルコテ押工 EP(A) PB				木下地 珪酸カルシウム板 ㊦6 EP(A)						2,250	
撤去		C	24角モザイクタイル		ソフト巾木 H=100						木下地 珪酸カルシウム板 ㊦6						2,250		
用務員室	既設	C	ビニースタイル貼		ソフト巾木 H=100		モルタルコテ押工 EP(A) PB		モルタルコテ押工 EP(A)		木下地 PB ㊦9 EP(A)						2,250		
	撤去	C	ビニースタイル		ソフト巾木 H=100						木下地 PB ㊦9						2,250		
男子更衣室	既設	C	タタミ敷		タタミ		モルタルコテ押工 EP(A) PB		モルタルコテ押工 EP(A)		木下地 PB ㊦9 EP(A)						2,400		
	撤去	C	タタミ		タタミ						木下地 PB ㊦9						2,400		
電話交換室	既設	C	緑甲板		木製 H=100		モルタルコテ押工 EP(A) PB		モルタルコテ押工 EP(A)		木下地 岩綿吸音板 ㊦12						2,400		
	撤去	C	緑甲板		木製 H=100						木下地 岩綿吸音板 ㊦12						2,400		
会議室A	改修	C	長尺塩ビシート貼 t=2.5 ワカサカ処理 珪酸カルシウム板		ソフト巾木 H=100		特殊 EP 特殊 EP塗替		特殊 EP 特殊 EP塗替		軽鉄下地 岩綿吸音板 ㊦9						2,600		
事務機械室	既設	C	ビニースタイル貼		ソフト巾木 H=100		モルタルコテ押工 EP(A)				木下地 PB ㊦9 ビニークロス貼						2,250		
	撤去	C	ビニースタイル		ソフト巾木 H=100						ビニークロス						2,250		
管財課	改修	C	長尺塩ビシート貼 t=2.5 ワカサカ処理		ソフト巾木 H=100		特殊 EP 特殊 EP塗替 PB ㊦12 2枚 特殊EP				下地調整の上 ビニークロス貼						2,250		
洗面所	既設	C	24角モザイクタイル貼		75角タイル貼		75角タイル貼				木下地 珪酸カルシウム板 ㊦6 EP(A)						2,250		
	撤去	C	24角モザイクタイル		75角タイル		75角タイル				木下地 珪酸カルシウム板 ㊦6						2,250		
洗面所	改修	C	下地 モルタル塗 ㊦20 50角タイル貼		下地 モルタル塗 ㊦20 200×100タイル貼		下地 モルタル塗 ㊦20 200×100タイル貼				軽鉄下地 珪酸カルシウム板 ㊦6 EP						2,250		

※特記なき限り全て撤去

 明石市政策局 企画・調整室 <代表設計者> 一級建築士 国土交通大臣登録 第270990号 南浦 琢磨	明石市役所新庁舎建設工事		
	K	解体工事 08:西庁舎	最終版 2024.03.25
	08-29	仕上表3	見積版 2024.03.25
安井建築設計事務所		最終契約版	

1996年増築改修図

階	室名	下地分類	床		巾木		壁(腰)		壁(柱型)		天井		梁型	天井取り合い		天井高	備考	
			仕上	詳細図番号	仕上	詳細図番号	仕上	詳細図番号	仕上	詳細図番号	仕上	詳細図番号		見切	詳細図番号			
2	男子便所	既設	C	24角モザイクタイル貼		75角タイル貼		75角タイル貼		75角タイル貼		木下地 珪酸カルシウム板 ⑥ EP(A)				2,250		
		撤去	C	24角モザイクタイル		75角タイル		75角タイル		75角タイル		木下地 珪酸カルシウム板 ⑥				2,250		
	男子便所	改修	C	下地 モルタル塗 ②20 50角タイル貼		下地 モルタル塗 ②20 200×100タイル貼		下地 モルタル塗 ②20 200×100タイル貼		下地 モルタル塗 ②20 200×100タイル貼		軽鉄下地 珪酸カルシウム板 ⑥ EP				2,250		
	女子便所	既設	C	24角モザイクタイル貼		75角タイル貼		75角タイル貼				木下地 珪酸カルシウム板 ⑥ EP(A)				2,250		
		撤去	C	24角モザイクタイル		75角タイル		75角タイル				木下地 珪酸カルシウム板 ⑥				2,250		
	女子便所	改修	C	下地 モルタル塗 ②20 50角タイル貼		下地 モルタル塗 ②20 200×100タイル貼		下地 モルタル塗 ②20 200×100タイル貼		下地 モルタル塗 ②20 200×100タイル貼		軽鉄下地 珪酸カルシウム板 ⑥ EP				2,250		
	書庫			改修 なし														
	応接室	既設	C	ビニースタイル貼		ソフト巾木 H=100		モルタルコテ押工 EP(A) PB ①12 2枚 EP(A)		モルタルコテ押工 EP(A)		軽鉄下地 PB ②9 EP(A)					2,600	
		撤去	C	ビニースタイル		ソフト巾木 H=100						軽鉄下地 PB ②9					2,600	
	廊下	改修	C	長尺塩ビシート貼 t=2.5 ワカ-処理		ソフト巾木 H=100		特殊 EP 特殊 EP塗替		特殊 EP 特殊 EP塗替		軽鉄下地 PB ②9 ビニ-材貼					2,500	
	湯沸室	既設	C	24角モザイクタイル貼		75角タイル貼		75角タイル貼		75角タイル貼		軽鉄下地 珪酸カルシウム板 ⑥ EP(A)					2,600	
		撤去	C	24角モザイクタイル		75角タイル		75角タイル		75角タイル		軽鉄下地 珪酸カルシウム板 ⑥					2,600	
湯沸室	改修	C	長尺塩ビシート貼 t=2.5 ワカ-処理		下地 モルタル塗 ②20 100角タイル貼		下地 モルタル塗 ②20 100角タイル貼		下地 モルタル塗 ②20 100角タイル貼		軽鉄下地 珪酸カルシウム板 ⑥ EP					2,600	流シ台、吊戸棚	
署長室	既設	C	カーペット敷		木製壁木 H=100		モルタルコテ押工 ビニ-材貼 PB ①12 2枚 ビニ-材貼		モルタルコテ押工 ビニ-材貼		軽鉄下地 岩綿吸音板 ①12					2,600		
	撤去	C	カーペット		木製壁木 H=100				ビニ-ルクロス							2,600		
副署長室A	既設	C	カーペット敷		木製壁木 H=100		モルタルコテ押工 ビニ-材貼 PB ①12 2枚 ビニ-材貼		モルタルコテ押工 ビニ-材貼		軽鉄下地 岩綿吸音板 ①12					2,600		
	撤去	C	カーペット		木製壁木 H=100				ビニ-ルクロス							2,600		
副署長室B	既設	C	カーペット敷		木製壁木 H=100		モルタルコテ押工 ビニ-材貼 PB ①12 2枚 ビニ-材貼		モルタルコテ押工 ビニ-材貼		軽鉄下地 岩綿吸音板 ①12					2,600		
	撤去	C	カーペット		木製壁木 H=100				ビニ-ルクロス							2,600		
会議室	既設	C	カーペット敷		木製壁木 H=100		モルタルコテ押工 ビニ-材貼 PB ①12 2枚 ビニ-材貼		モルタルコテ押工 ビニ-材貼		軽鉄下地 岩綿吸音板 ①12					2,600		
	撤去	C	カーペット		木製壁木 H=100				ビニ-ルクロス							2,600		
事務室C	改修	C	長尺塩ビシート貼 t=2.5 ワカ-処理		木製壁木 H=100 OP塗		下地調整の上 ビニ-ルクロス貼 ビニ-ルクロス貼		下地調整の上 ビニ-ルクロス貼 ビニ-ルクロス貼		下地調整の上 岩綿吸音板 ①9					2,250 2,600		
3	事務室(客溜り)	既設	C	ビニースタイル貼		ソフト巾木 H=100		モルタルコテ押工 EP(A)		モルタルコテ押工 EP(A)		軽鉄下地 岩綿吸音板 ①12 (軽鉄下地 PB ②9 ビニ-材貼)					2,600 2,250	
		撤去	C	ビニースタイル		ソフト巾木 H=100						(ビニ-ルクロス)					2,600 2,250	
	事務室	改修	C	長尺塩ビシート貼 t=2.5 ワカ-処理		ソフト巾木 H=100		特殊 EP塗替 PB ①12 2枚 特殊EP		特殊 EP塗替 PB ①12 2枚 特殊EP		下地調整の上 岩綿吸音板 ①9 (下地調整の上 ビニ-ルクロス貼)					2,600 2,250	
	男子更衣室	改修	C	長尺塩ビシート貼 t=2.5 ワカ-処理		ソフト巾木 H=100		特殊 EP塗替 PB ①12 2枚 特殊EP		特殊 EP塗替 PB ①12 2枚 特殊EP		下地調整の上 岩綿吸音板 ①9					2,600	
	廊下	改修	C	長尺塩ビシート貼 t=2.5 ワカ-処理		ソフト巾木 H=100		特殊 EP塗替 PB ①12 2枚 特殊EP		特殊 EP塗替 PB ①12 2枚 特殊EP		下地調整の上 岩綿吸音板 ①9					2,600	
	湯沸室	既設	C	24角モザイクタイル貼		75角タイル貼		75角タイル貼				軽鉄下地 珪酸カルシウム板 ⑥ EP(A)					2,300	
		撤去	C	24角モザイクタイル		75角タイル		75角タイル				軽鉄下地 珪酸カルシウム板 ⑥					2,300	
	湯沸室	改修	C	長尺塩ビシート貼 t=2.5 ワカ-処理		下地 モルタル塗 ②20 100角タイル貼		下地 モルタル塗 ②20 100角タイル貼		下地 モルタル塗 ②20 100角タイル貼		軽鉄下地 珪酸カルシウム板 ⑥ EP					2,300	流シ台、吊戸棚
	男女便所	既設	C	24角モザイクタイル貼		75角タイル貼		75角タイル貼				軽鉄下地 珪酸カルシウム板 ⑥ EP(A)					2,300	
		撤去	C	24角モザイクタイル		75角タイル		75角タイル				軽鉄下地 珪酸カルシウム板 ⑥					2,300	

※特記なき限り全て撤去


 明石市政策局 企画・調整室 <代表設計者> 一級建築士 国土交通大臣登録 第270990号 南浦 琢磨	明石市役所新庁舎建設工事		最終版	2024.03.25
	K	解体工事 08:西庁舎	見積版	2024.03.25
	08-30	仕上表4	最終契約版	
安井建築設計事務所				

1996年増築改修図

階	室名	下地分類	床		巾木		壁(腰)		壁(柱型)		天井		梁型	天井取り合い		天井高	備考
			仕上	詳細図番号	仕上	詳細図番号	仕上	詳細図番号	仕上	詳細図番号	仕上	詳細図番号		見切	詳細図番号		
	男子便所	改修	C CB	下地 モルタル塗 ②20 50角タイル貼		下地 モルタル塗 ②20 200×100タイル貼		下地 モルタル塗 ②20 200×100タイル貼				軽鉄下地 珪酸カルシウム板 ⑥ EP				2,300	
	ホール	既設	C CB	ビニアスタイル貼		ソフト巾木 H=100		モルタルコテ押工 EP (A)				軽鉄下地 PB ⑨9 ビニールクロス貼				2,250	
		撤去	C CB	ビニアスタイル		ソフト巾木 H=100						ビニールクロス				2,250	
	ホール	改修	C CB	長尺塩ビシート貼 t=2.5 ワカサカ処理		ソフト巾木 H=100		特殊 EP 特殊 EP塗替				下地調整の上 ビニールクロス貼				2,250	
4	会議室	既設	C CB	ビニアスタイル貼		ソフト巾木 H=100		モルタルコテ押工 EP (A)		モルタルコテ押工 EP (A)		軽鉄下地 岩綿吸音板 ⑩12				2,600	
		撤去	C CB	ビニアスタイル		ソフト巾木 H=100									2,250		
	事務室	改修	C CB S	長尺塩ビシート貼 t=2.5 ワカサカ処理		ソフト巾木 H=100		特殊 EP塗替 PB ⑩12 2枚 特殊EP		特殊 EP塗替		下地調整の上 岩綿吸音板 ⑩9				2,600	
	廊下	改修	C S	長尺塩ビシート貼 t=2.5 ワカサカ処理		ソフト巾木 H=100		特殊 EP塗替 PB ⑩12 2枚 特殊EP		特殊 EP塗替		下地調整の上 岩綿吸音板 ⑩9				2,600	
	湯沸室	既設	C CB	24角モザイクタイル貼		75角タイル貼		75角タイル貼				軽鉄下地 75角モザイク ⑥ EP(A)				2,300	
		撤去	C CB	24角モザイクタイル		75角タイル		75角タイル				軽鉄下地 75角モザイク ⑥				2,300	
	湯沸室	改修	C CB	長尺塩ビシート貼 t=2.5 ワカサカ処理		下地 モルタル塗 ②20 100角タイル貼		下地 モルタル塗 ②20 100角タイル貼				軽鉄下地 珪酸カルシウム板 ⑥ EP				2,300	流し台、吊戸棚
	男女便所	既設	C CB	24角モザイクタイル貼		75角タイル貼		75角タイル貼				軽鉄下地 75角モザイク ⑥ EP(A)				2,300	
		撤去	C CB	24角モザイクタイル		75角タイル		75角タイル				軽鉄下地 75角モザイク ⑥				2,300	
	女子更衣室	改修	C CB	長尺塩ビシート貼 t=2.5 ワカサカ処理 ⑤50 加工 ⑥別金ワカサカ		ソフト巾木 H=100		特殊EP 特殊 EP塗替				軽鉄下地 PB ⑨9 岩綿吸音板 ⑩9				2,300	
女子便所	改修	C CB	下地 モルタル塗 ②20 50角タイル貼		下地 モルタル塗 ②20 200×100タイル貼		下地 モルタル塗 ②20 200×100タイル貼				軽鉄下地 珪酸カルシウム板 ⑥ EP				2,300		
ホール	既設	C CB	ビニアスタイル貼		ソフト巾木 H=100		モルタルコテ押工 EP (A)				軽鉄下地 PB ⑨9 ビニールクロス貼				2,250		
	撤去	C CB	ビニアスタイル		ソフト巾木 H=100						ビニールクロス				2,250		
	改修	C CB	長尺塩ビシート貼 t=2.5 ワカサカ処理 (一部 ワカサカ打 ⑤50 加工)		ソフト巾木 H=100		特殊 EP 特殊 EP塗替				下地調整の上 ビニールクロス貼				2,250		
共通	西階段	既設	C CB	ビニアスタイル貼		ソフト巾木 H=100		モルタル塗りラフトンクリヤー		モルタル塗りラフトンクリヤー		段ウラ スチライト吹付 木下地 PB ⑨9 ビニールクロス貼					
		撤去	C CB	ビニアスタイル		ソフト巾木 H=100						ビニールクロス					
	西階段	改修	C CB	長尺塩ビシート貼 t=2.5 ワカサカ処理		ソフト巾木 H=100		吹付タイル		吹付タイル		吹付タイル ビニールクロス貼		吹付タイル			
	東階段	既設	C CB	ビニアスタイル貼		ソフト巾木 H=100		モルタルコテ押工 EP (A)		モルタルコテ押工 EP (A)		モルタル刷毛引 吹付 軽鉄下地 ⑩12 吹付吹付					
		撤去	C CB	ビニアスタイル		ソフト巾木 H=100											
	東階段	改修	C CB	長尺塩ビシート貼 t=2.5 ワカサカ処理		ソフト巾木 H=100		特殊 EP塗替		特殊 EP		一部 吹付タイル 軽鉄下地 珪酸カルシウム板 ⑥ 吹付タイル					
	P S	既設	C CB	モルタル塗金コテ		CB表し		CB表し		CB表し		RC表し					
撤去		C CB			CB (一面)		CB (一面)		CB (一面)								
P S	改修	C CB	モルタル塗金コテ		CB表し		CB積		CB積		RC表し						

※特記なき限り全て撤去


 明石市政策局 企画・調整室 <代表設計者> 一級建築士 国土交通大臣登録 第270990号 南浦 琢磨	明石市役所新庁舎建設工事		
	K	解体工事 08:西庁舎	最終版 2024.03.25
	08-31	仕上表5	最終版 2024.03.25
安井建築設計事務所		最終契約版	

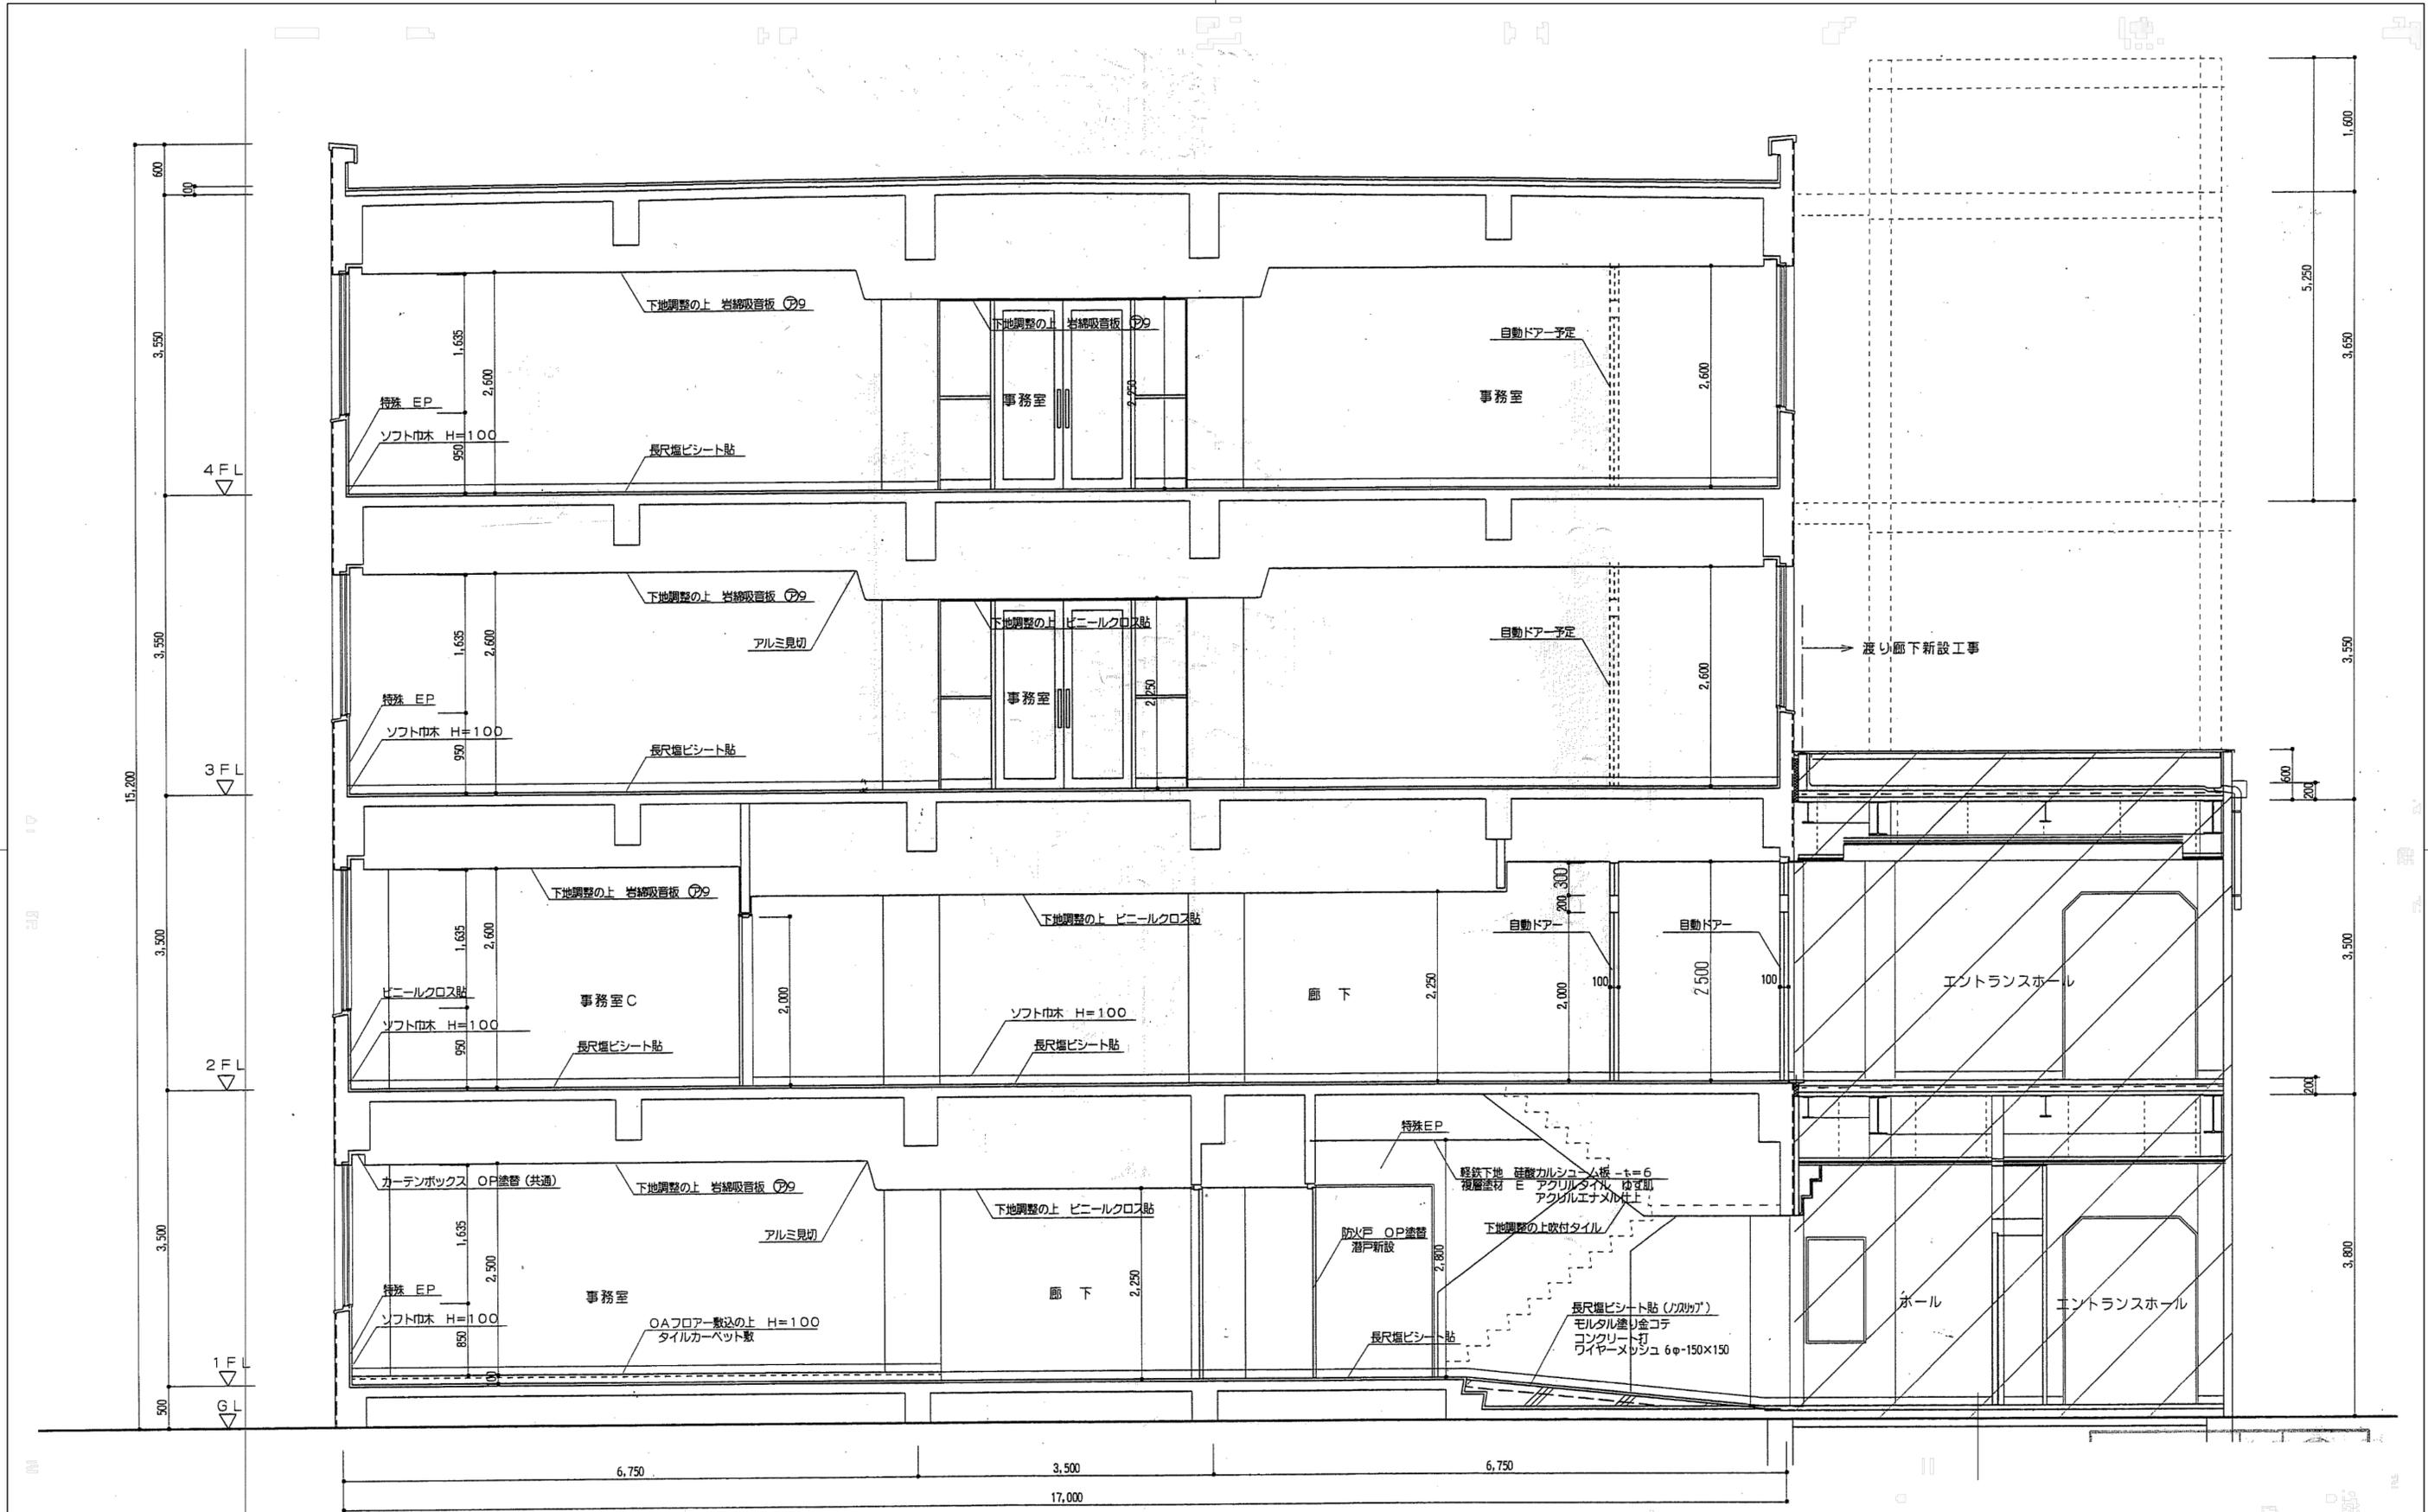


改修後 矩計図 (2) SC1:50

明石市政策局 企画・調整室 <代表設計者> 一級建築士 国土交通大臣登録 第270990号 南浦 琢磨	明石市役所新庁舎建設工事		
	K	解体工事 08:西庁舎	最終版 2024.03.25
	08-32	増築断面詳細図	見積版 2024.03.25
	安井建築設計事務所		最終契約版



※特記なき限り全て撤去

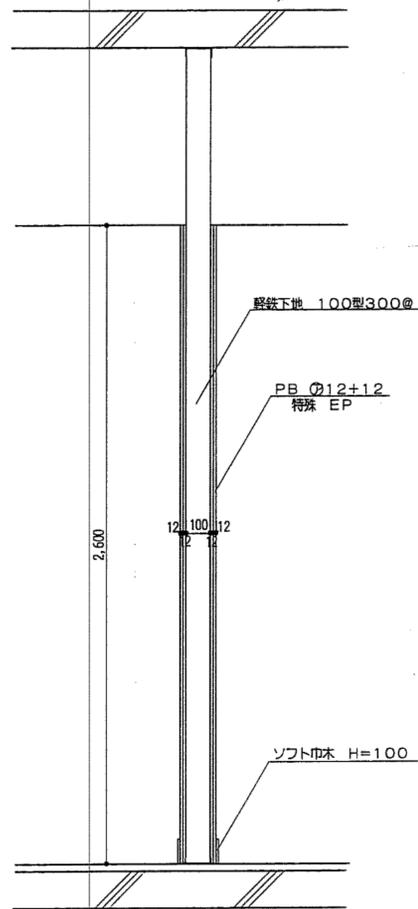


軽鉄間仕切

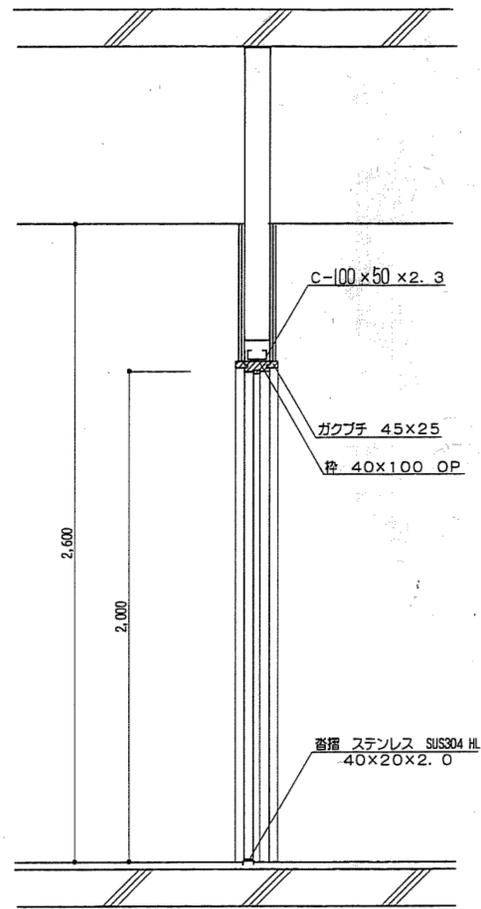


出入口

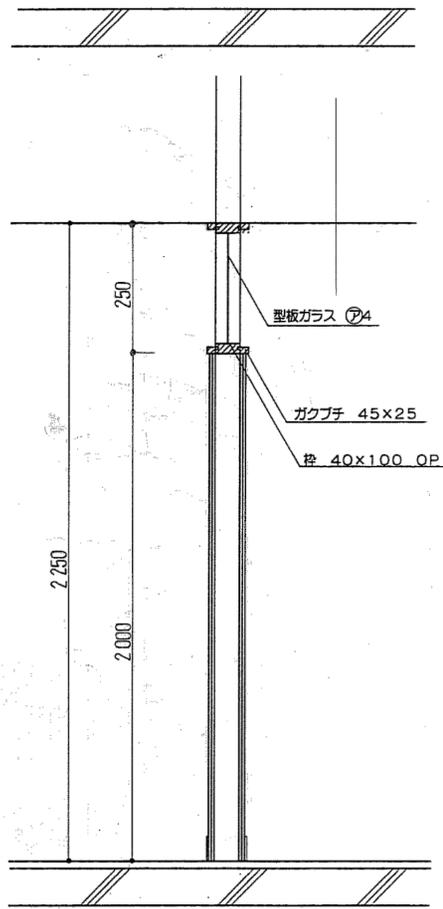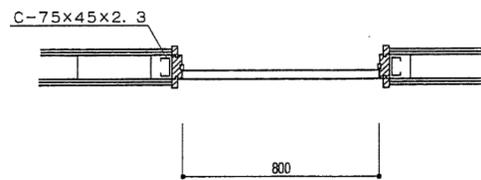

Fix窓

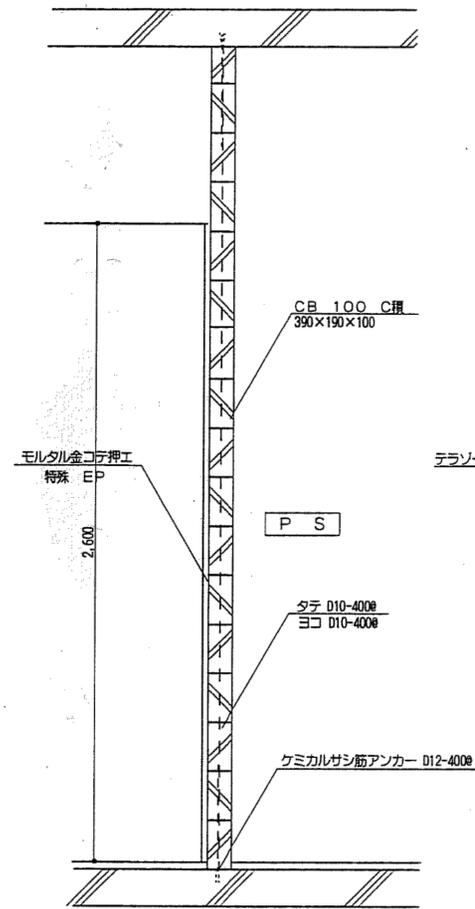

PS 廻り

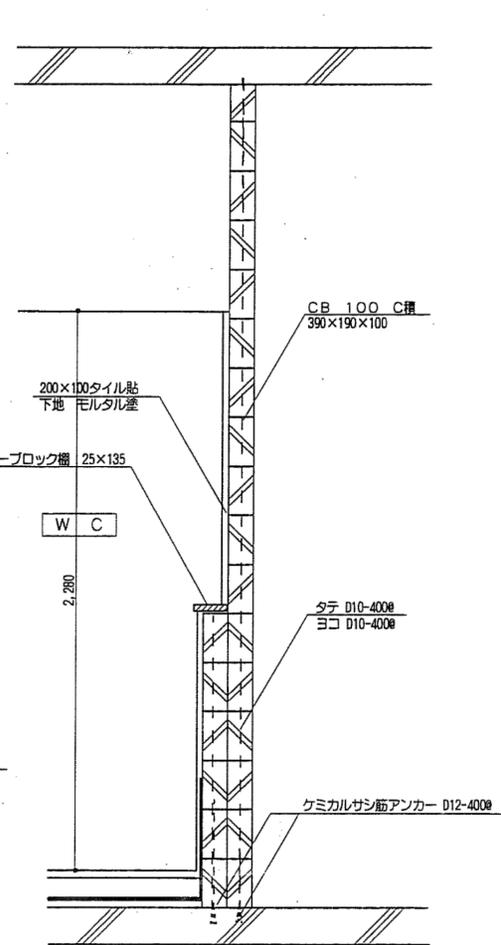


WC 廻り

※特記なき限り全て解体

明石市政策局 企画・調整室 <代表設計者> 一級建築士 国土交通大臣登録 第270990号 南浦 琢磨	明石市役所新庁舎建設工事		
	K	解体工事 08:西庁舎	最終版 2024.03.25
	08-33	部分詳細図1	見積版 2024.03.25
	安井建築設計事務所		最終契約版

1996年増築改修図

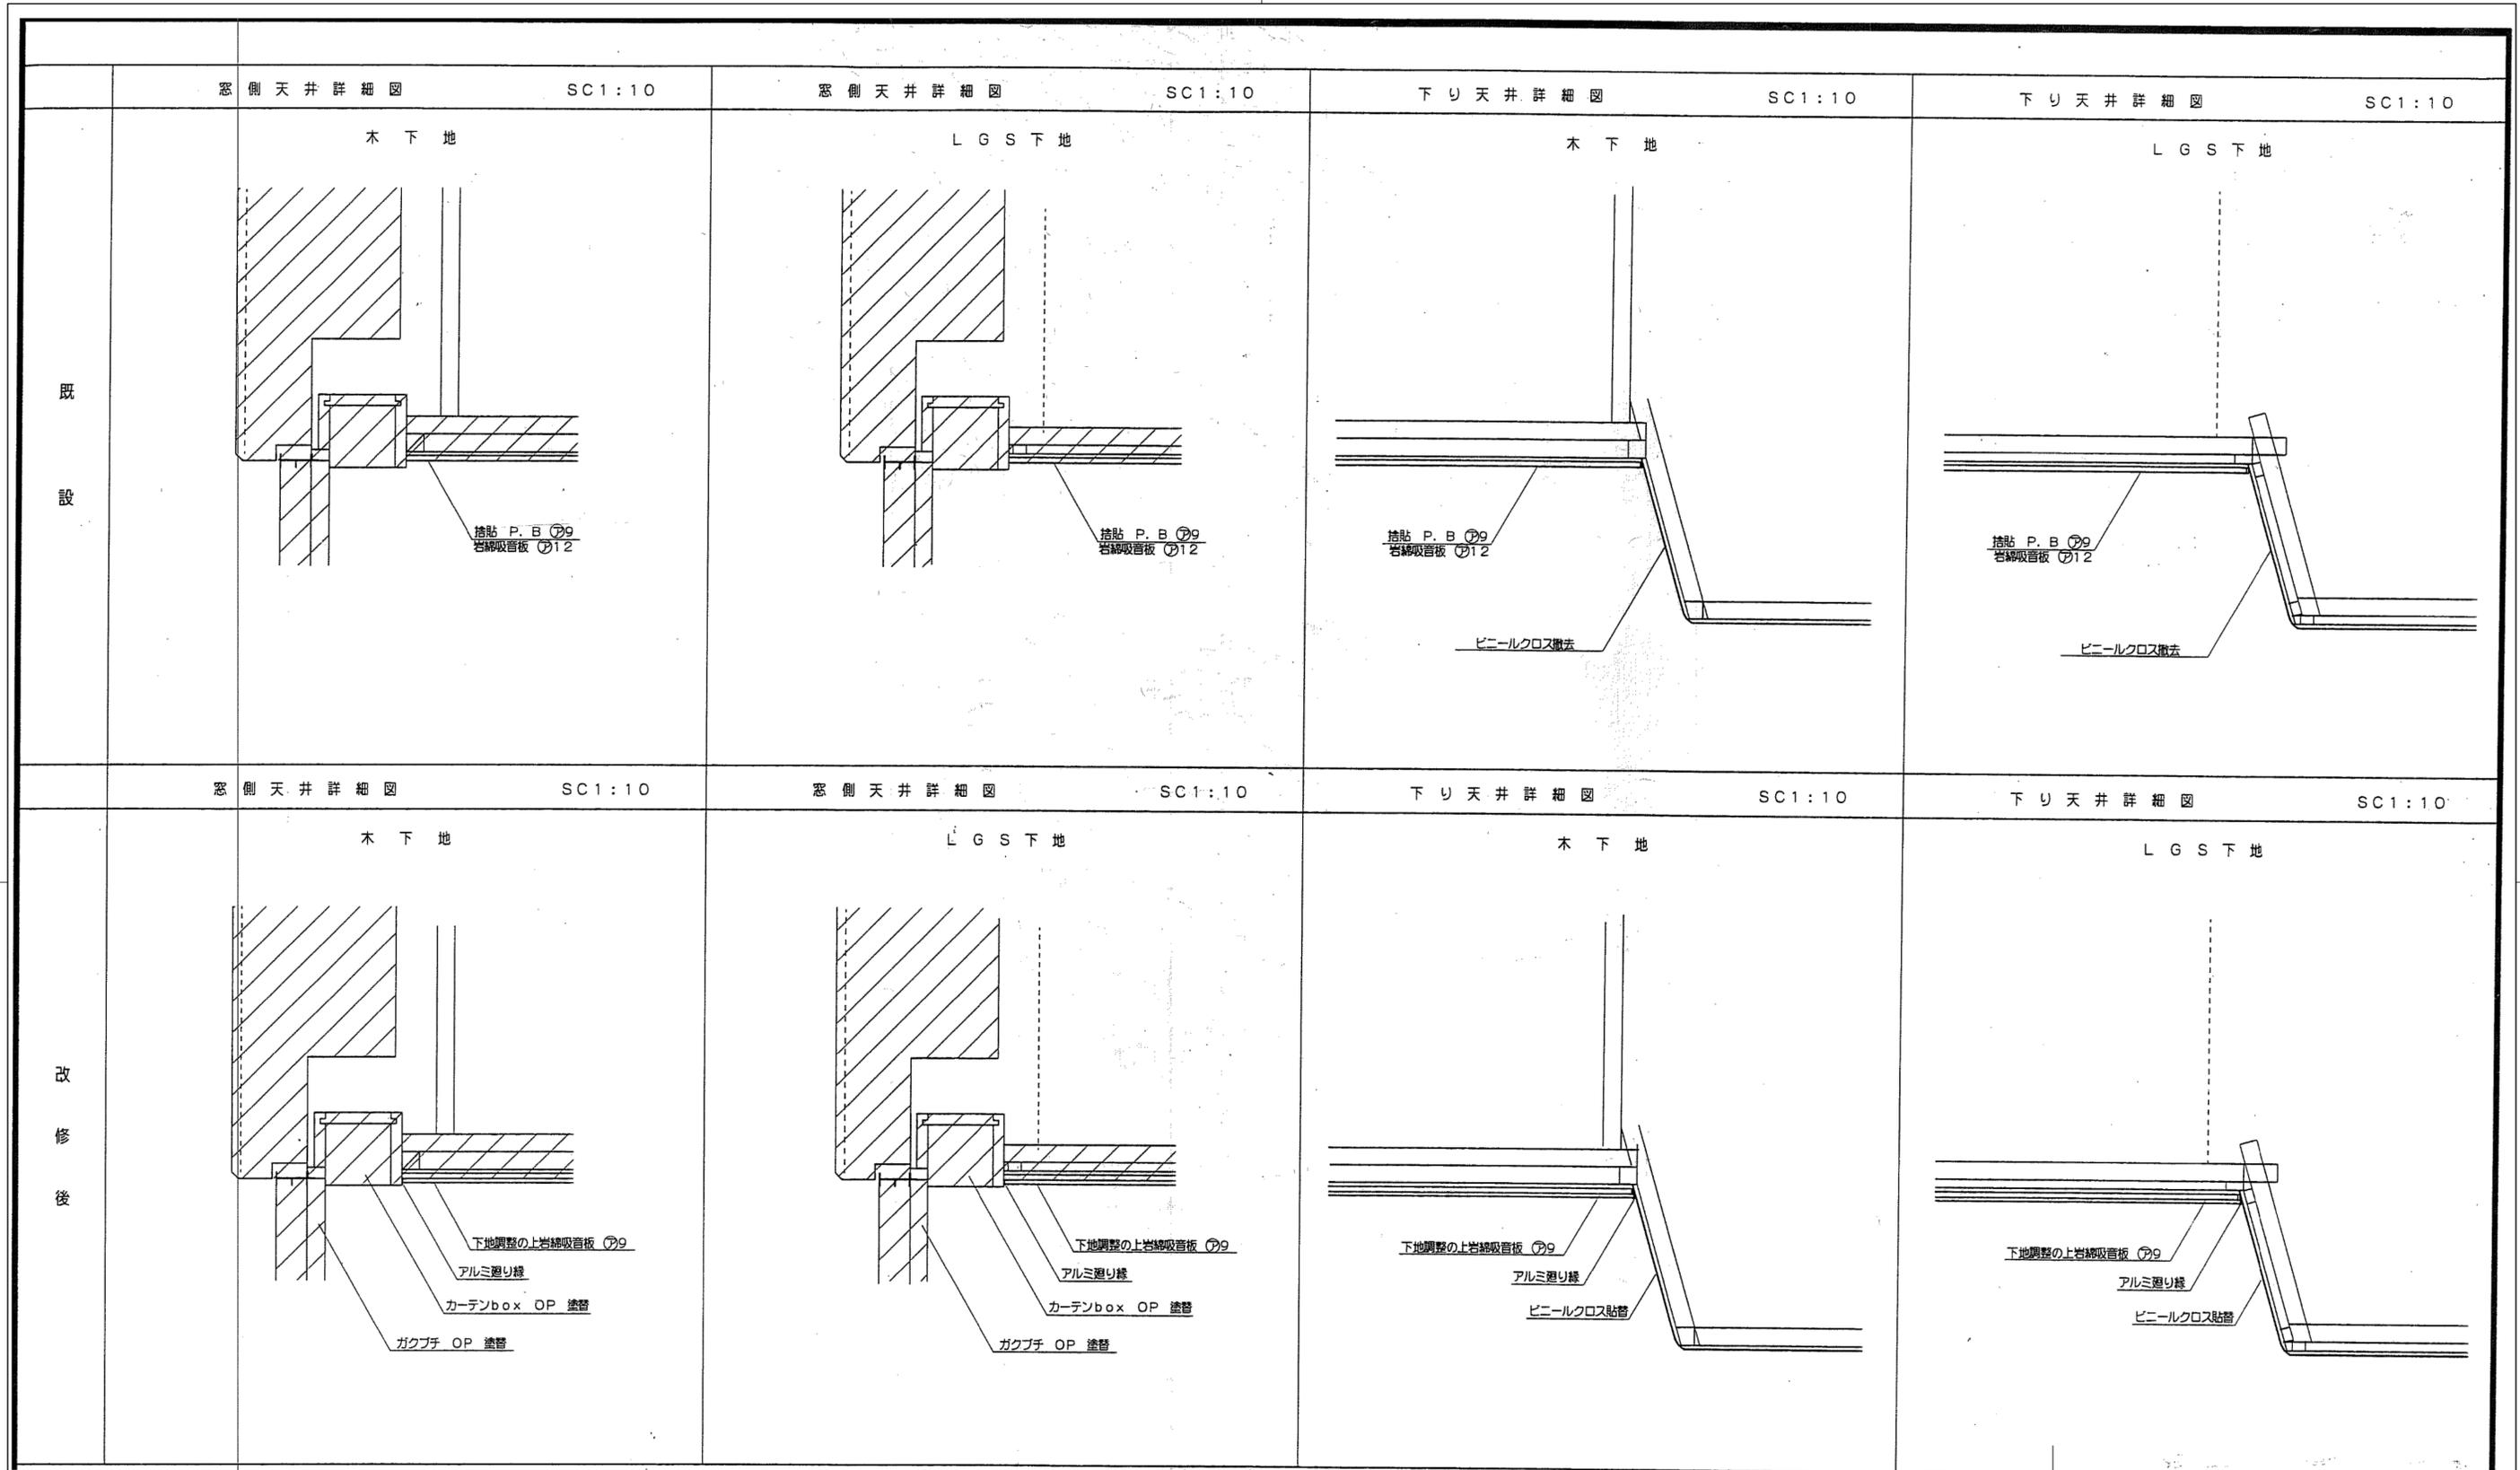


※特記なき限り全て解体

〇 明石市政策局 企画・調整室  <代表設計者> 一級建築士 国土交通大臣登録 第270990号 南浦 琢磨	明石市役所新庁舎建設工事		
	K	解体工事 08:西庁舎	最終版 2024.03.25
	08-34	部分詳細図2	見積版 2024.03.25
	安井建築設計事務所		最終契約版

手スリ詳細図


SC1:20

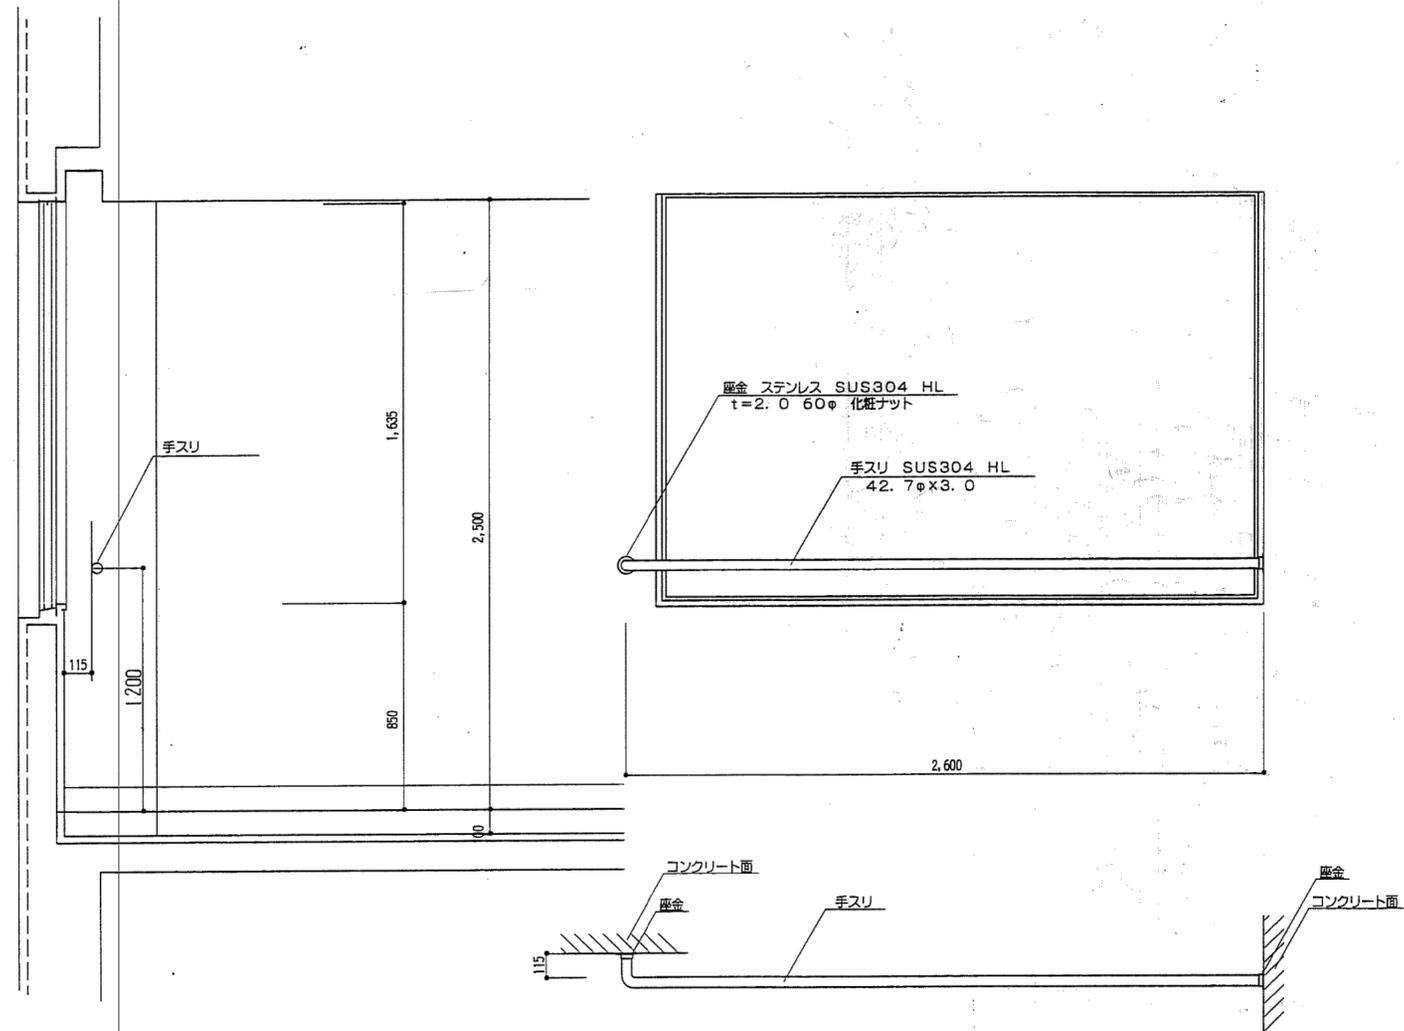


身障者用手スリ詳細図

SC1:20


D型

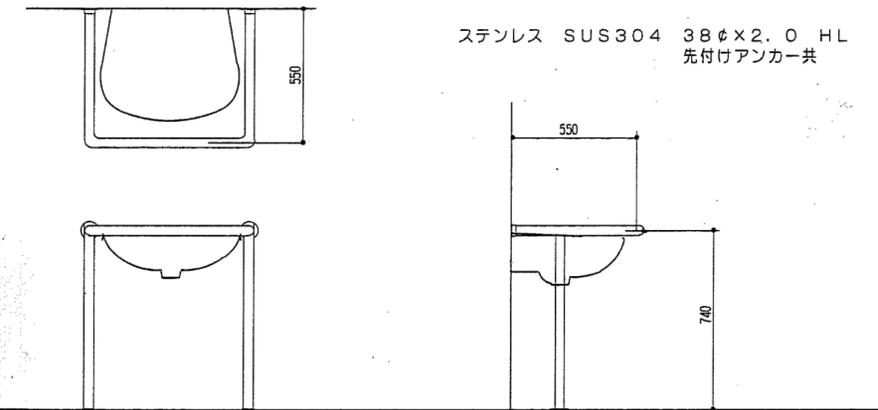

L型  
可動式

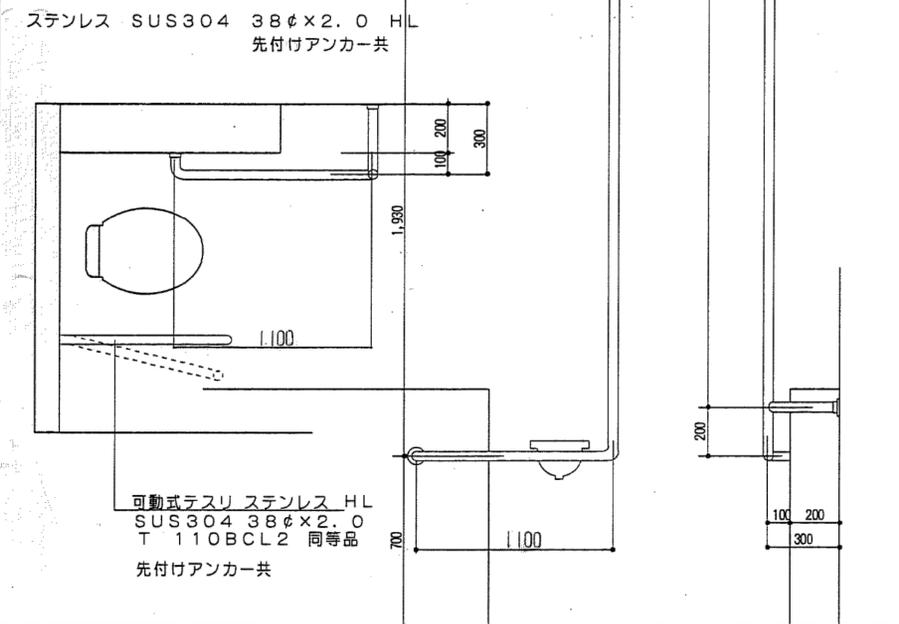

E型

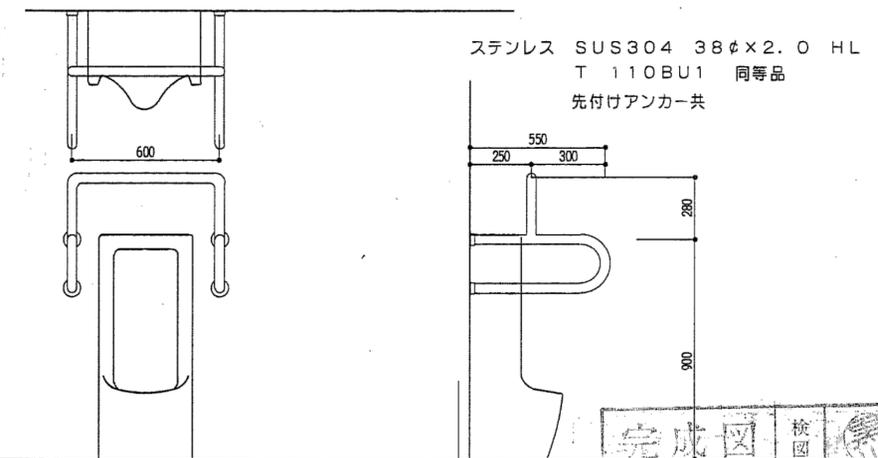


完成図 検図


※特記なき限り全て解体

明石市政策局 企画・調整室 <代表設計者> 一級建築士 国土交通大臣登録 第270990号 南浦 琢磨	明石市役所新庁舎建設工事		
	K	解体工事 08:西庁舎	最終版 2024.03.25
	08-35	部分詳細図3	見積版 2024.03.25
	安井建築設計事務所		最終契約版


1996年増築改修図

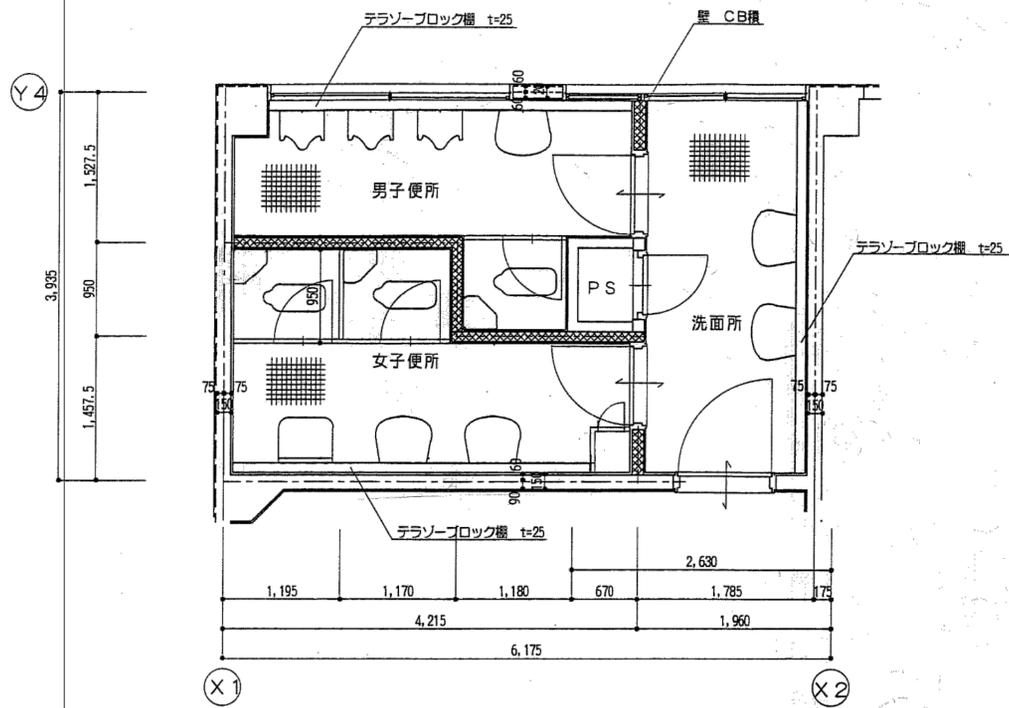


2階便所詳細図 SC1:50

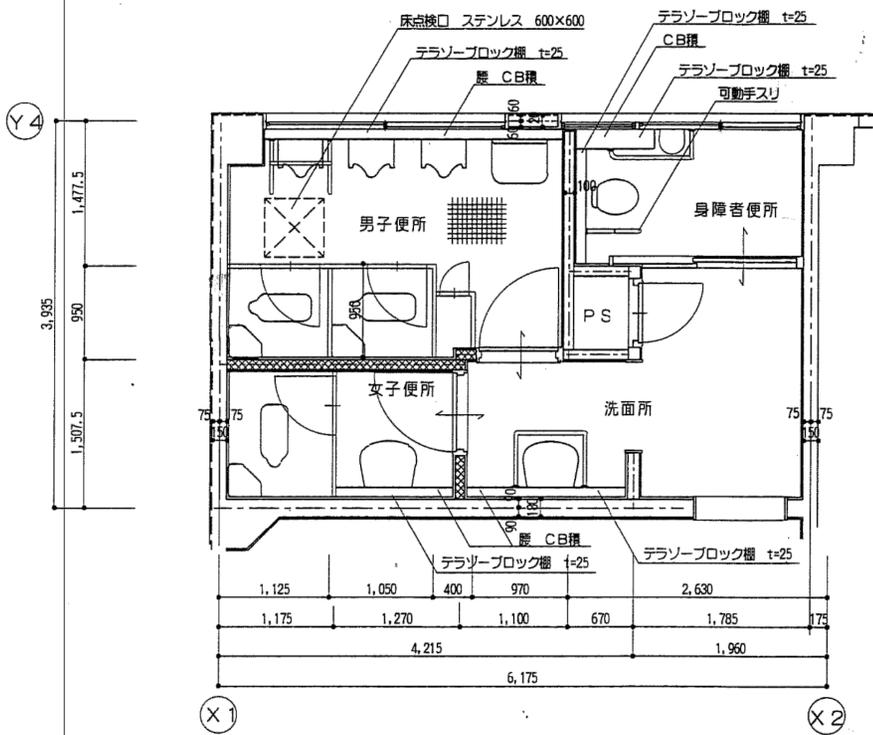

1階便所詳細図 SC1:50

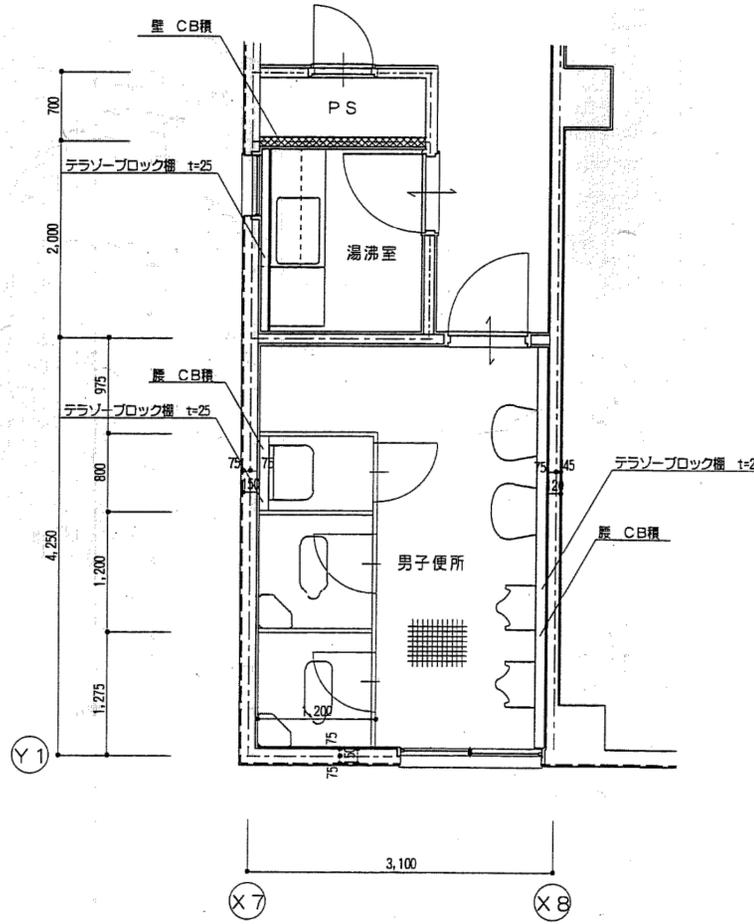

3階便所詳細図 SC1:50

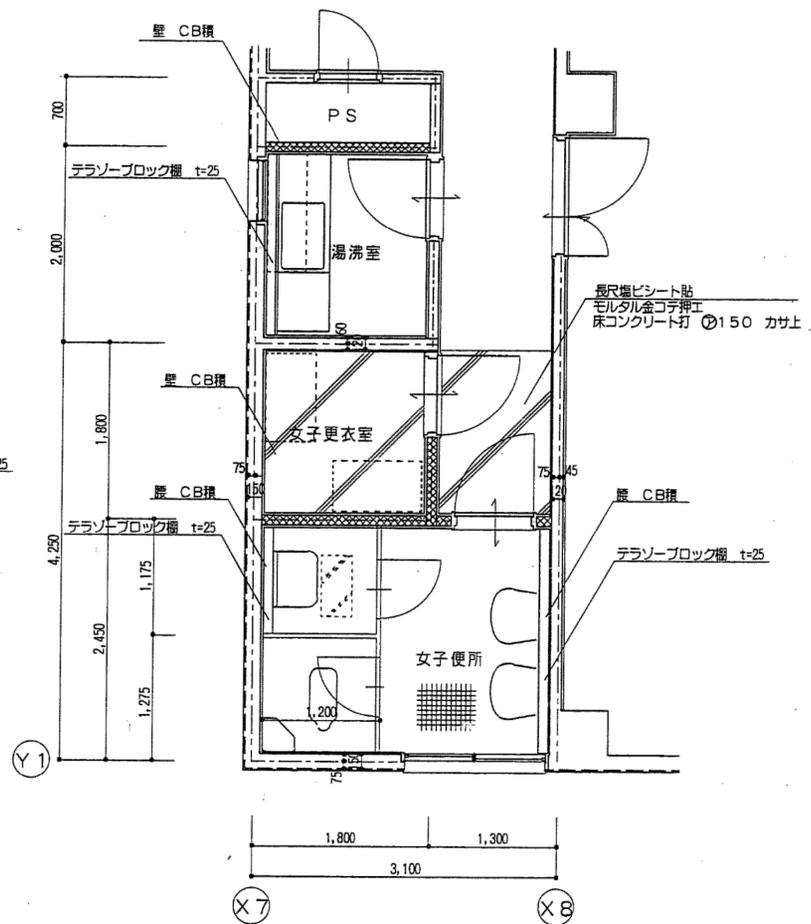


4階便所詳細図 SC1:50

CB間仕切 新設  
 C種 t=100  
 D10-400@ タテ、ヨコ  
 端部1-D13

※特記なき限り全て解体







明石市政策局 企画・調整室  <代表設計者> 一級建築士 国土交通大臣登録 第270990号 南浦 琢磨	明石市役所新庁舎建設工事		
	K	解体工事 08:西庁舎	最終版 2024.03.25
	08-36	便所詳細図	見積版 2024.03.25
	安井建築設計事務所		最終契約版

1996年増築改修図

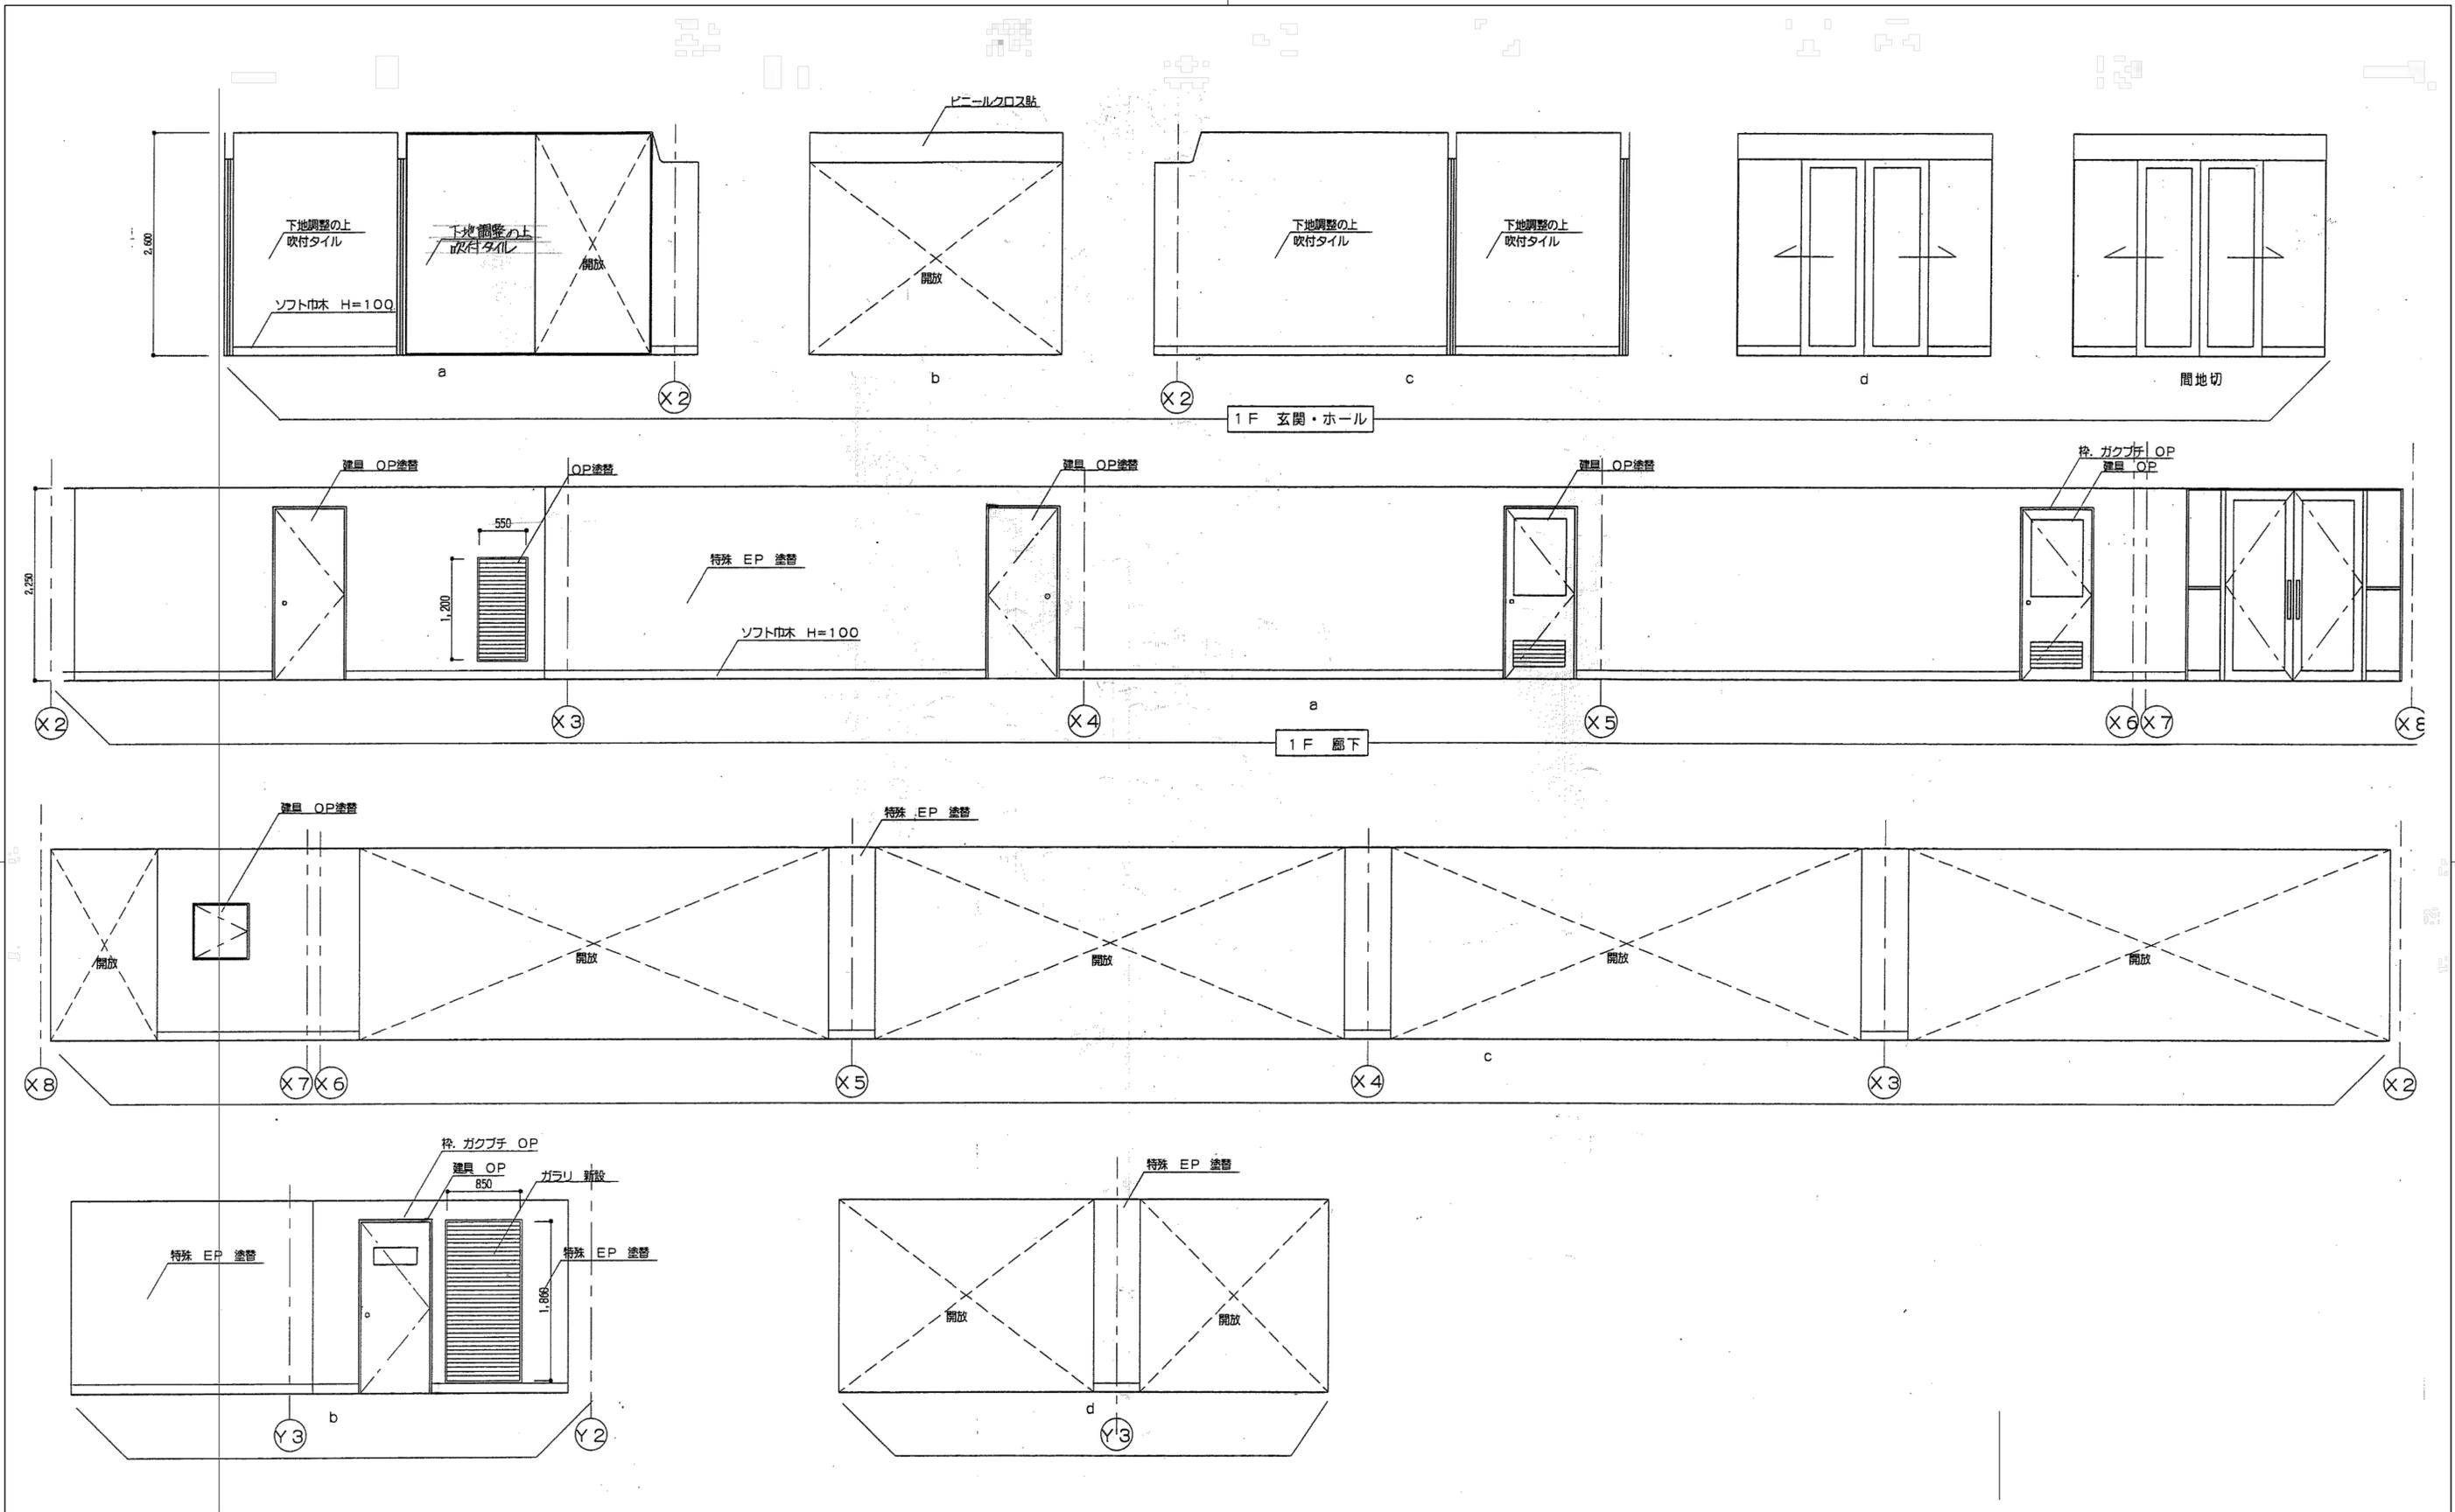

※特記なき限り全て解体


明石市政策局 企画・調整室 <代表設計者> 一級建築士 国土交通大臣登録 第270990号 南浦 琢磨	明石市役所新庁舎建設工事		
	K	解体工事 08:西庁舎	最終版 2024.03.25
	08-37	展開図1	見積版 2024.03.25
	安井建築設計事務所		最終契約版
	1996年増築改修図		20230220

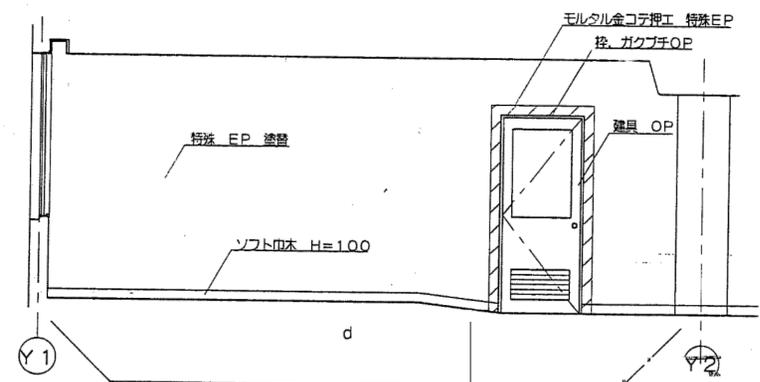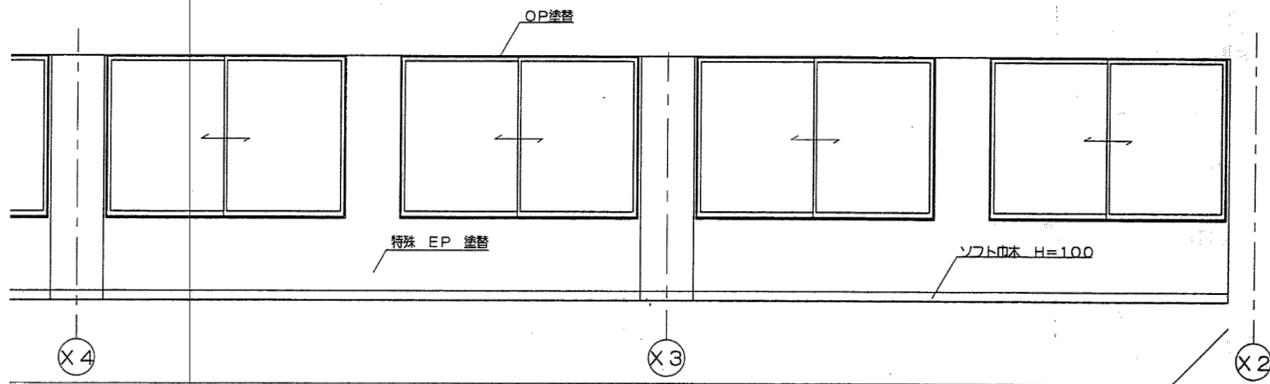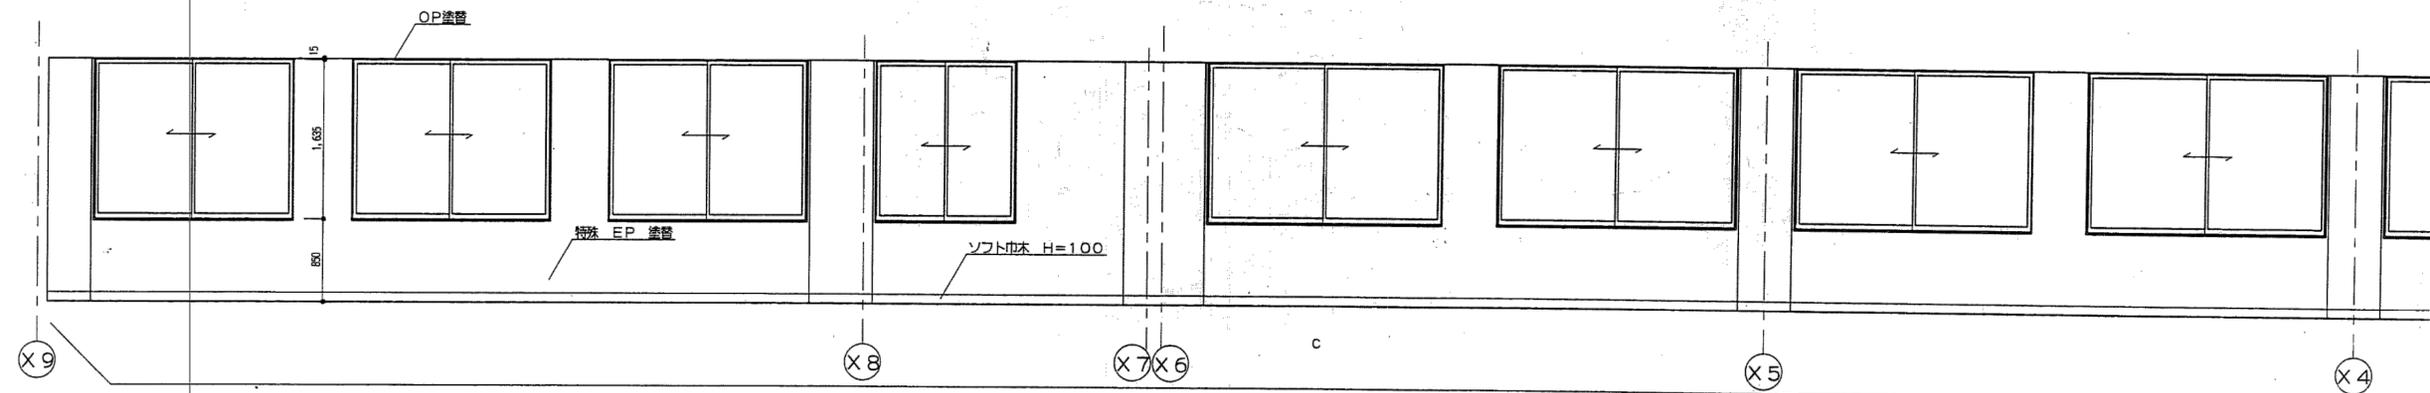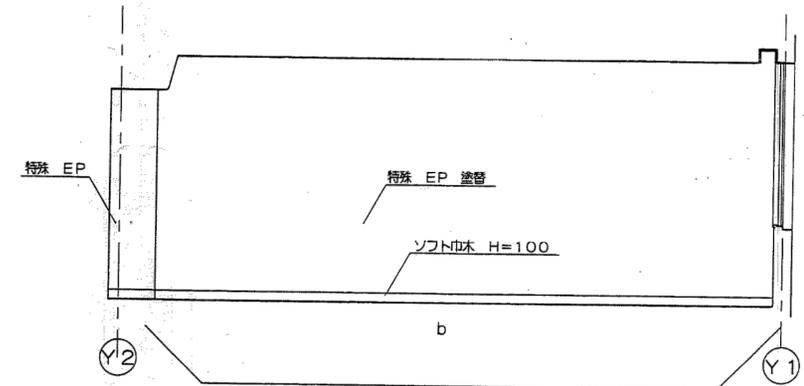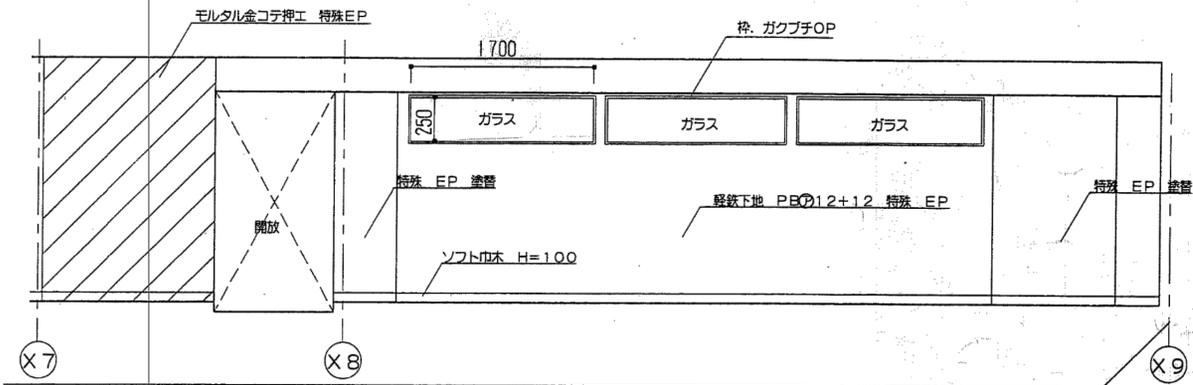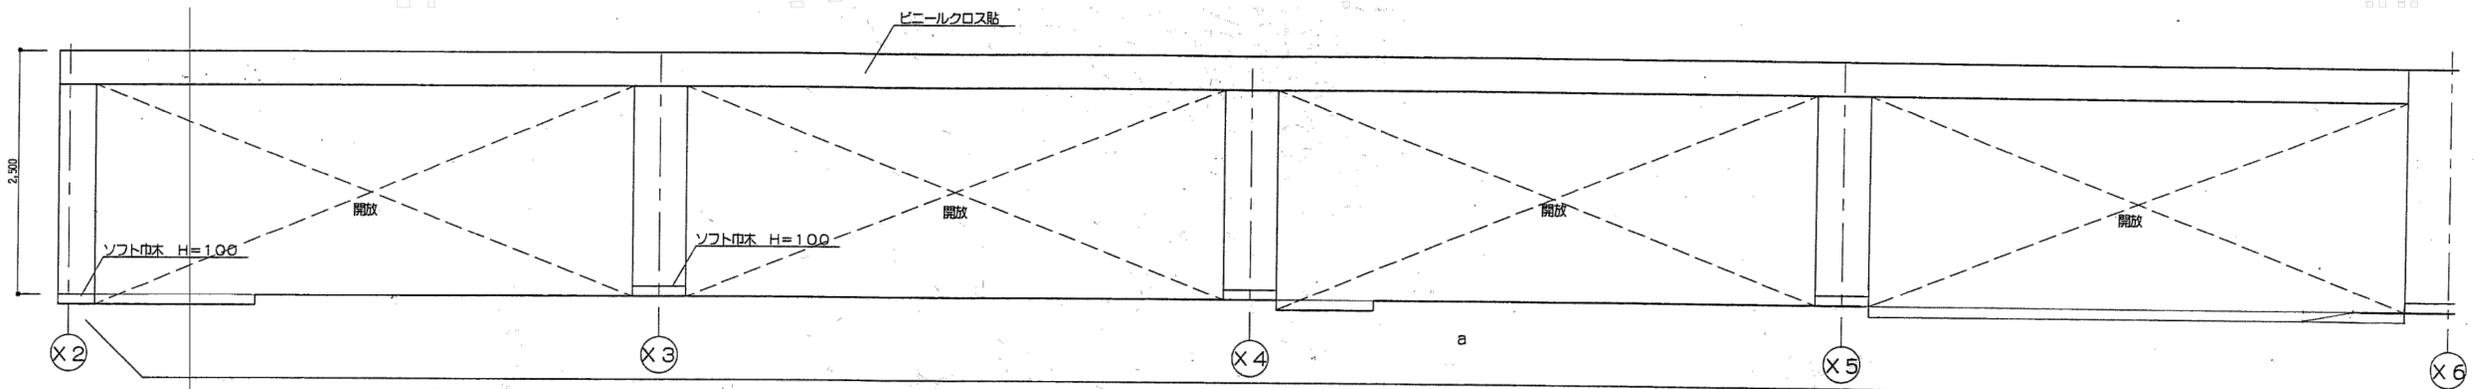

※特記なき限り全て解体

明石市政策局 企画・調整室 <代表設計者> 一級建築士 国土交通大臣登録 第270990号 南浦 琢磨	明石市役所新庁舎建設工事		
	K	解体工事 08:西庁舎	最終版 2024.03.25
	08-38	展開図2	見積版 2024.03.25
	安井建築設計事務所		最終契約版





1996年増築改修図

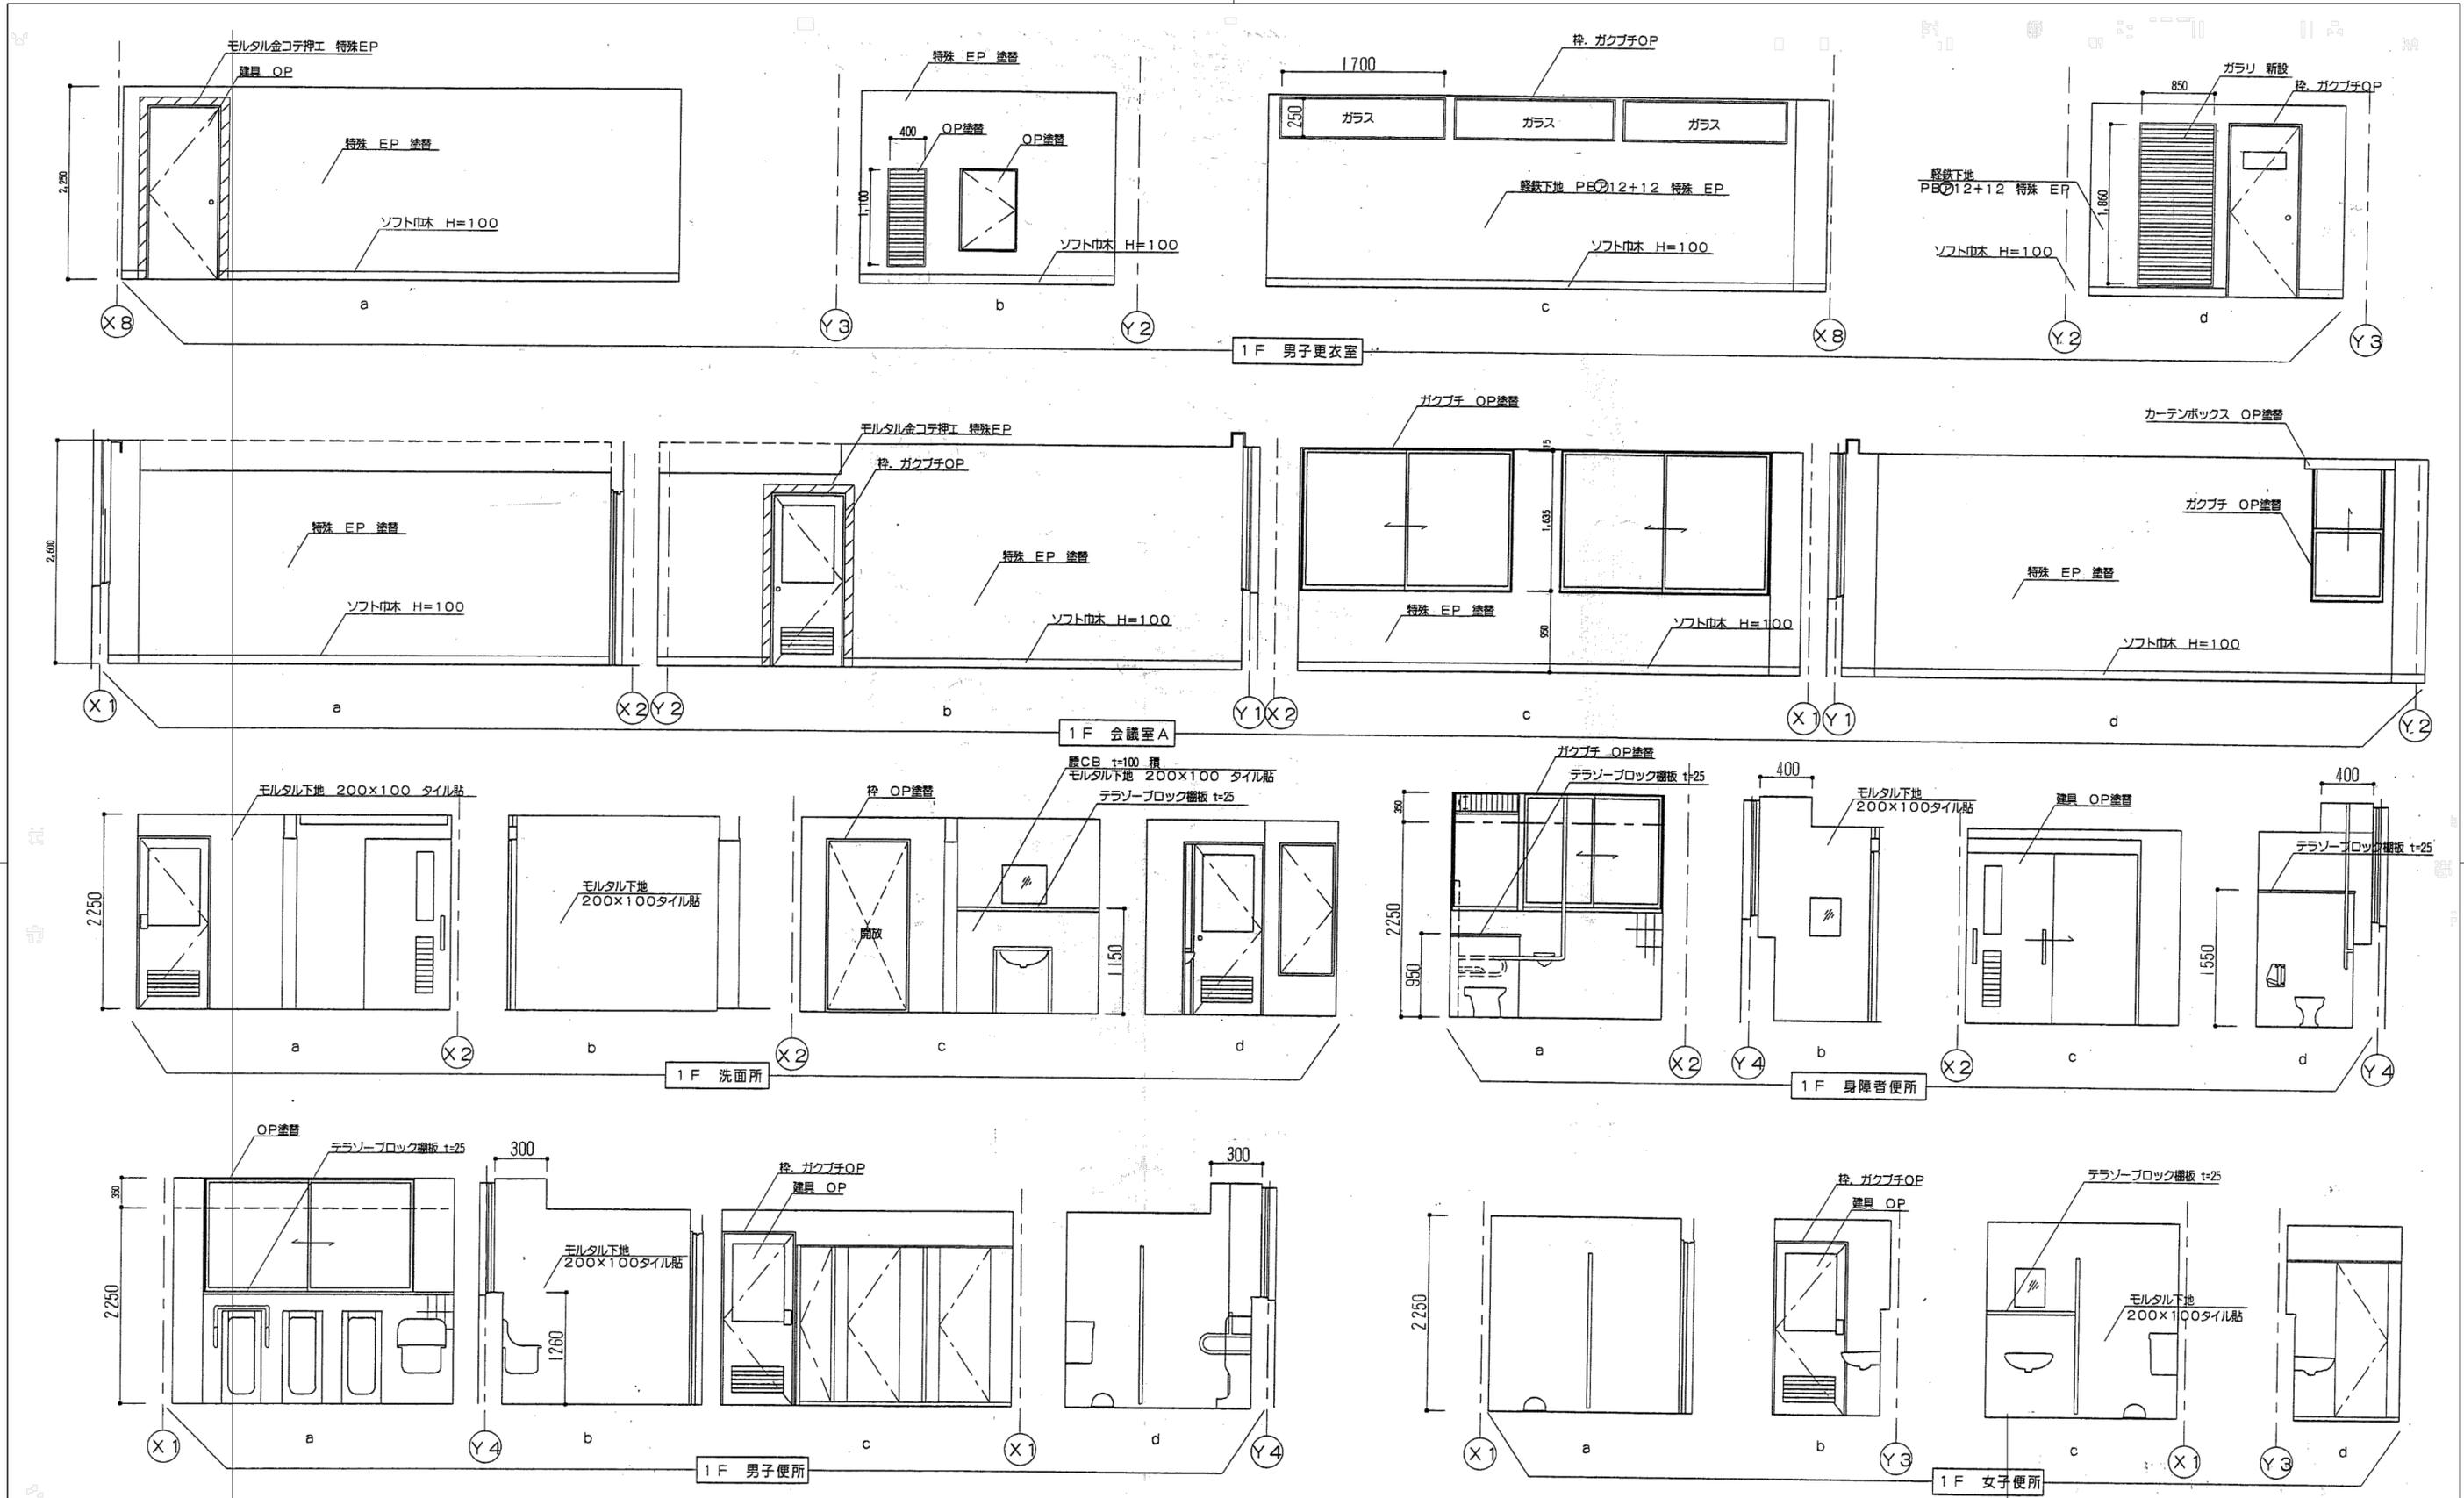

※特記なき限り全て解体

明石市政策局 企画・調整室 <代表設計者> 一級建築士 国土交通大臣登録 第270990号 南浦 琢磨	明石市役所新庁舎建設工事		
	K	解体工事 08:西庁舎	最終版 2024.03.25
	08-39	展開図3	見積版 2024.03.25
	安井建築設計事務所		最終契約版

1996年増築改修図

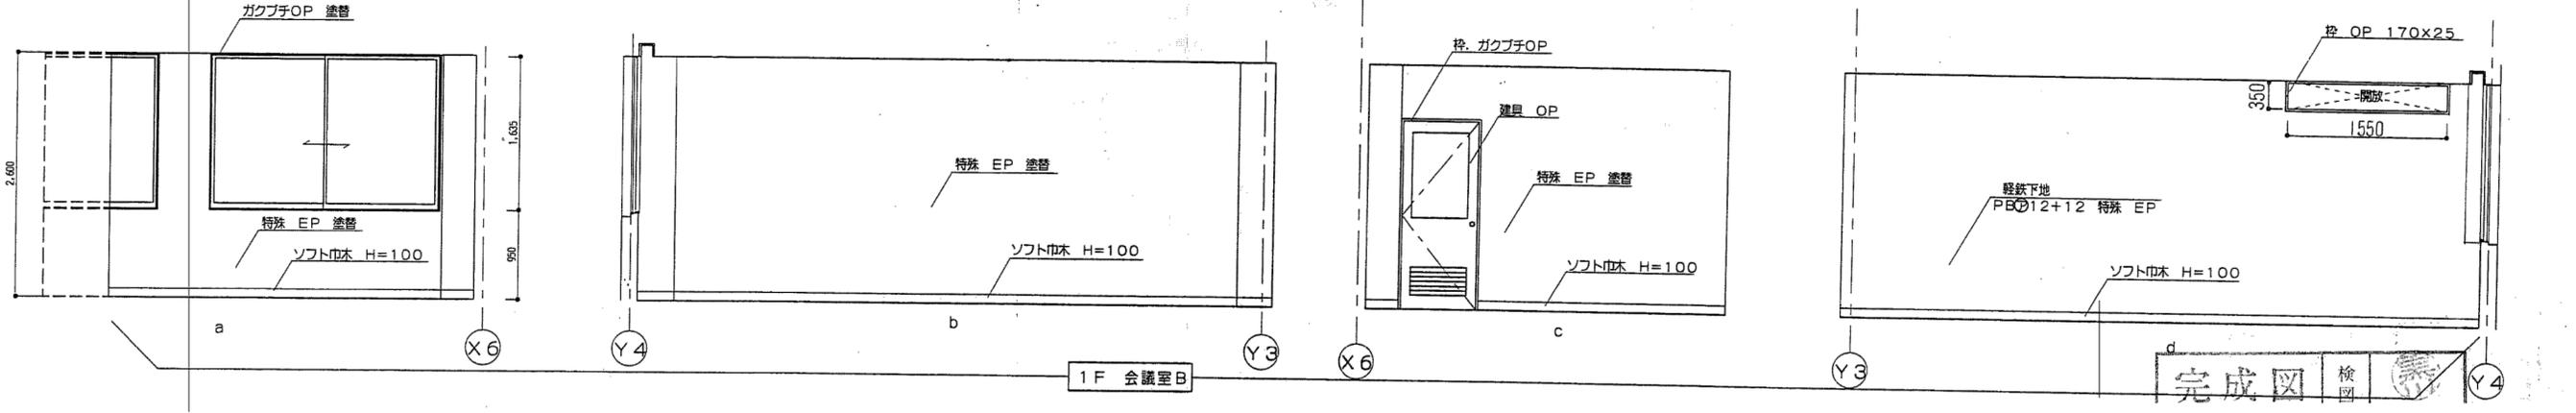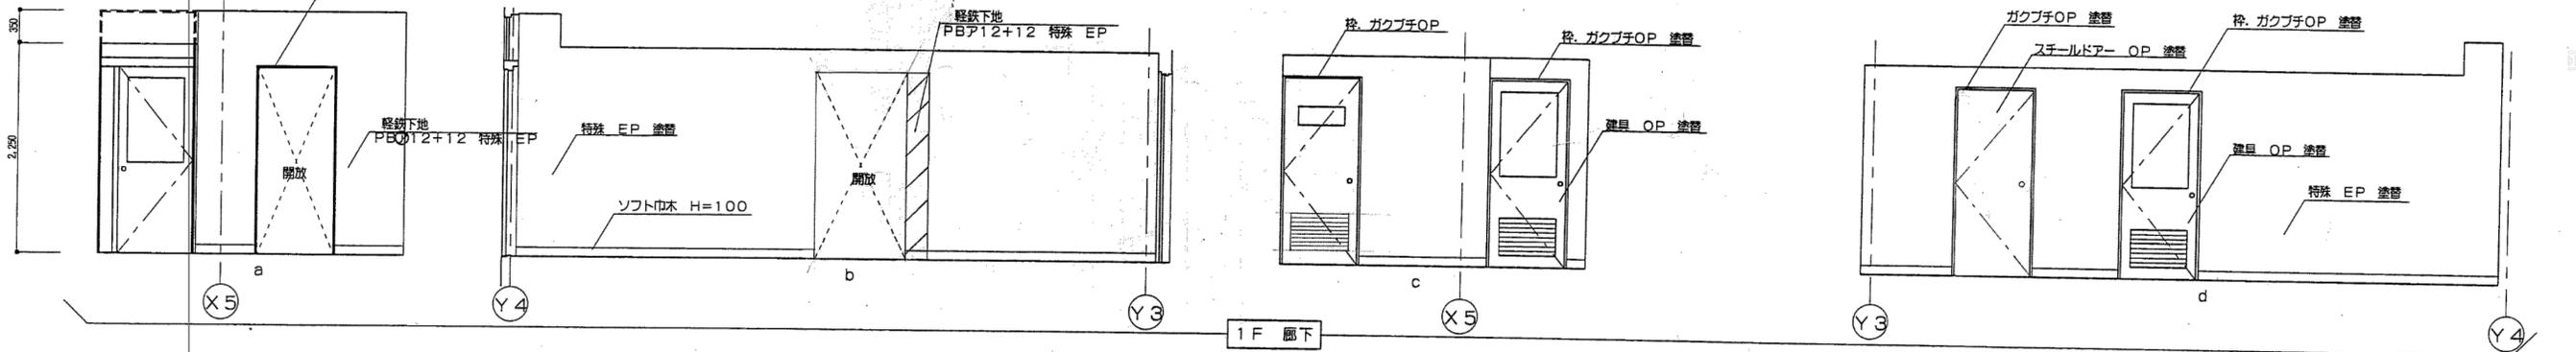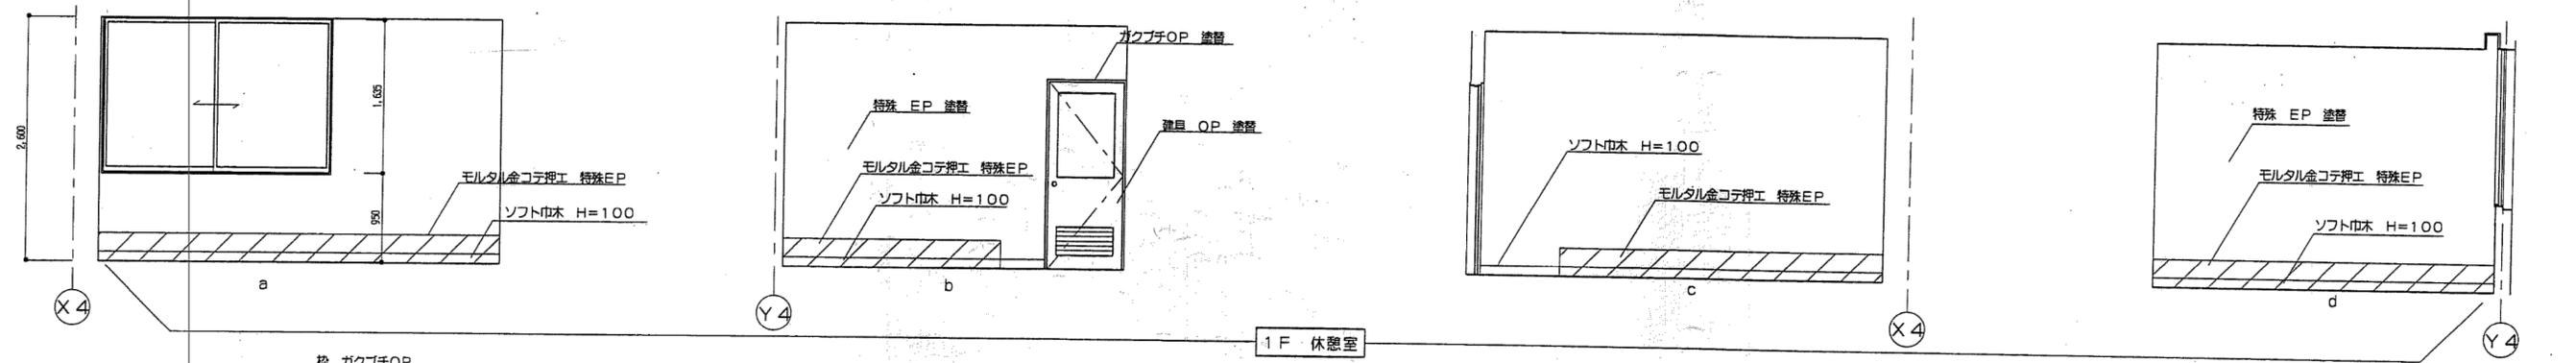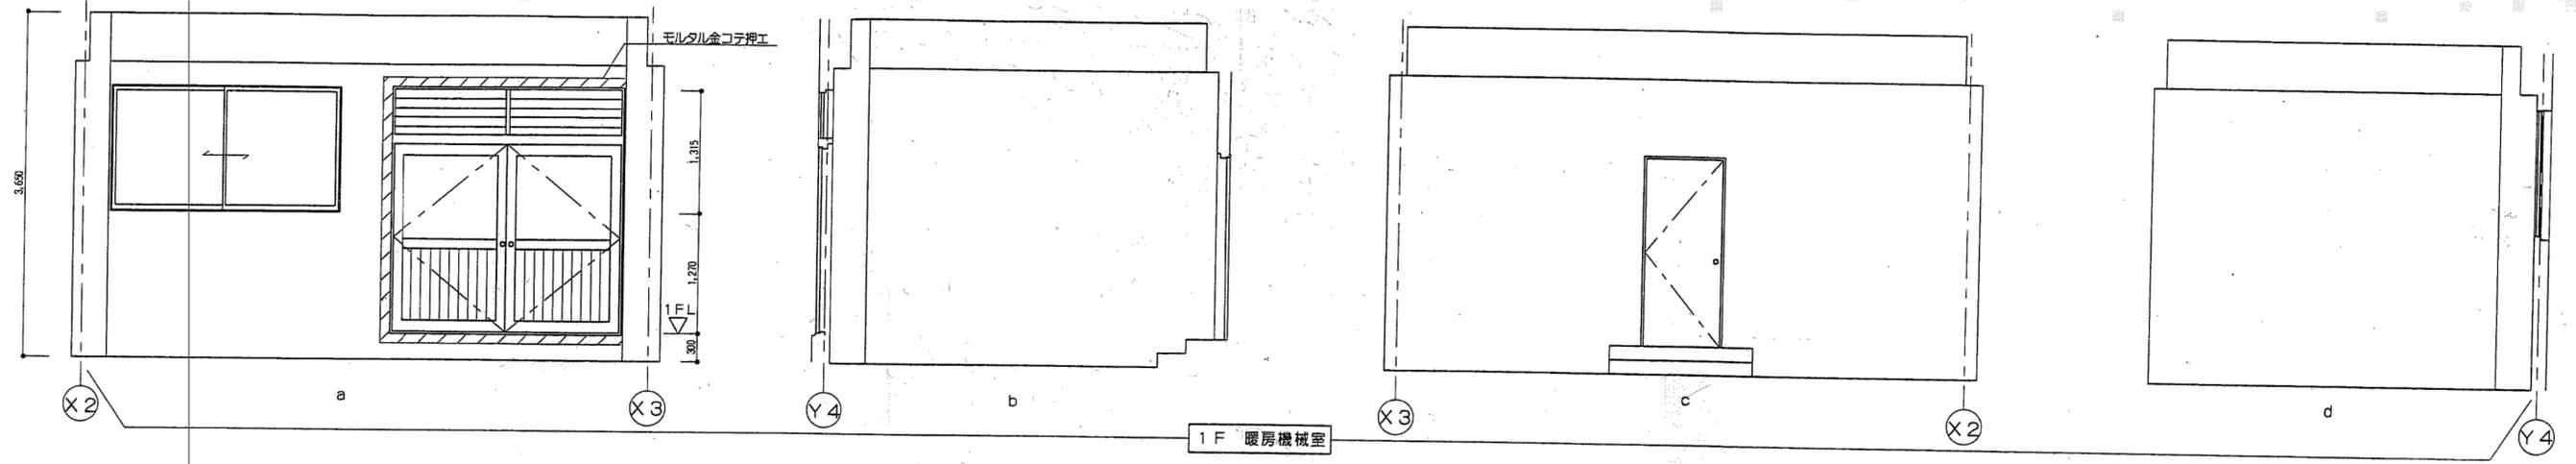

完成図 検図

※特記なき限り全て解体

明石市政策局 企画・調整室 <代表設計者> 一級建築士 国土交通大臣登録 第270990号 南浦 琢磨	明石市役所新庁舎建設工事		
	K	解体工事 08:西庁舎	最終版 2024.03.25
	08-40	展開図4	見積版 2024.03.25
安井建築設計事務所		最終契約版	
		1996年増築改修図	