


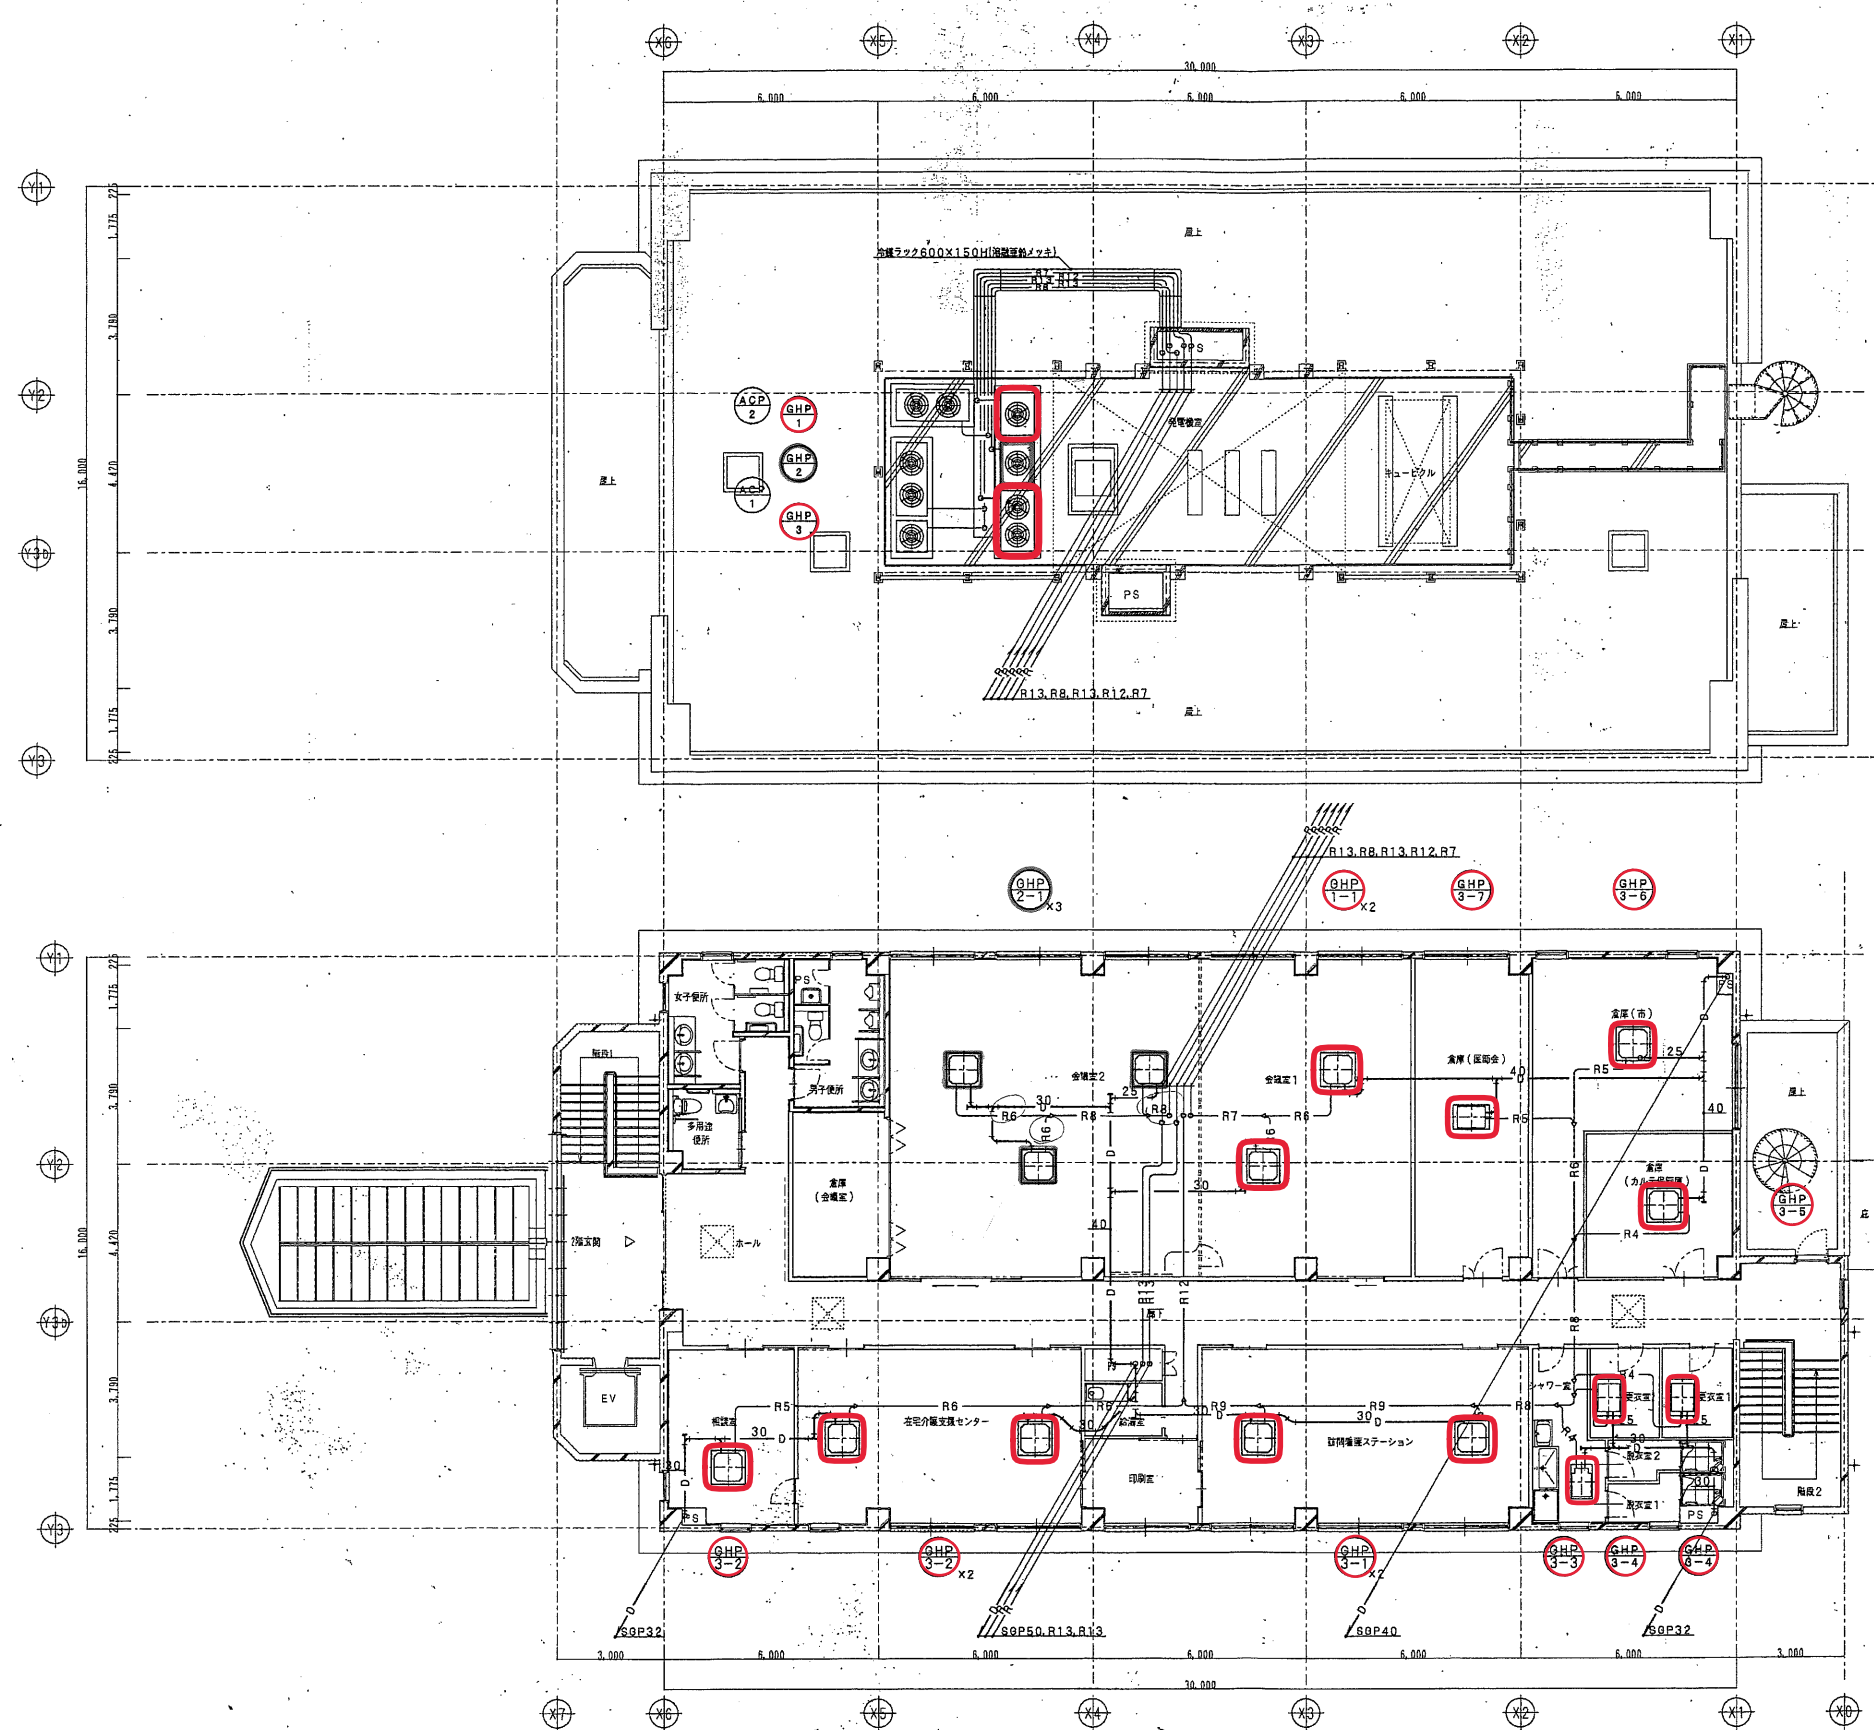

冷暖管リスト		
区分	暖管	冷管
R1	6.35#	9.52#
R2	6.35#	12.7#
R3	6.35#	15.88#
R4	9.52#	12.7#
R5	9.52#	15.88#
R6	9.52#	19.05#
R7	12.7#	25.4#
R8	12.7#	28.58#
R9	15.88#	31.75#
R10	15.88#	38.1#
R11	19.05#	31.75#
R12	19.05#	38.1#
R13	19.05#	41.28#

1F平面図 1:100

2F平面図 1:100

完成図 校閲