

仕様書

I. 工事概要

1. 工事場所 明石市大久保町松原342-6-7

2. 建物概要

建物名称	構造	階数	延面積 (㎡)	消防法施行令別表第一	備考
環境省2課管理棟	RC	2階建(地下1階)	1,732.23	15項	
		地下1階			
		1階			
		2階			

3. 工事項目(●印のついたものを適用する)

工事項目	工	事	種	別	屋内外
●電気設備	●	●	●	●	●
●配電設備	●	●	●	●	●
●照明設備	●	●	●	●	●
●空調設備	●	●	●	●	●
●給排水設備	●	●	●	●	●
●ガス設備	●	●	●	●	●
●消防設備	●	●	●	●	●
●防犯設備	●	●	●	●	●
●その他設備	●	●	●	●	●

4. 指定部分 無 有 ()

5. 工事概要

6. 設備概要(本工事における、工事項目ごとの概要を示すもので、仕様を規定するものではない。)

(1) 項目は、番号に○印のついたものを適用する。

(2) 設備概要は、●印のついたものを適用する。

項目	設備概要	仕様
1 電気方式	●三相3線式200/100V	●三相3線式200V
2 非常照明器具	●電池式	●電池式

II. 工事仕様

1. 共通仕様

図面、工事仕様書に記載されていない事項は、すべて、建設大臣官庁官制部監修の電気設備工事共通仕様書(平成9年版)及び電気設備工事標準図(平成9年版)による。

2. 一般事項

- (1) この工事に関する法律、政令、省令、告示、条例、各地方自治体の条例、基準及び指針等はよくこれを遵守し、手続等は、関係者がこれを代行すること。ただしこれに要する費用は、発注者の負担とする。尚、各官庁への提出書類は、写しを監理員に提出すること。
- (2) 設計図書が互いに相違する場合、明記無の場合、又は疑義を生じた場合は、発注者の指示による。
- (3) 工事施工に際し現場の納まり、又は取り合いの上、取付位置、取付方法等の相違は、発注者の指示にしたがって行う。この場合、発注者の指示による。
- (4) 現場代理人(主任技術者)は、発注者に先立ち、建築工事関係者及び、他の別工事と打合わせの上、工程表及び施工計画を作成し、発注者の承認を受けること。又、工事施工に必要な製作図、その他施工関係等は事前に発注者の承認を受けること。
- (5) 本工事に発生した廃棄物の処理については、廃棄物の処理及び清掃に関する法に基づき処理すること。
- (6) 本工事に使用する材料等は、別紙電気設備材料等指定表によるものとする。
- (7) 本工事は、設備の概要を示すもので設計図書に明記された機能を完全に発揮させるよう施工し、設計図書に明記なき場合でも当然必要な事項は、発注者の指示によること。
- (8) 本工事施工にあたっては、当該設備を管理する電気設備関係者の指導を遵守すること。

3. 特記仕様

(1) 項目は、番号に○印のついたものを適用する。

(2) 特記事項において選択する事項は、○印のついたものを適用する。

- 1 完成図等 完成図及び安全に関する説明書 提出不要
- 2 足場・さん電線 別紙の図面に示すものは、無条件で使用する。
- 3 養生材の処理 養生材の処理 提出不要
- 7 はつり 既存のコンクリート床、壁などの配管通過の穴開けは、図面に特記なき場合は原則としてダイヤモンドカッターによる。

26 機器取付高

図面に特記なきものは下表を標準とする。但し下表によりがたい場合は監理員との協議による。

機器名称	取付高 (mm)
照明器具	2,000
スイッチ	1,800
コンセント	1,500


備考 (天井高) × 0.8 は天井高が2,500~3,000mmの場合適用する。

27 他工事との取合い

他工事との取合い	電気設備工事	建築工事	機械設備工事	衛生設備工事
電気設備工事	●	●	●	●
建築工事	●	●	●	●
機械設備工事	●	●	●	●
衛生設備工事	●	●	●	●



分電盤結線図(参考)

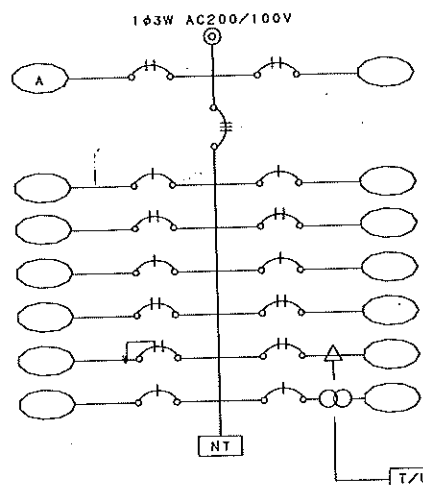

凡例

[illegible]

分電盤姿図(参考)

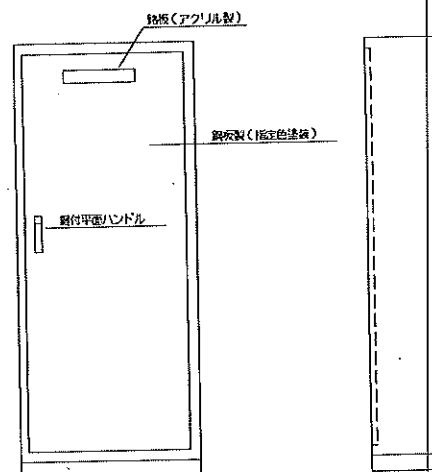

分電盤リスト

盤名称	幹線	回路番号	分岐回路				負荷名称	容量(VA)	R, Ry	備考		
			ル・カ	P	AF	AT						
L-1 鋼板型 自立型 1φ3W 100 ⁰	MCCB3P 225/175 HH	(101)	MCCB	1	50	20	総計12	720				
		(102)	ELCB	2	50	20	小室	1350				
		(103)	ELCB	2	50	20	大室	850				
		(104)	ELCB	2	50	20	大室	1020				
		(105)	MCCB	1	50	20	検査室、保管室	1368				
		(106)	MCCB	1	50	20	検査室	1368				
		(107)	MCCB	1	50	20	便所	637				
		(108)	MCCB	1	50	20	両翼検査室	1440				
		(109)	MCCB	1	50	20	検査室1-4、検査室2	992				
		(110)	MCCB	1	50	20	検査室2、カール	995				
		(111)	ELCB	2	50	20	外壁アラウト	600				
		(112)	MCCB	1	50	20	空室検査室	700				
		(113)	ELCB	2	50	20	空室検査室	700				
		(114)	MCCB	1	50	20	空室検査室	525				
		(115)	ELCB	2	50	20	便所	210	Mcc1 X2			
		(116)	MCCB	1	50	20	予備					
		(201)	MCCB	2	50	20	廊下	1260		200V		
		(202)	MCCB	2	50	20	洗面室	1440		200V		
		(203)	MCCB	2	50	20	更衣室	1440		200V		
		(204)	MCCB	2	50	20	検査室	600		200V		
		(205)	MCCB	2	50	20	検査室	960		200V		
		(206)	MCCB	2	50	20	検査室、両翼検査スペース	960		200V		
		(207)	MCCB	2	50	20	作業員事務室	2880		200V		
		(208)	MCCB	2	50	20	作業員事務室	2880		200V		
		(209)	MCCB	2	50	20	作業員事務室	2880		200V		
		(210)	ELCB	2	50	20	空室検査室	966		200V		
		(211)	ELCB	2	50	20	空室検査室	966		200V		
		(212)	ELCB	2	50	20	空室検査室	966		200V		
		(213)	ELCB	2	50	20	廊下	2100	Mcc1 X2	200V		
		(214)	MCCB	2	50	20	予備			200V		
		(215)	MCCB	2	50	20	予備			200V		
		(216)	MCCB	2	50	20	予備			200V		
		H 33753VA	MCCB3P 225/150 HH	(301)	ELCB	2	50	20	更衣室	コンセント	450	
				(302)	MCCB	1	50	20	廊下、廊下	コンセント	600	
				(303)	ELCB	2	50	20	検査室1	コンセント	1500	
				(304)	ELCB	2	50	20	検査室2	コンセント	1500	
				(305)	ELCB	2	50	20	洗面室	コンセント	1500	
				(306)	ELCB	2	50	20	洗面室	コンセント	1500	
				(307)	ELCB	2	50	20	洗面室	コンセント	1500	
				(308)	ELCB	2	50	20	洗面室	コンセント	1000	
(309)	ELCB			2	50	20	洗面室	コンセント	1000			
(310)	ELCB			2	50	20	洗面室	コンセント	1000			
(311)	ELCB			2	50	20	洗面室	コンセント	1000			
(312)	ELCB			2	50	20	洗面室	コンセント	1000			
(313)	MCCB			1	50	20	検査室	コンセント	450			
(314)	MCCB			1	50	20	更衣室	コンセント	450			
(315)	MCCB			1	50	20	検査室、廊下、廊下	コンセント	600			
(316)	MCCB			1	50	20	検査室、保管室	コンセント	750			
(317)	ELCB			2	50	20	便所	コンセント	450			
(318)	MCCB			1	50	20	廊下、両翼検査室	コンセント	900			
(319)	MCCB			1	50	20	作業員事務室	コンセント	750			
(320)	MCCB			1	50	20	作業員事務室	コンセント	750			
(321)	MCCB			1	50	20	作業員事務室	コンセント	750			
(322)	MCCB			1	50	20	作業員事務室	コンセント	750			
(323)	MCCB			1	50	20	作業員事務室	コンセント	750			
(324)	MCCB			1	50	20	作業員事務室	コンセント	750			
(325)	MCCB			1	50	20	作業員事務室	コンセント	600			
(326)	MCCB			1	50	20	作業員事務室	コンセント	600			
(327)	MCCB			1	50	20	作業員事務室	コンセント	600			
(328)	ELCB			2	50	20	洗面	コンセント	450			
(329)	ELCB			2	50	20	洗面	コンセント	450			
(330)	ELCB			2	50	20	両翼検査	コンセント	1000			
(331)	ELCB			2	50	20	3分、2分	コンセント	450			
(332)	ELCB			2	50	20	検査室	コンセント	1000			
(333)	ELCB			2	50	20	検査室	コンセント	450			
(334)	ELCB			2	50	20	検査室	コンセント				
(335)	ELCB			2	50	20	検査室	コンセント				
(336)	ELCB			2	50	20	検査室	コンセント				
(337)	ELCB			2	50	20	検査室	コンセント				
(338)	ELCB			2	50	20	検査室	コンセント				
(339)	MCCB			1	50	20	ブースター	コンセント				
			MCCB	1	50	20	予備					
			MCCB	1	50	20	予備					
			MCCB	1	50	20	予備					
H27250VA												

L-2



1038



•

1

1

--	--	
1	2	3	100
---	---	---	---	---	---	---	---	---	----	----	-----


1	2	3	100
---	---	---	---	---	---	---	---	---	----	----	-----

100

1

100

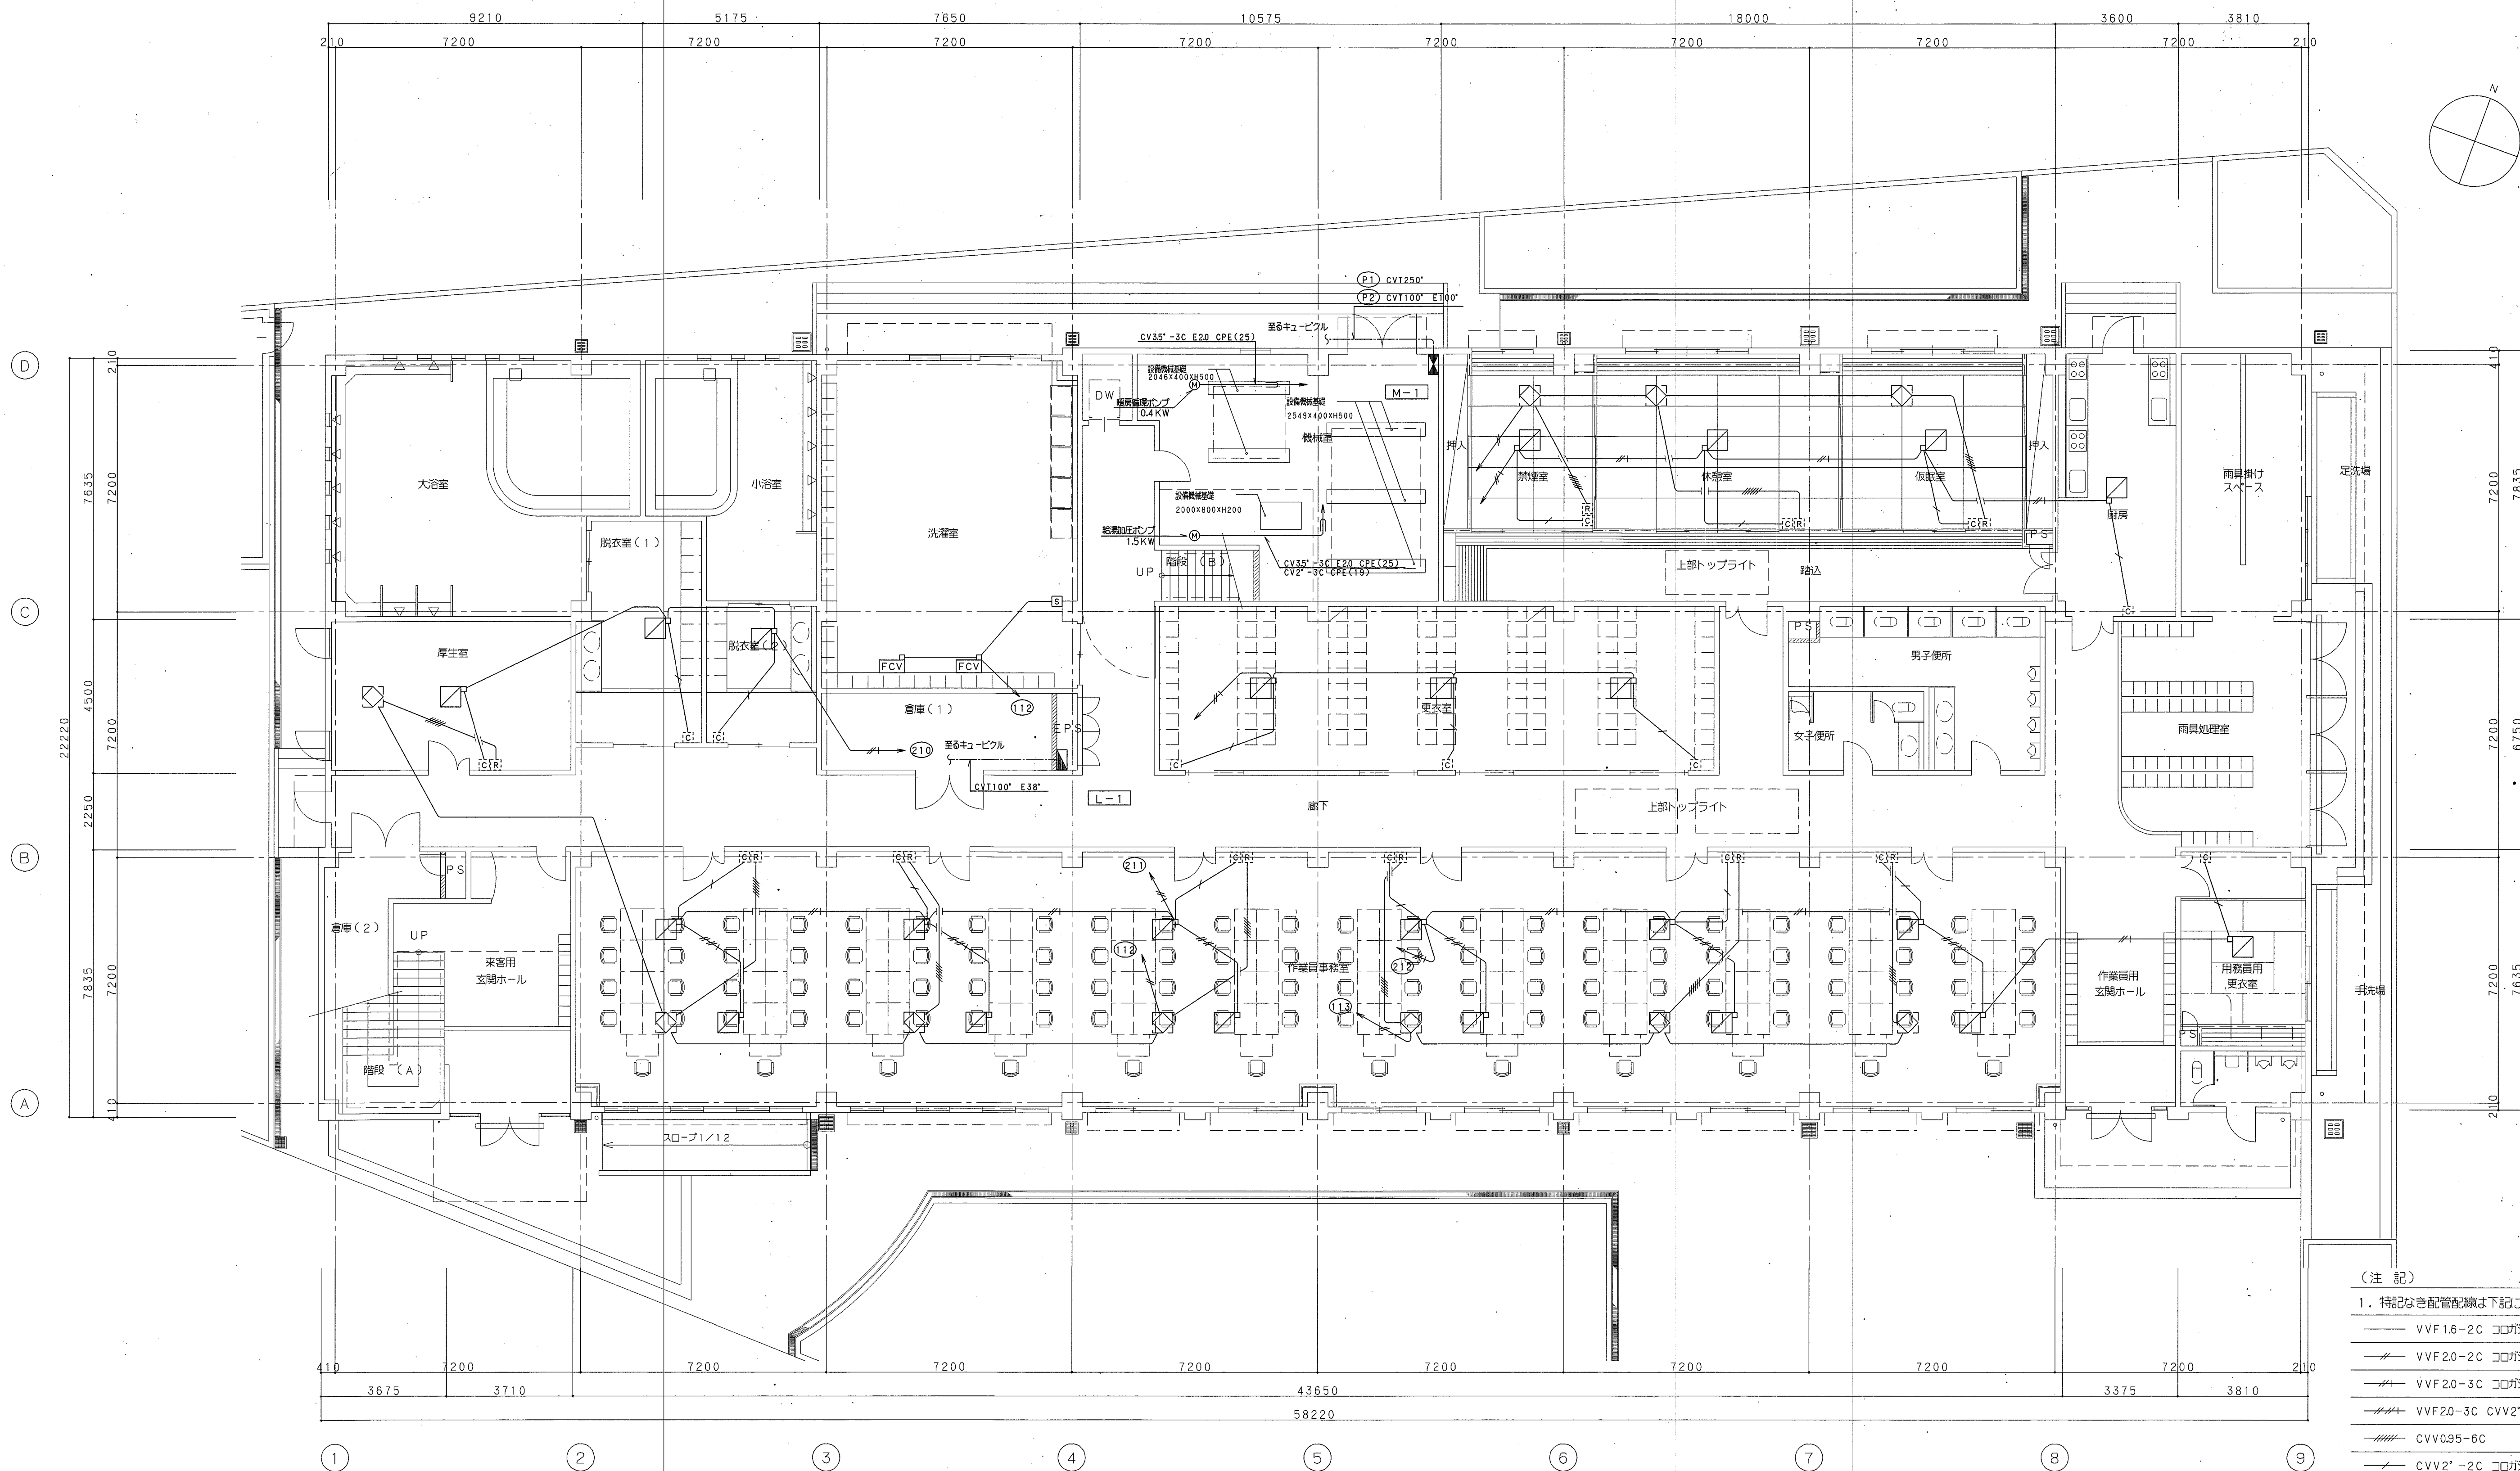

1 階平面図 1/100

- (注 記)
1. 特記なき配管系統は下記による。
- | | | |
|---|-------------------------|--------|
| — | VVF1.6-2C コロガシ | PF(16) |
| — | VVF2.0-2C コロガシ | PF(16) |
| — | VVF2.0-3C コロガシ | PF(16) |
| — | VVF2.0-3C CVV2'-2C コロガシ | PF(22) |
| — | CVV0.95-6C | |
| — | CVV2'-2C コロガシ | PF(16) |
2. 図例
- | | |
|---|---------------------|
| □ | 空調室内機リモコンスイッチ(空調工事) |
| □ | 空調室外機リモコンスイッチ(空調工事) |
| □ | 空調機 |
| □ | ロスナイ |

DATE 99.3.31

赤松菅野建築設計事務所
1級建築士 登録第91440号 加藤 康二

環境第2課管理棟新築工事
幹線・動力設備 1階平面図


設計図 NO. E-14
SCALE 1:100

 : 対象外

[illegible]

				设计号	NO.
				E-16	
				SCALE	

□: 対象外

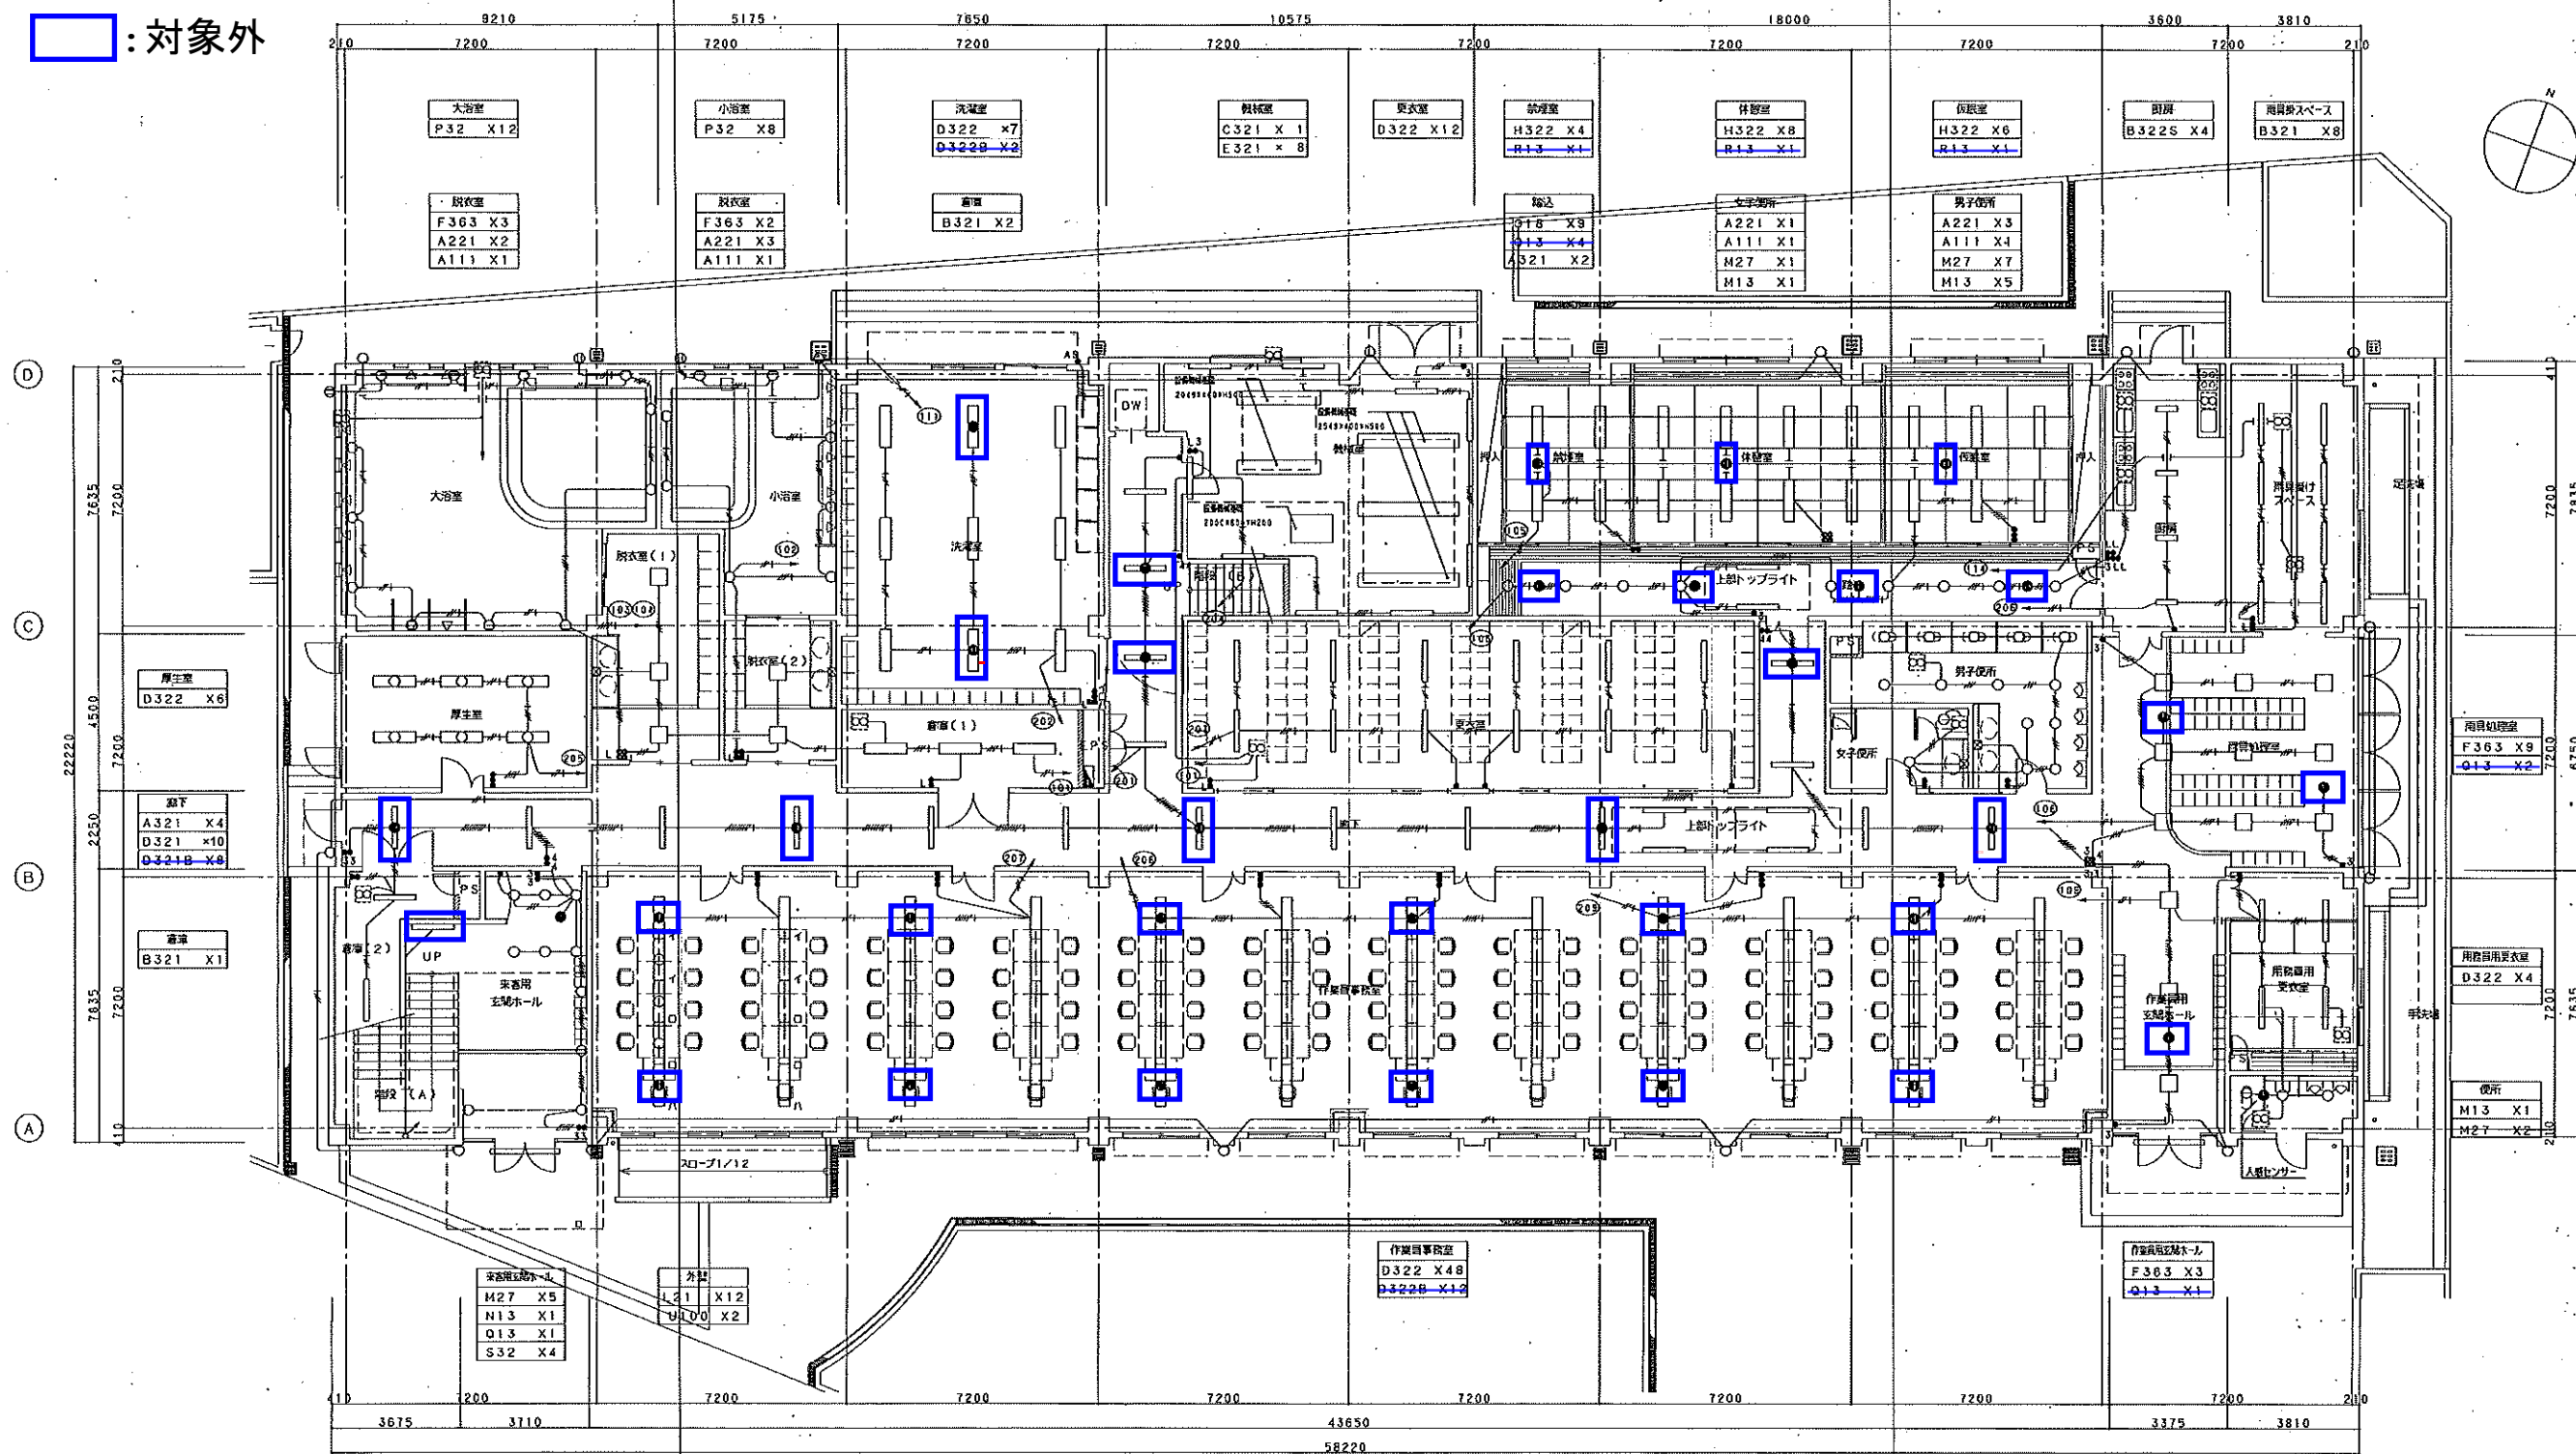

(注1)


1. 特定用途設備は下記による。

--- VVF 1.6-2C	照度(PF16)
--- VVF 1.6-3C	照度(PF16)
--- VVF 1.6-2CX2	照度(PF22)
--- VVF 1.6-2CX3C	照度(PF22)
--- VVF 1.6-3CX2	照度(PF22)
--- VVF 1.6-2CX2+3C	照度(PF24)
--- VVF 1.6-3C 1CP-ス	照度(PF16)
--- VVF 1.6-2CX2 1CP-ス	照度(PF22)
--- VVF 1.6-3CX3 1CP-ス	照度(PF24)
--- VVF 2.0-3C 1CP-ス	照度(PF16)
--- VVF 2.0-2CX3C 1CP-ス	照度(PF22)

2. スイッチは全てシー・エム付とす。

1階平面図 1/100

 : 対象外

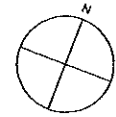

1. 特記なき配管配槽は下記による。

—	VVF1.6-2C	PF(16)
—	VVF1.6-3C	PF(16)
—	VVF1.6-2CX2	PF(22)
—	VVF1.6-2C+3C	PF(22)
—	VVF1.6-3CX2	PF(22)
—	VVF1.6-2CX2+3C	PF(28)
—	VVF1.6-3C 1C ₂ -λ	PF(16)
—	VVF1.6-2C12 1C ₂ -λ	PF(22)
—	VVF1.6-2C+3C 1C ₂ -λ	PF(22)
—	VVF1.6-3CX2 1C ₂ -λ	PF(22)
—	VVF1.6-3CX3 1C ₂ -λ	PF(28)
— ²⁰	VVF20-3C 1C ₂ -λ	PF(16)
— ²⁰	VVF20-2C+3C 1C ₂ -λ	PF(22)

2. タンブラスイッチは全てネームプレート付きとする。

2階平面図 1/100