


(冷媒管リスト)

冷媒管記号	冷媒管口径	渡り線
R1	6.4/9.5	EM-CE 2.0 -3芯
R2	6.4/12.7	EM-CEE 1.25sq-3芯
R3	9.5/15.9	EM-CEE 1.25sq-3芯
R4	9.5/19.1	EM-CEE 1.25sq-3芯
R5	9.5/22.2	EM-CEE 1.25sq-3芯
R6	12.7/28.6	EM-CEE 1.25sq-3芯
R7	15.9/28.6	EM-CEE 1.25sq-3芯

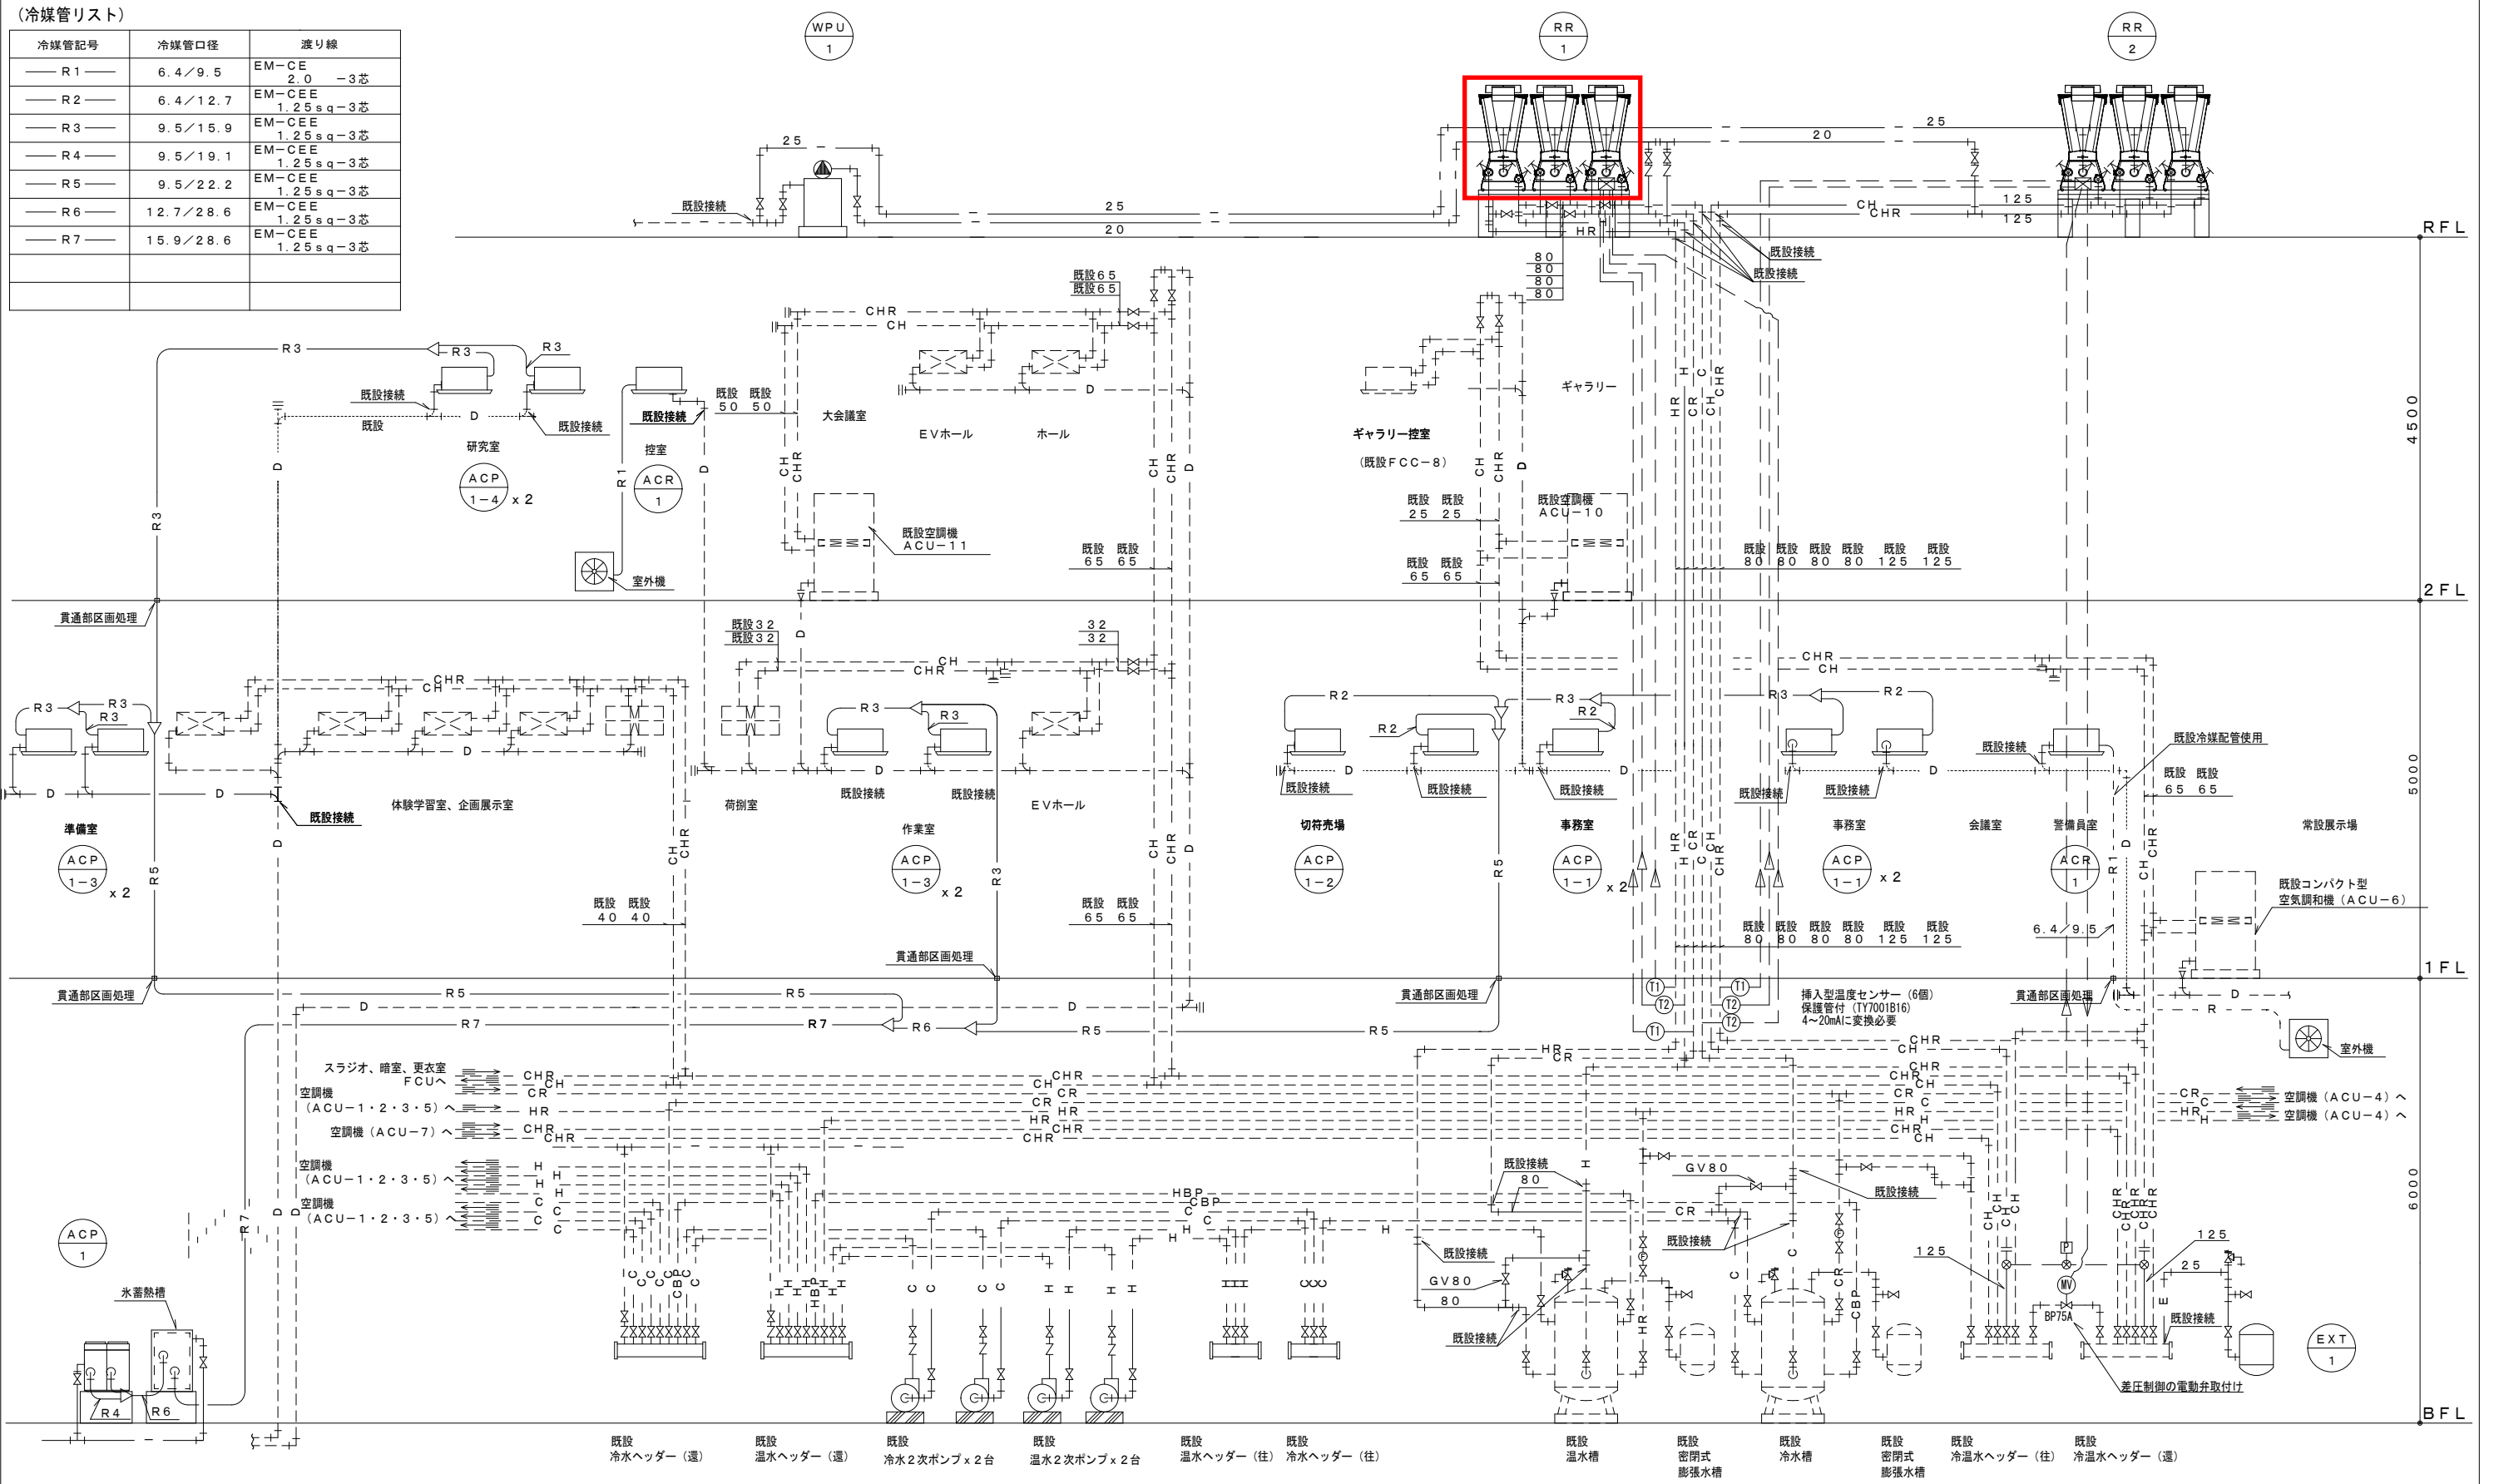


(改修 系統図)

完成図

特記事項	有限会社 藤田設計 明石市松ノ内2丁目2-10 一級建築士 藤田一博 大臣登録第131595号 事務所登録 第400615号 管理建築士 藤田一博 TEL 078-928-0559	課長	係長	担当	製作年月日	工事名称	内
					24年 12月 日	文化博物館空調設備改修工事	M-07
						改修 系統図	全業
						縮尺 NOSCALE	

明石市都市整備部建築室営繕課

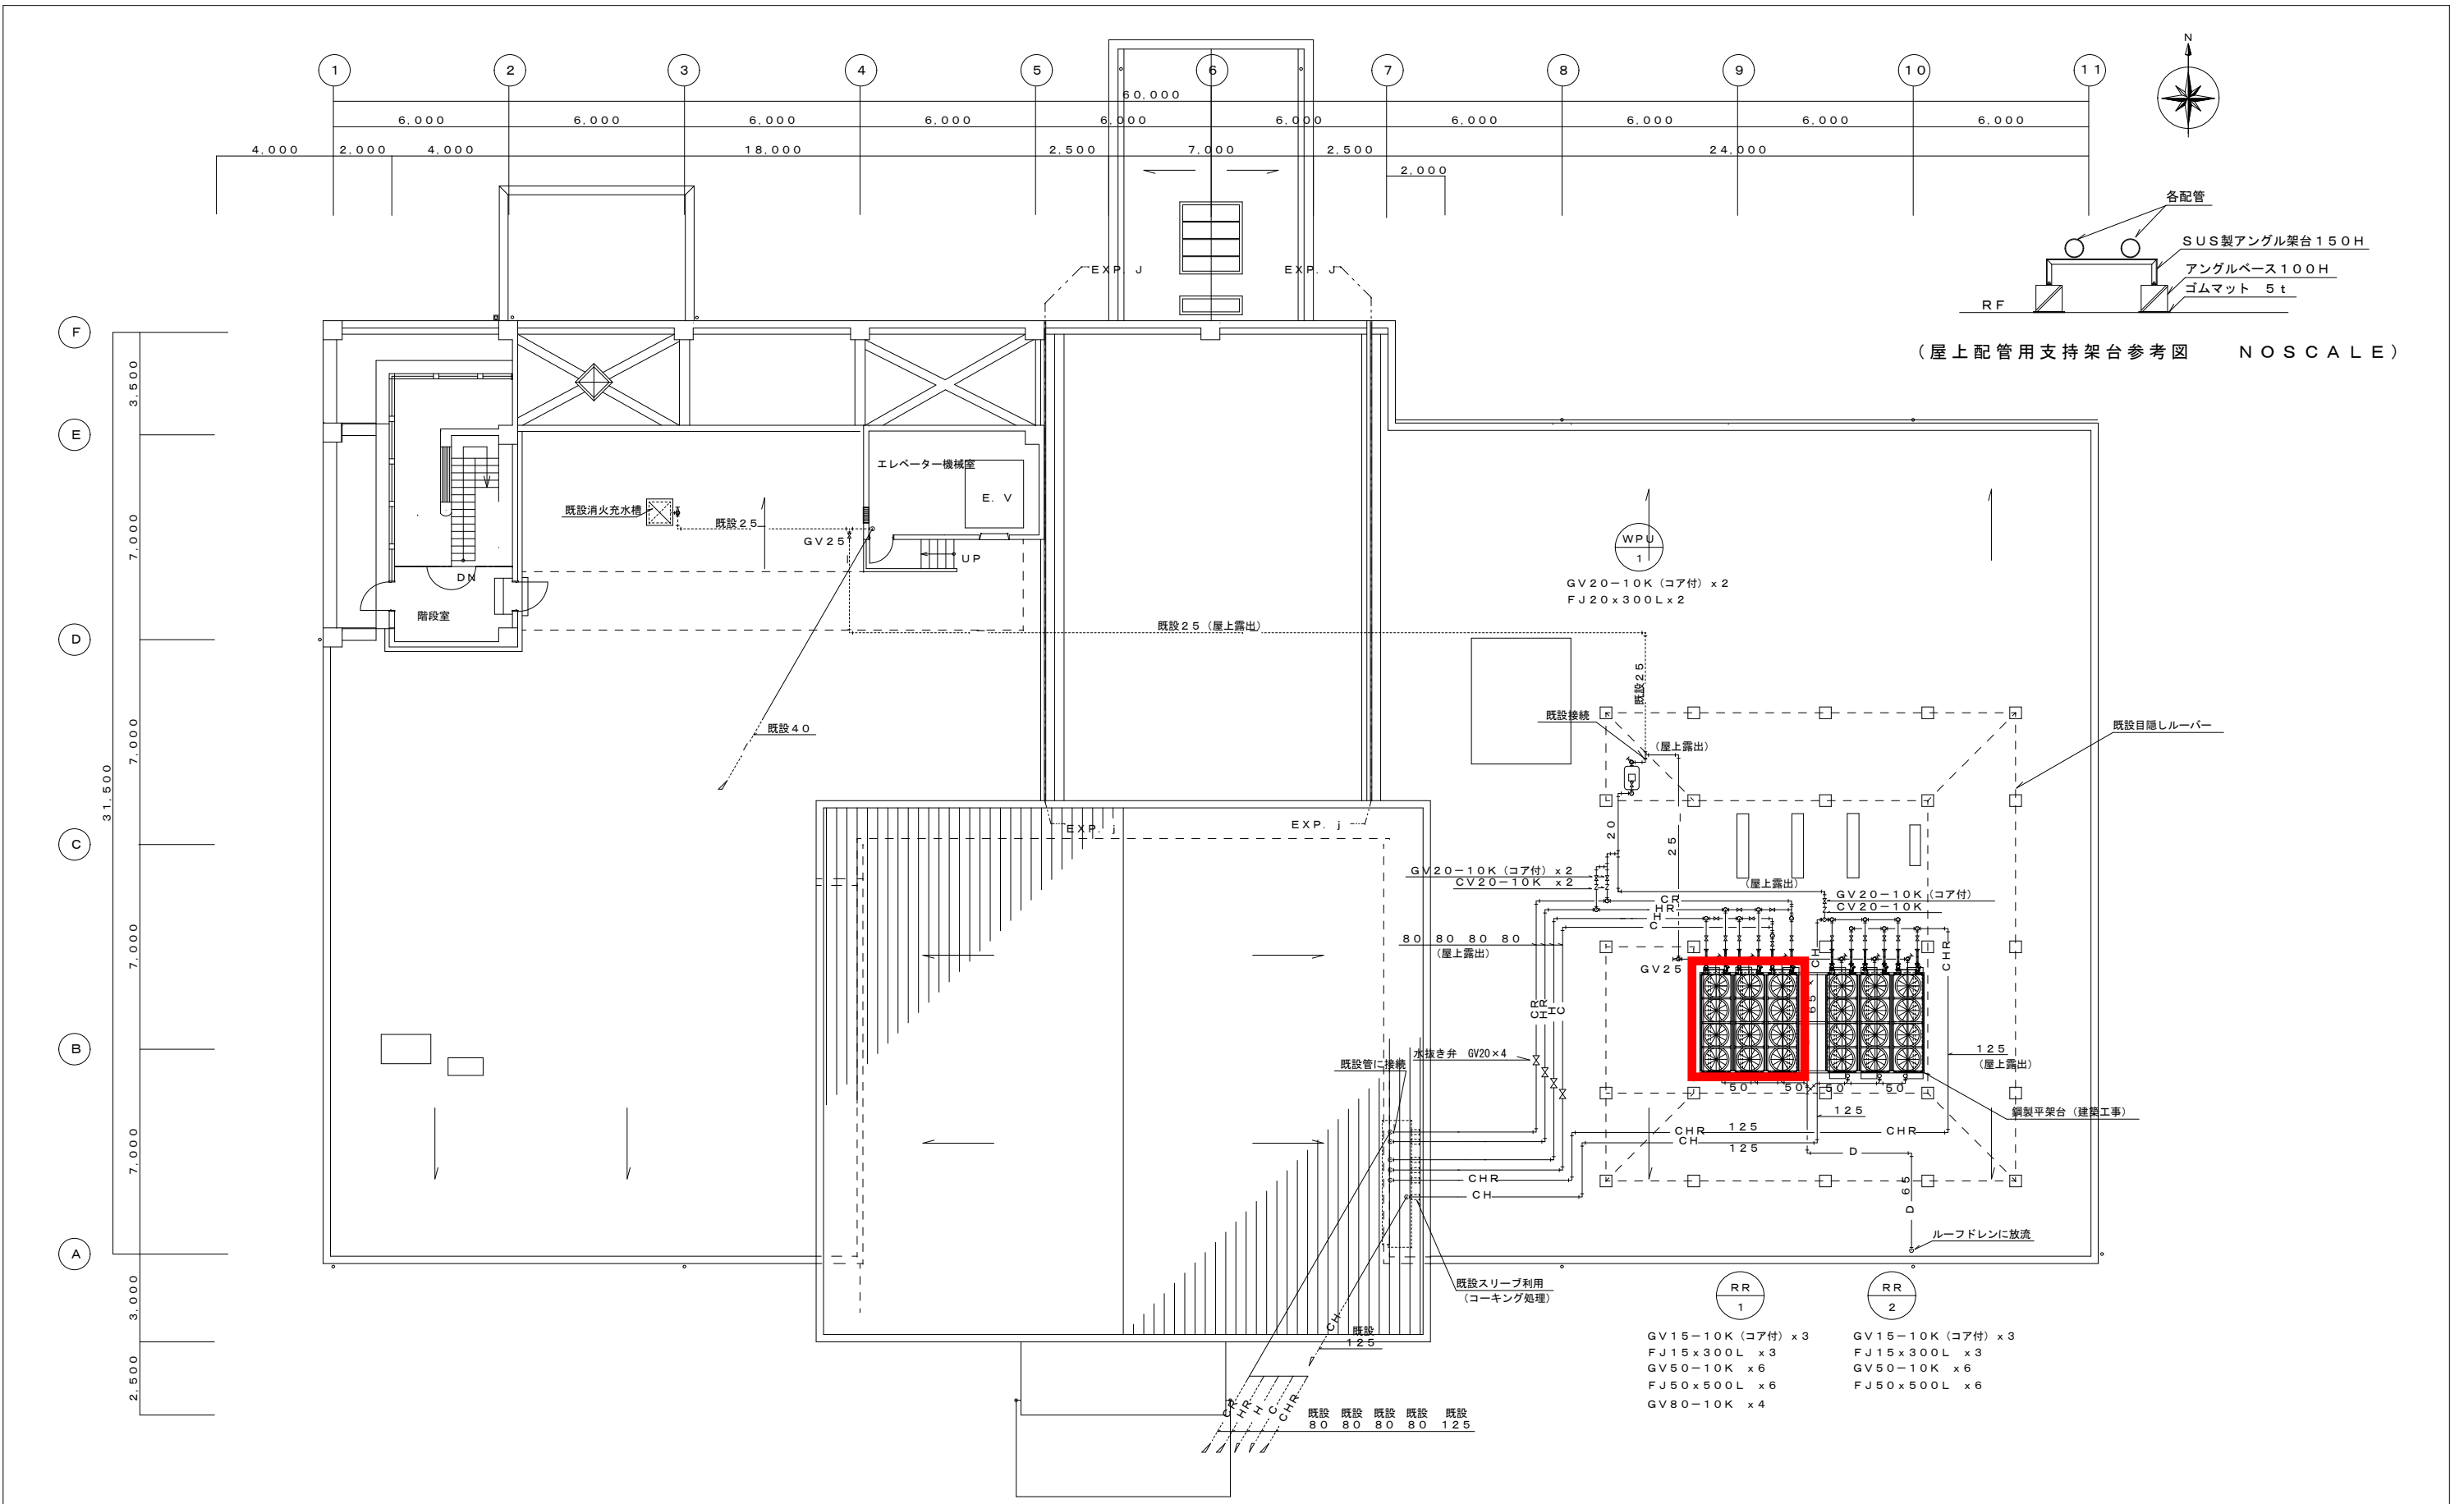

完成図

特記事項	有限会社 藤田設計 一級建築士 大臣登録第131595号 事務所登録 第400615号 管理建築士 藤田一博 TEL 078-928-0559	明石市松ノ内2丁目2-10 第 番 地 番 号 第 番 地 番 号	製 作 年 月 日 24年 12月 日	工 事 名 称 文化博物館空調設備改修工事	内 容 M-11