


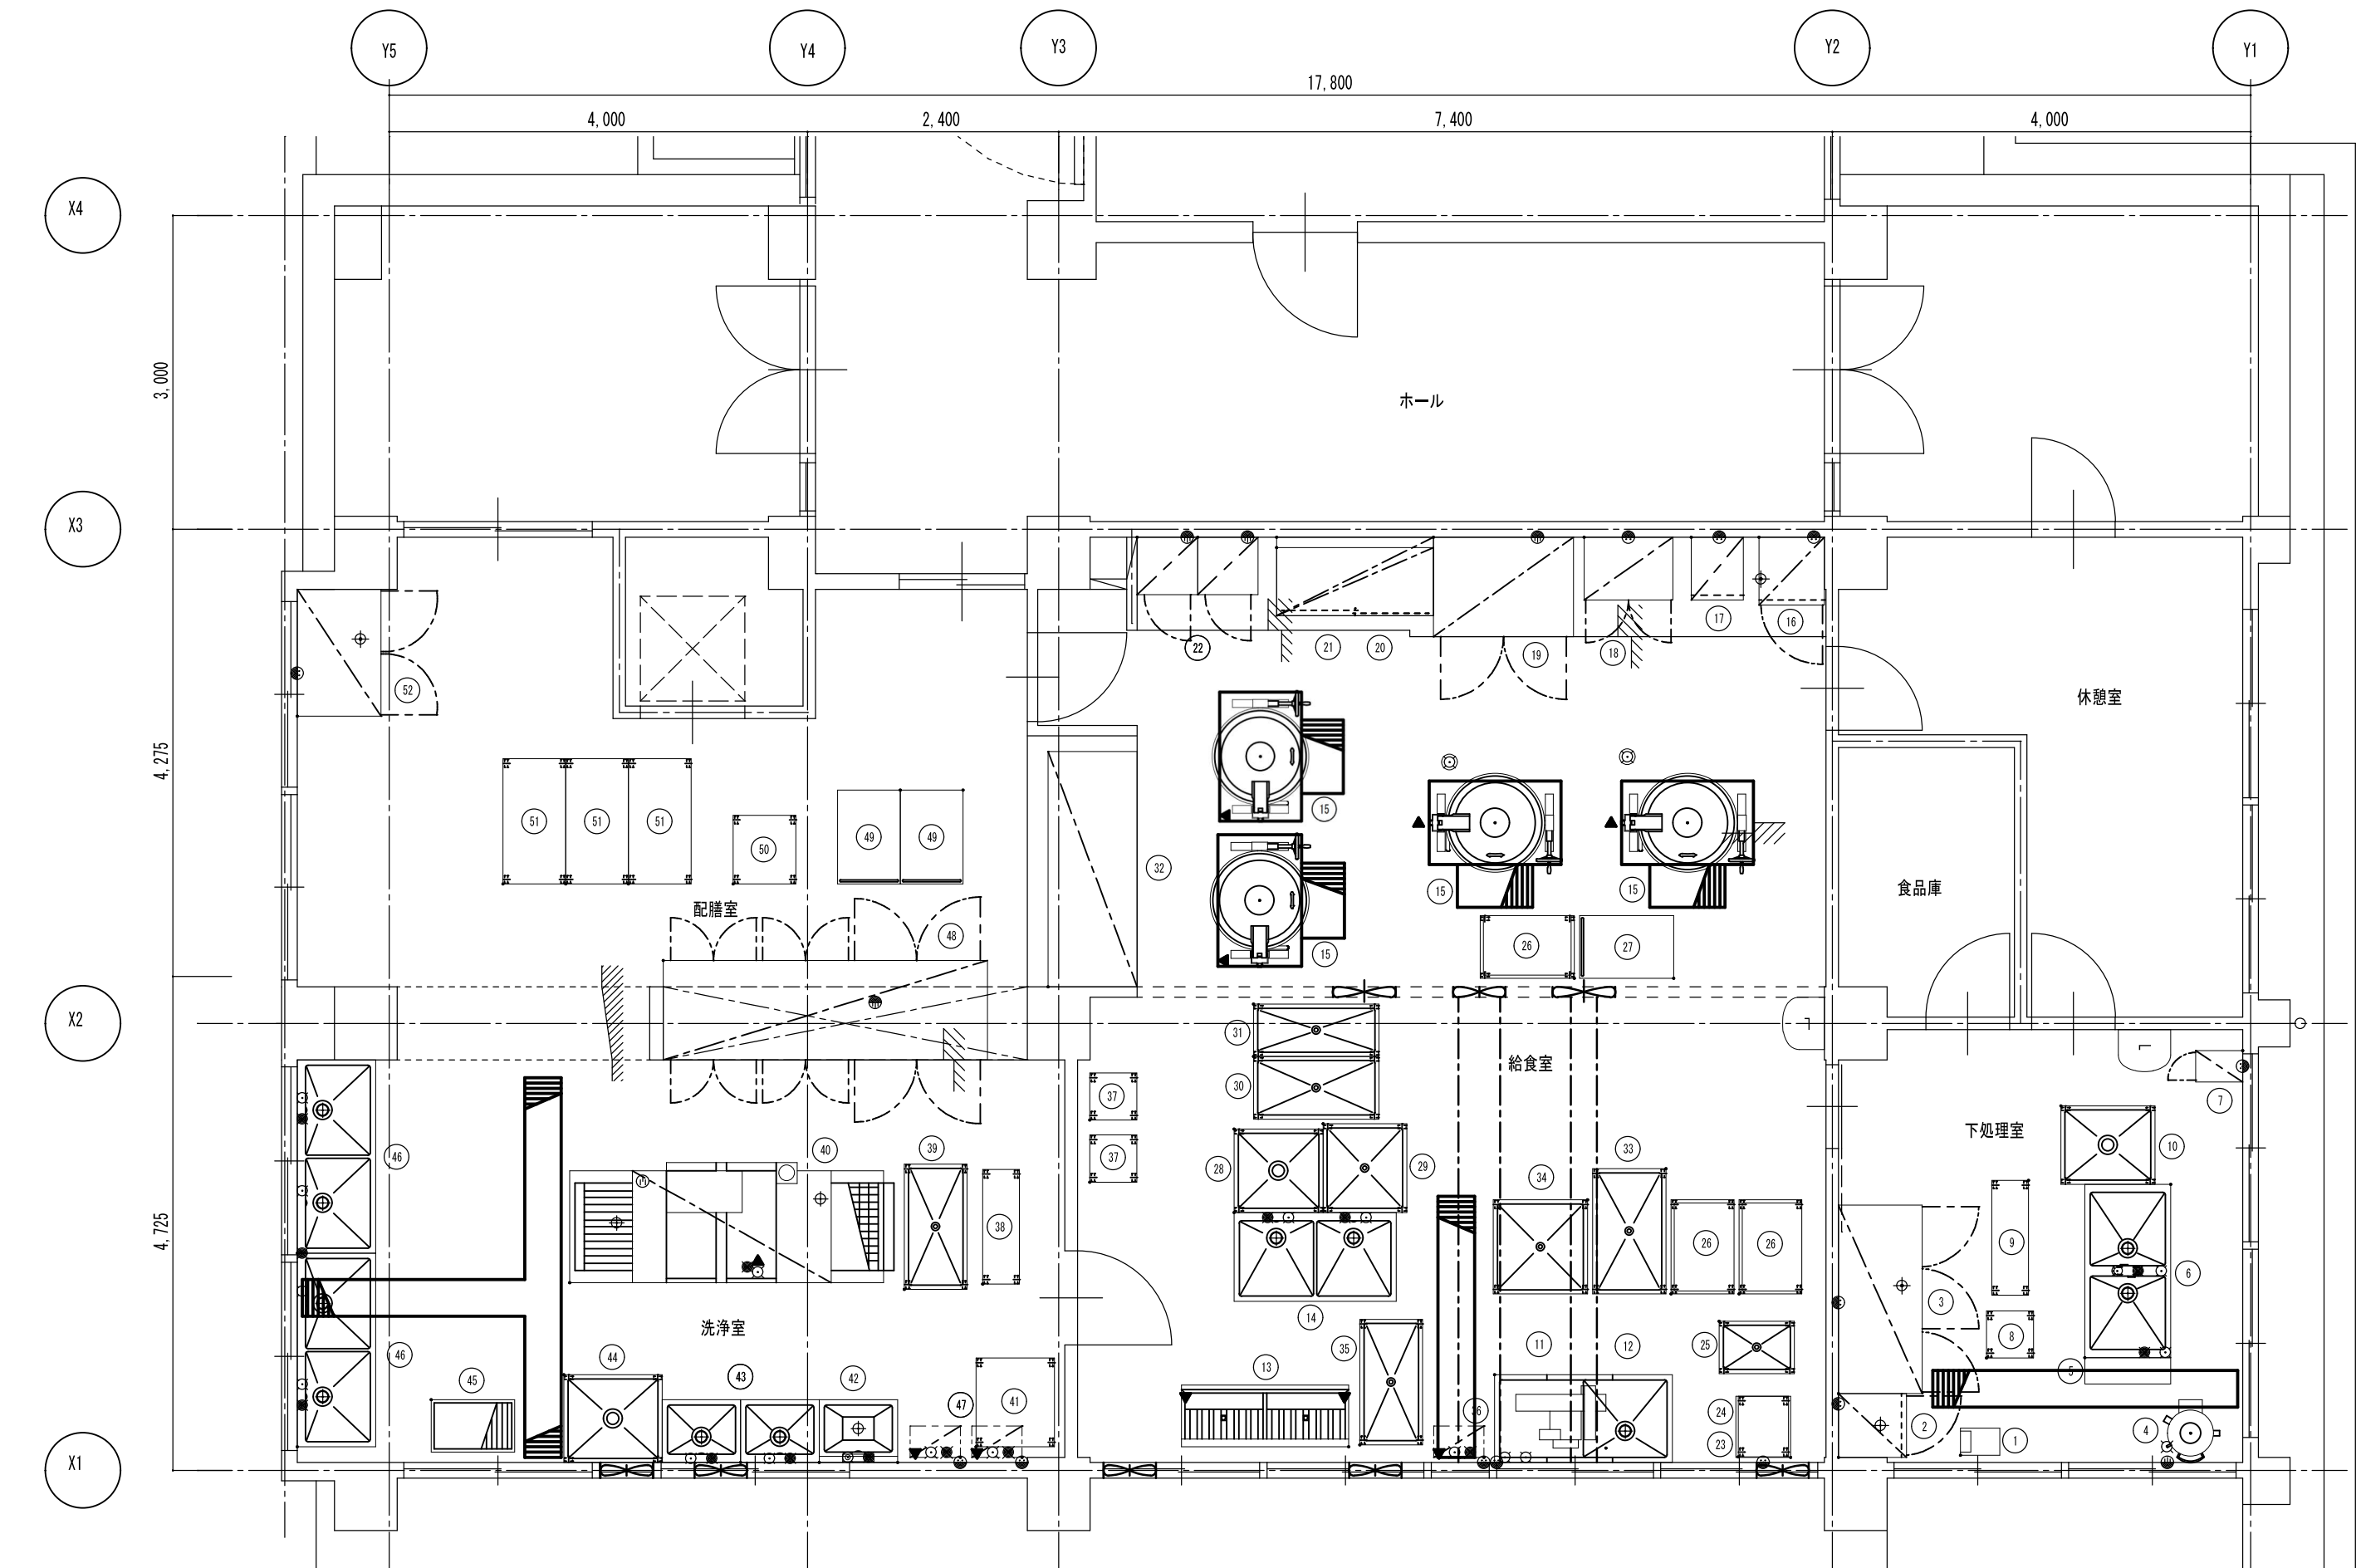


⚠ 当厨房設計図書は、厨房室の下地及び仕上材は、不燃材料と見なしてあります。

PROJECT NAME

03 朝霧小学校 現況図

TITLE

給食室 現況図

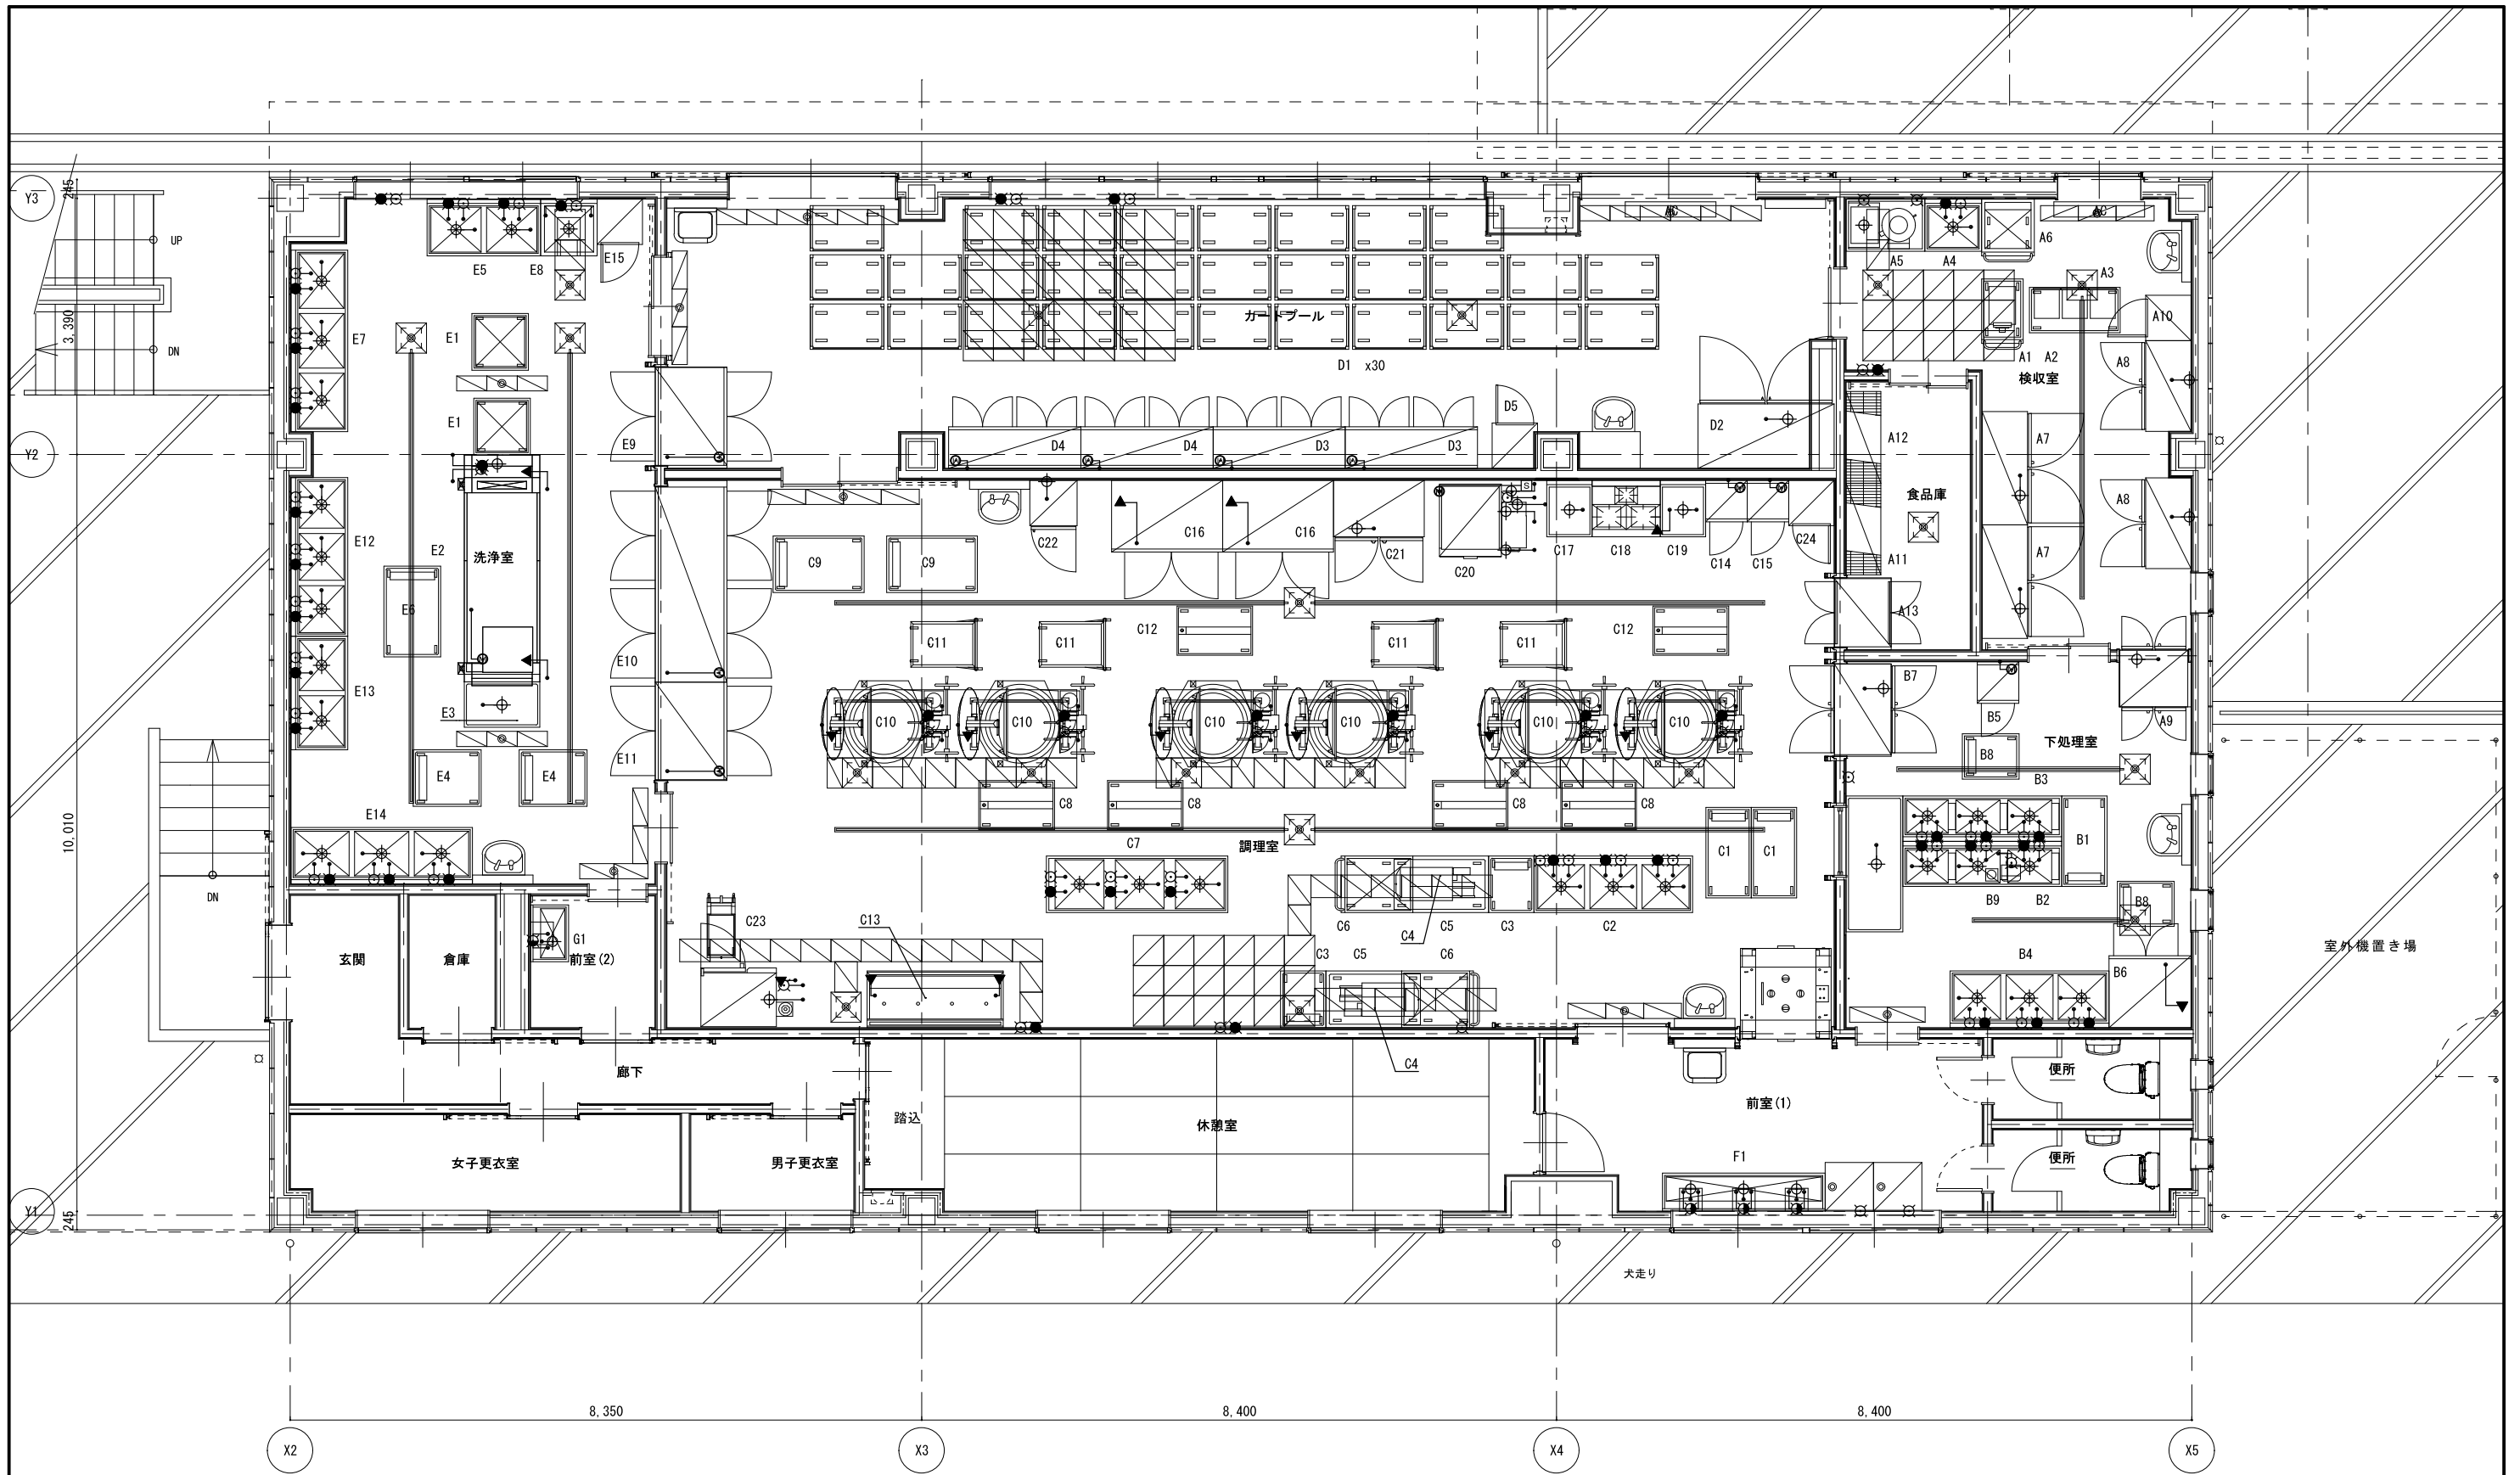

厨房機器配置図（参考図） 1/60


完成図

課 長	担当 課長	係 長	担 当	製作年月日 2021年1月	工事名称 明石市立沢池小学校給食室増築ほか（機械設備）工事	内 M-34
					図面名称 厨房機器配置図（参考図）	全葉 36




明石市都市局住宅・建築室営繕課

縮尺 1/60

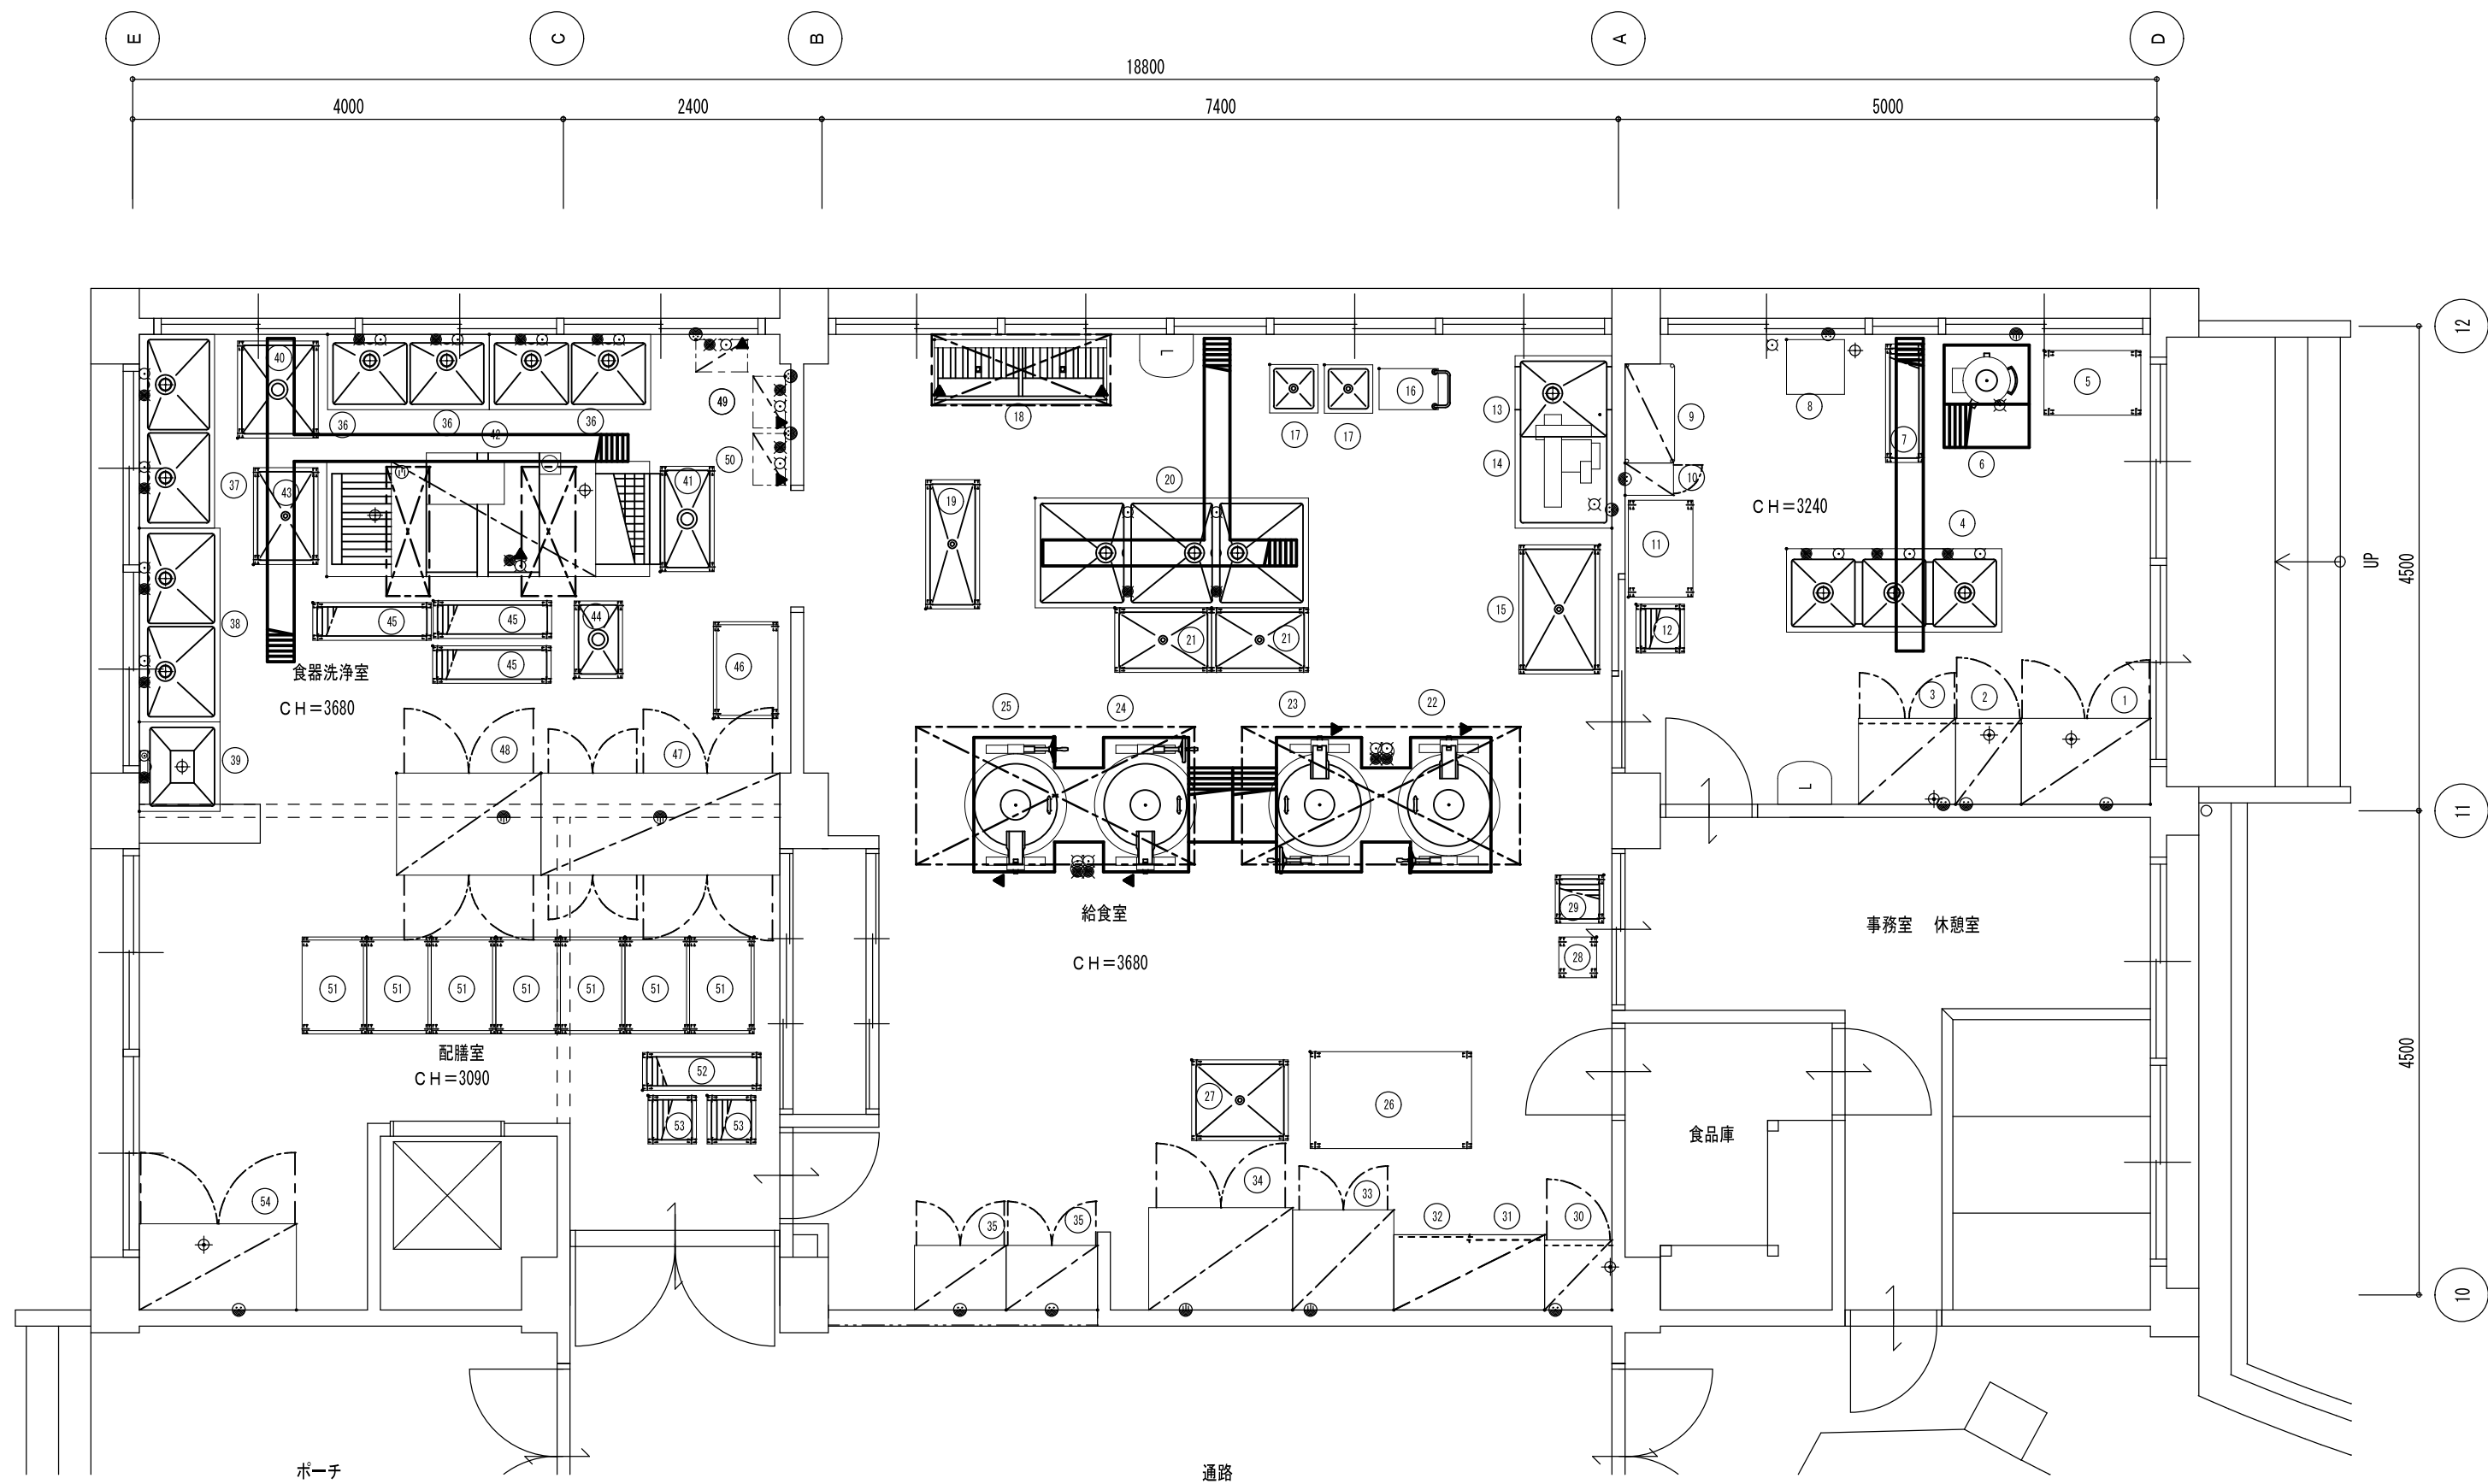

⚠ 当厨房設計図書は、厨房室の下地及び仕上材は、不燃材料と見なしてあります。

PROJECT NAME
22 魚住小学校 給食室 現況図
TITLE
給食室 現況図

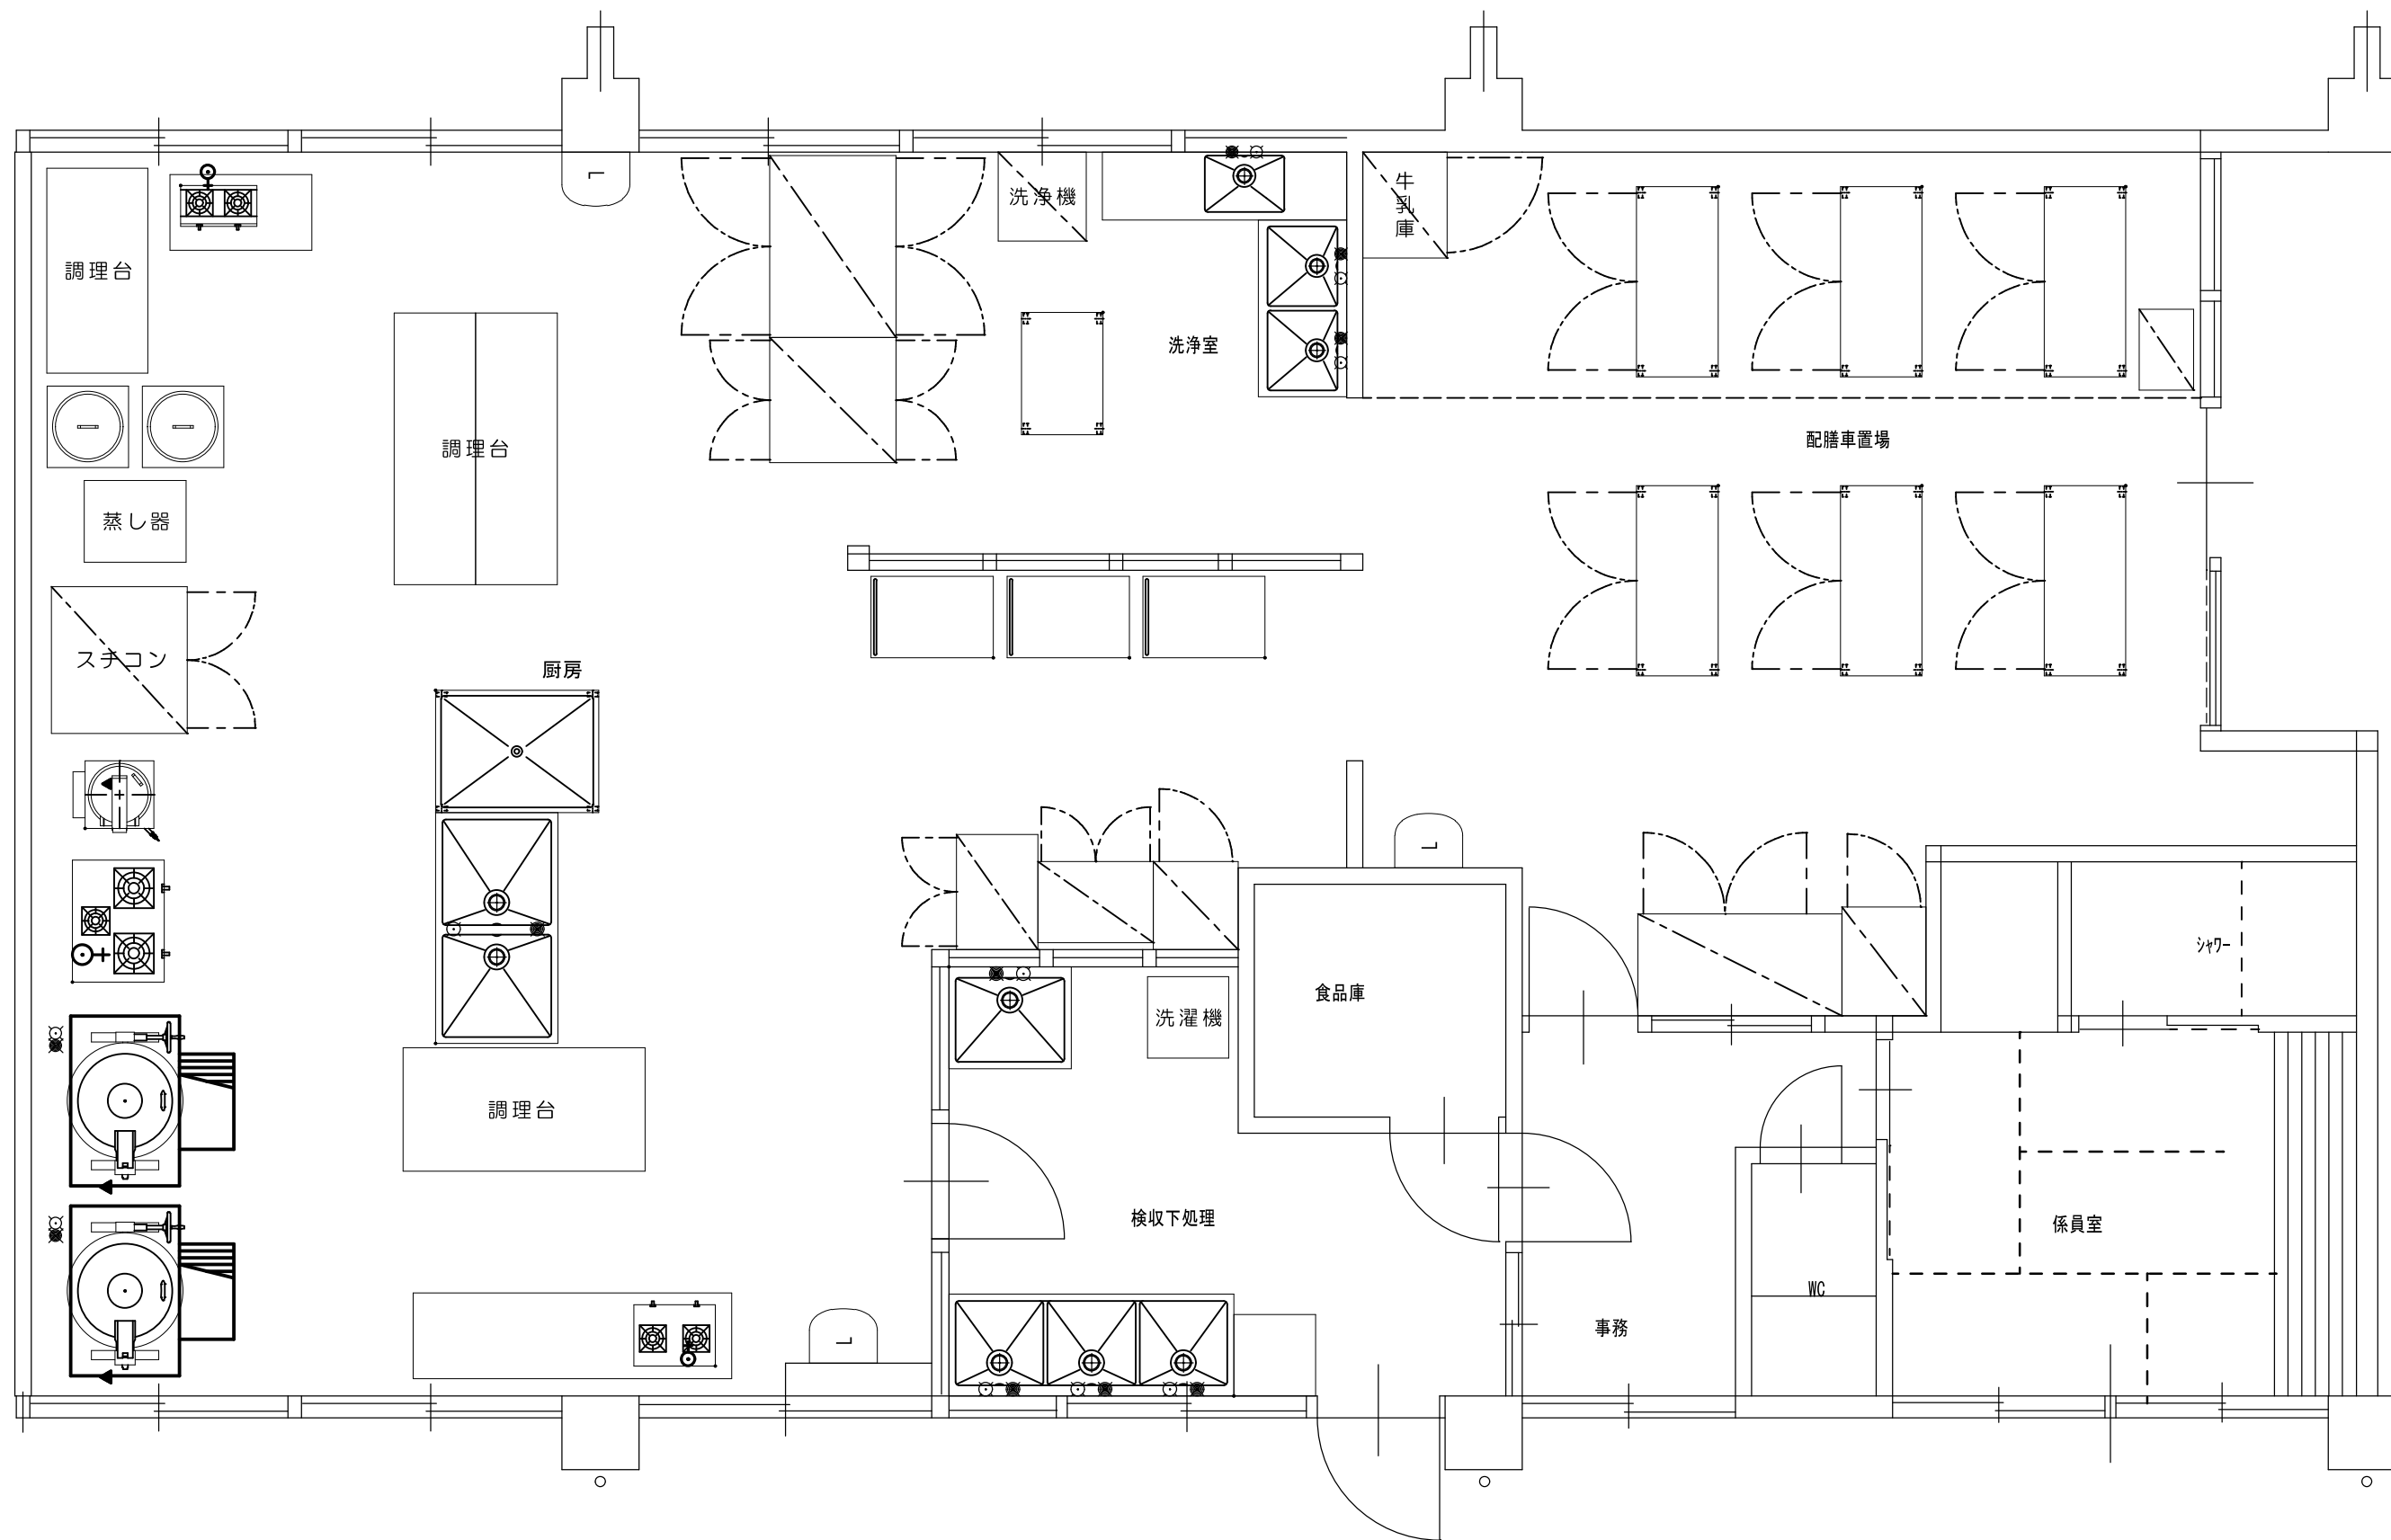

⚠ 当厨房設計図書は、厨房室の下地及び仕上材は、不燃材料と見なしてあります。

PROJECT NAME
29 明石養護学校 給食室 現況図
TITLE
給食室 現況図