



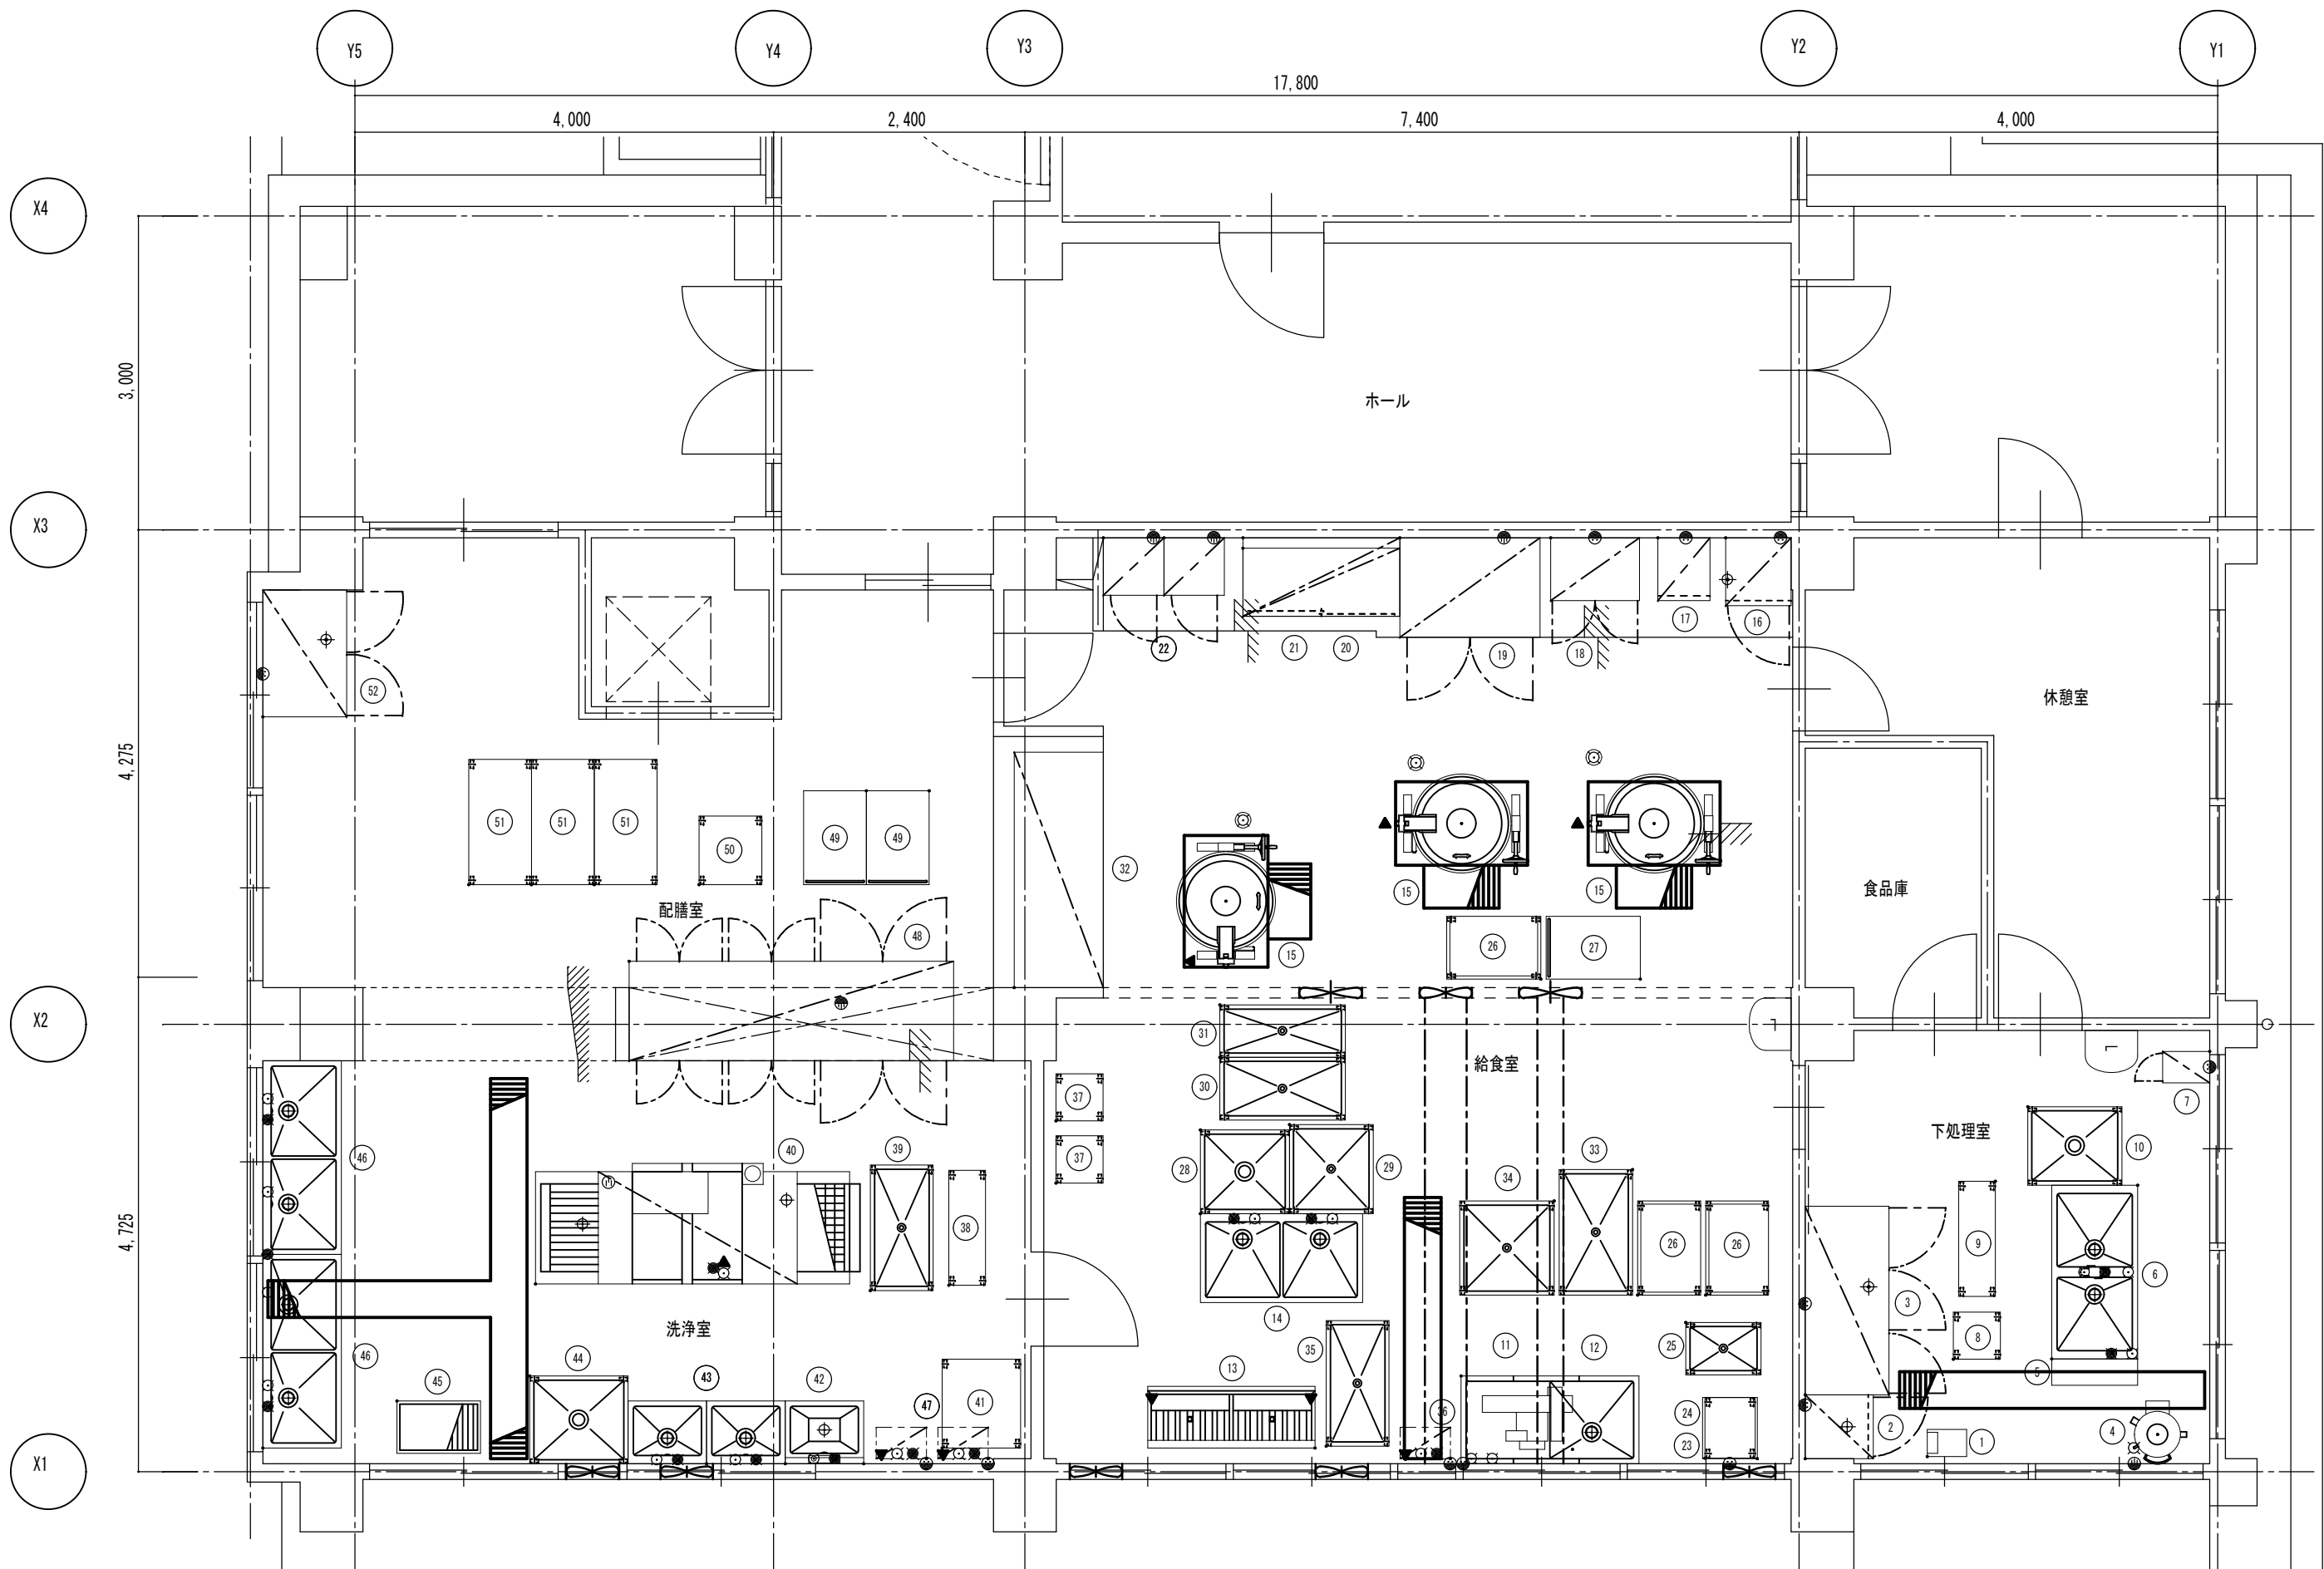


⚠ 当厨房設計図書は、厨房室の下地及び仕上材は、不燃材料と見なしてあります。

REVISED MATTER (S)				tanico 夕二コ株式会社		CHECK	DESIGN	PROJECT NAME	DATE	No.
・	/	/		TANICO CORPORATION		・	・	03 朝霧小学校 現況図	2011.9.20	
・	/	/				CHECK	DRAWN	TITLE	SCALE	
・	/	/				・	石間	給食室 現況図	1/60	

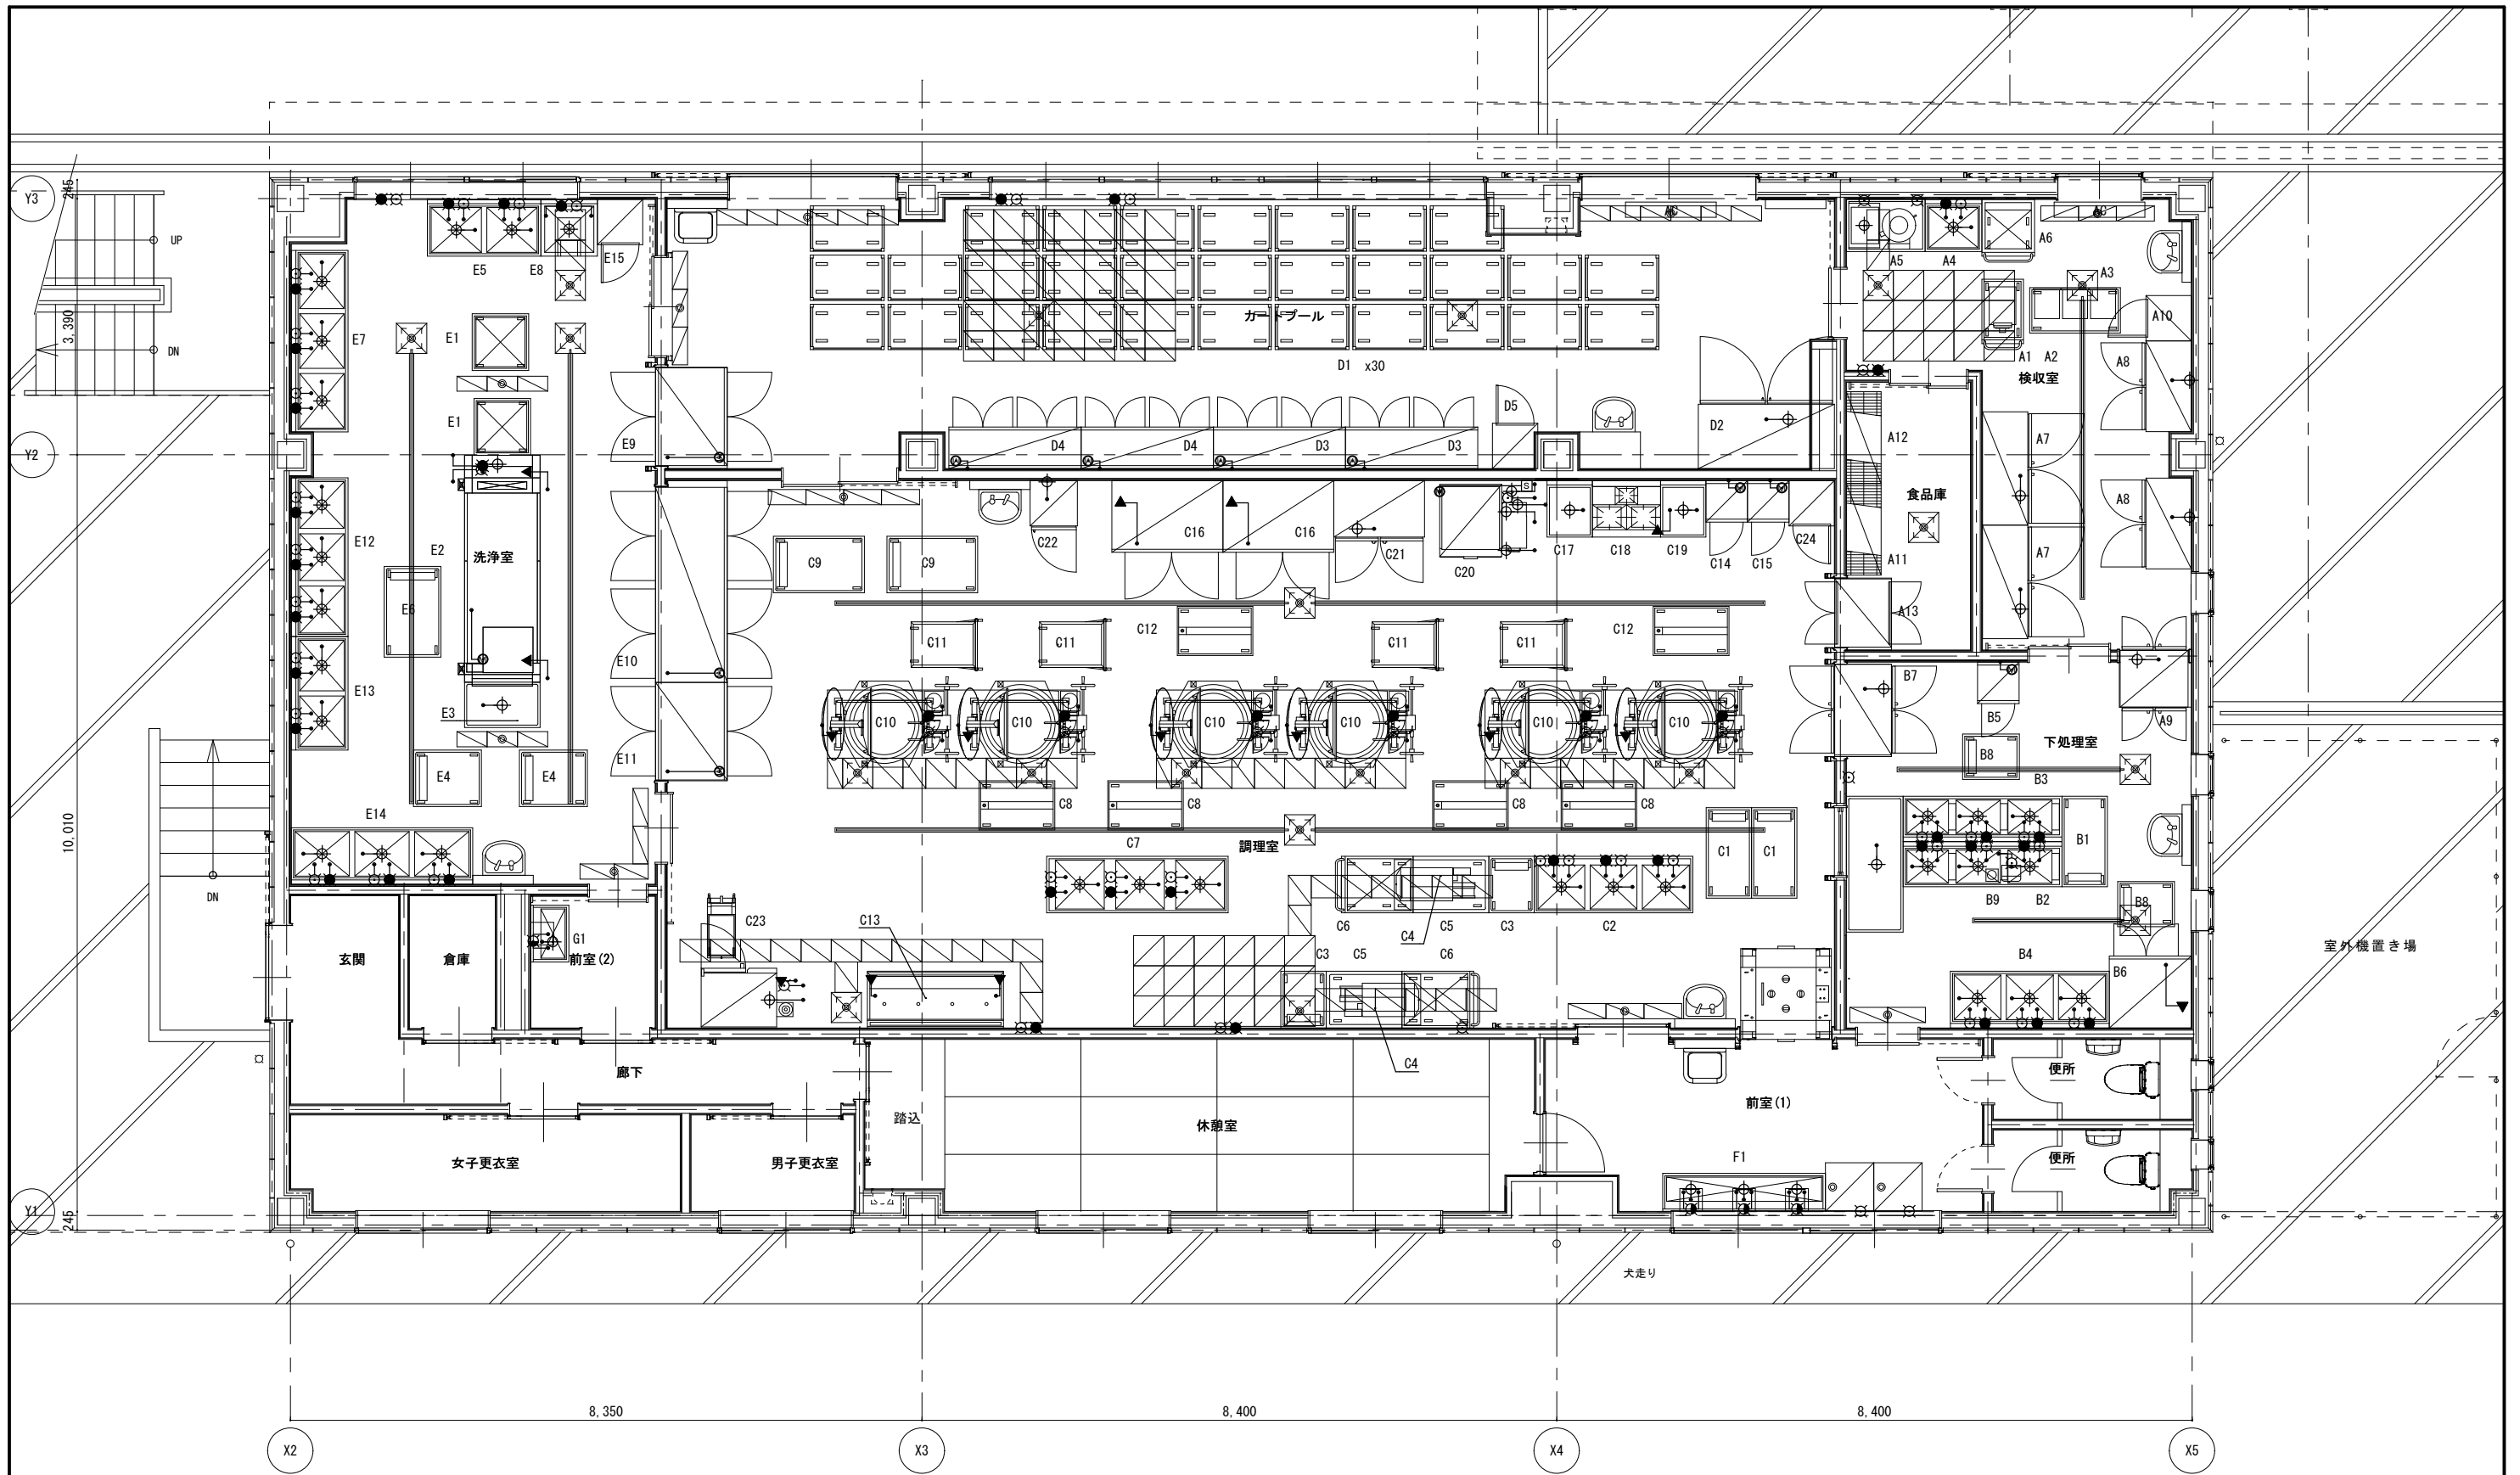


厨房機器配置図（参考図） 1/60

完成図															
特記事項	・	 株式会社 緒企画設計 〒650-0033 神戸市中央区江戸町104号 江戸町ビル 501 一級建築士事務所 兵庫県知事登録 第01A03375号 TEL 078-325-1536 管理建築士 一級建築士（大臣） 第264888号 藤本 幸一	課長		担当課長		係長		担当		製作年月日	工事名称	内		
	・										2021年1月	明石市立沢池小学校給食室増築ほか（機械設備）工事	M-34		
	・											図面名称	厨房機器配置図（参考図）	縮尺 1/60	全葉 36
	・														
	・														
 明石市都市局住宅・建築室営繕課															

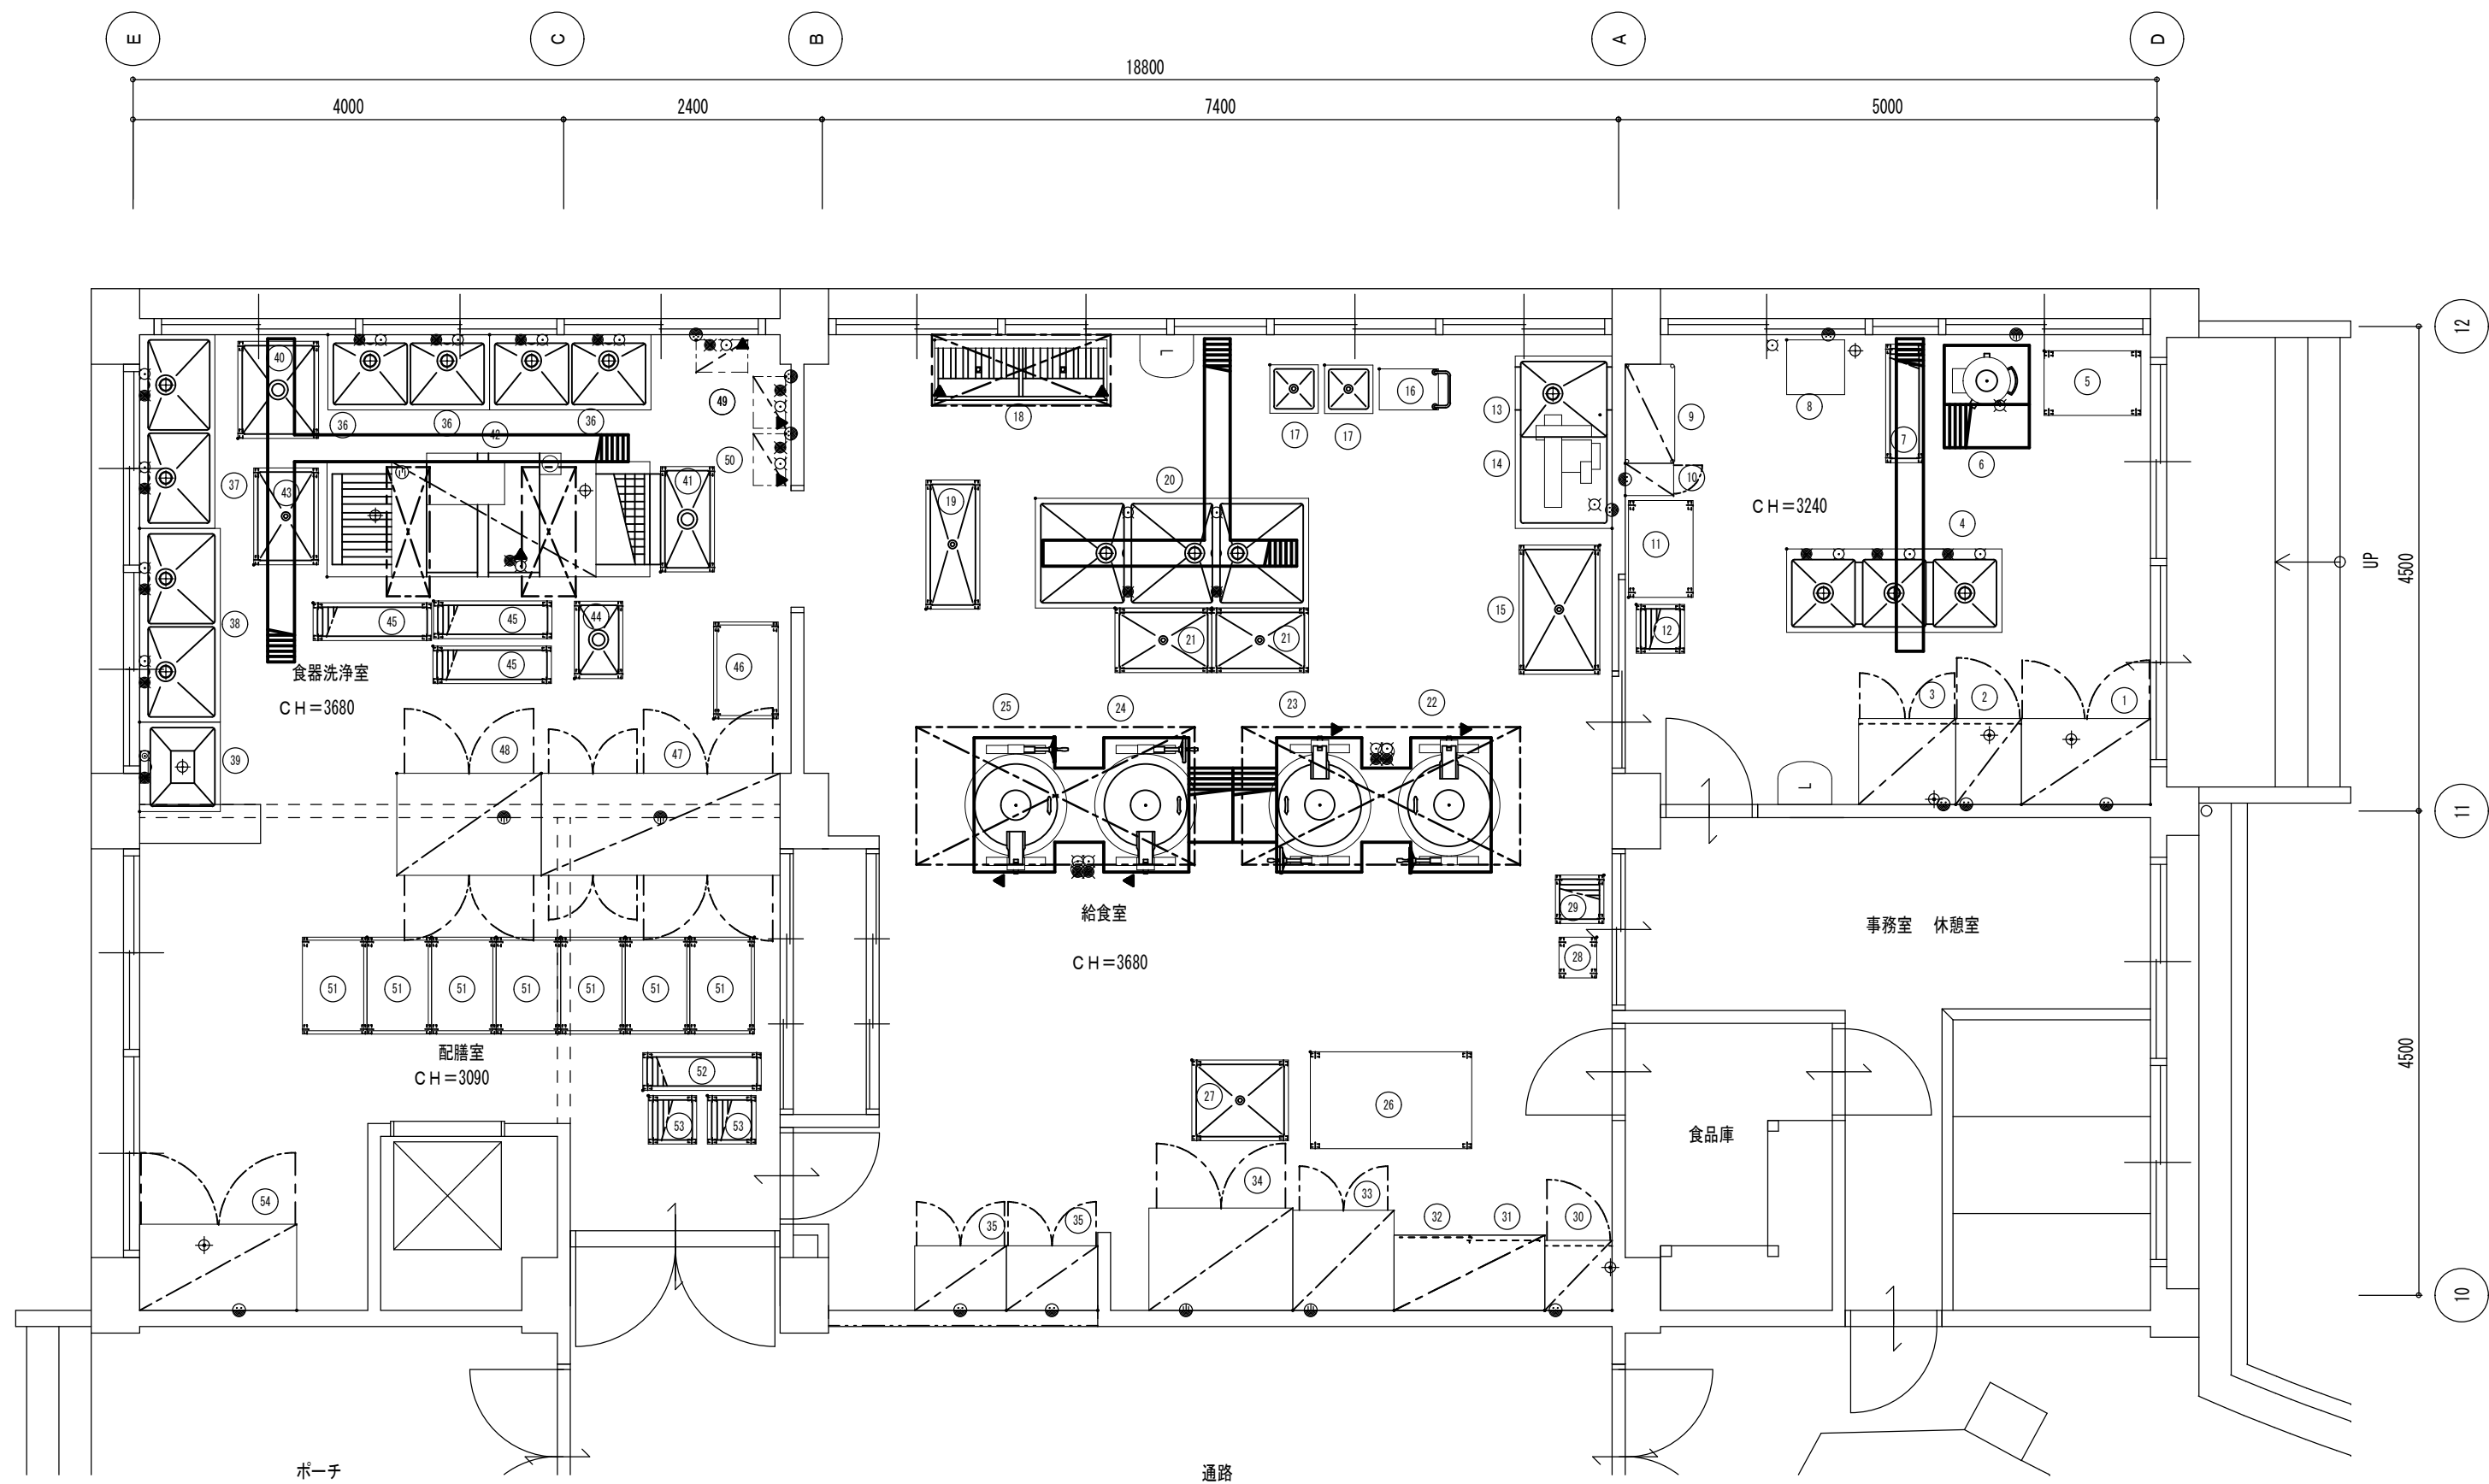

⚠ 当厨房設計図書は、厨房室の下地及び仕上材は、不燃材料と見なしてあります。

REVISED MATTER (S)				 夕二コ株式会社 TANICO CORPORATION	CHECK .	DESIGN .	PROJECT NAME 22 魚住小学校 給食室 現況図	DATE 2011.10.17	No.
.	/	/	/		CHECK .	DRAWN 石間	TITLE 給食室 現況図	SCALE 1/60	

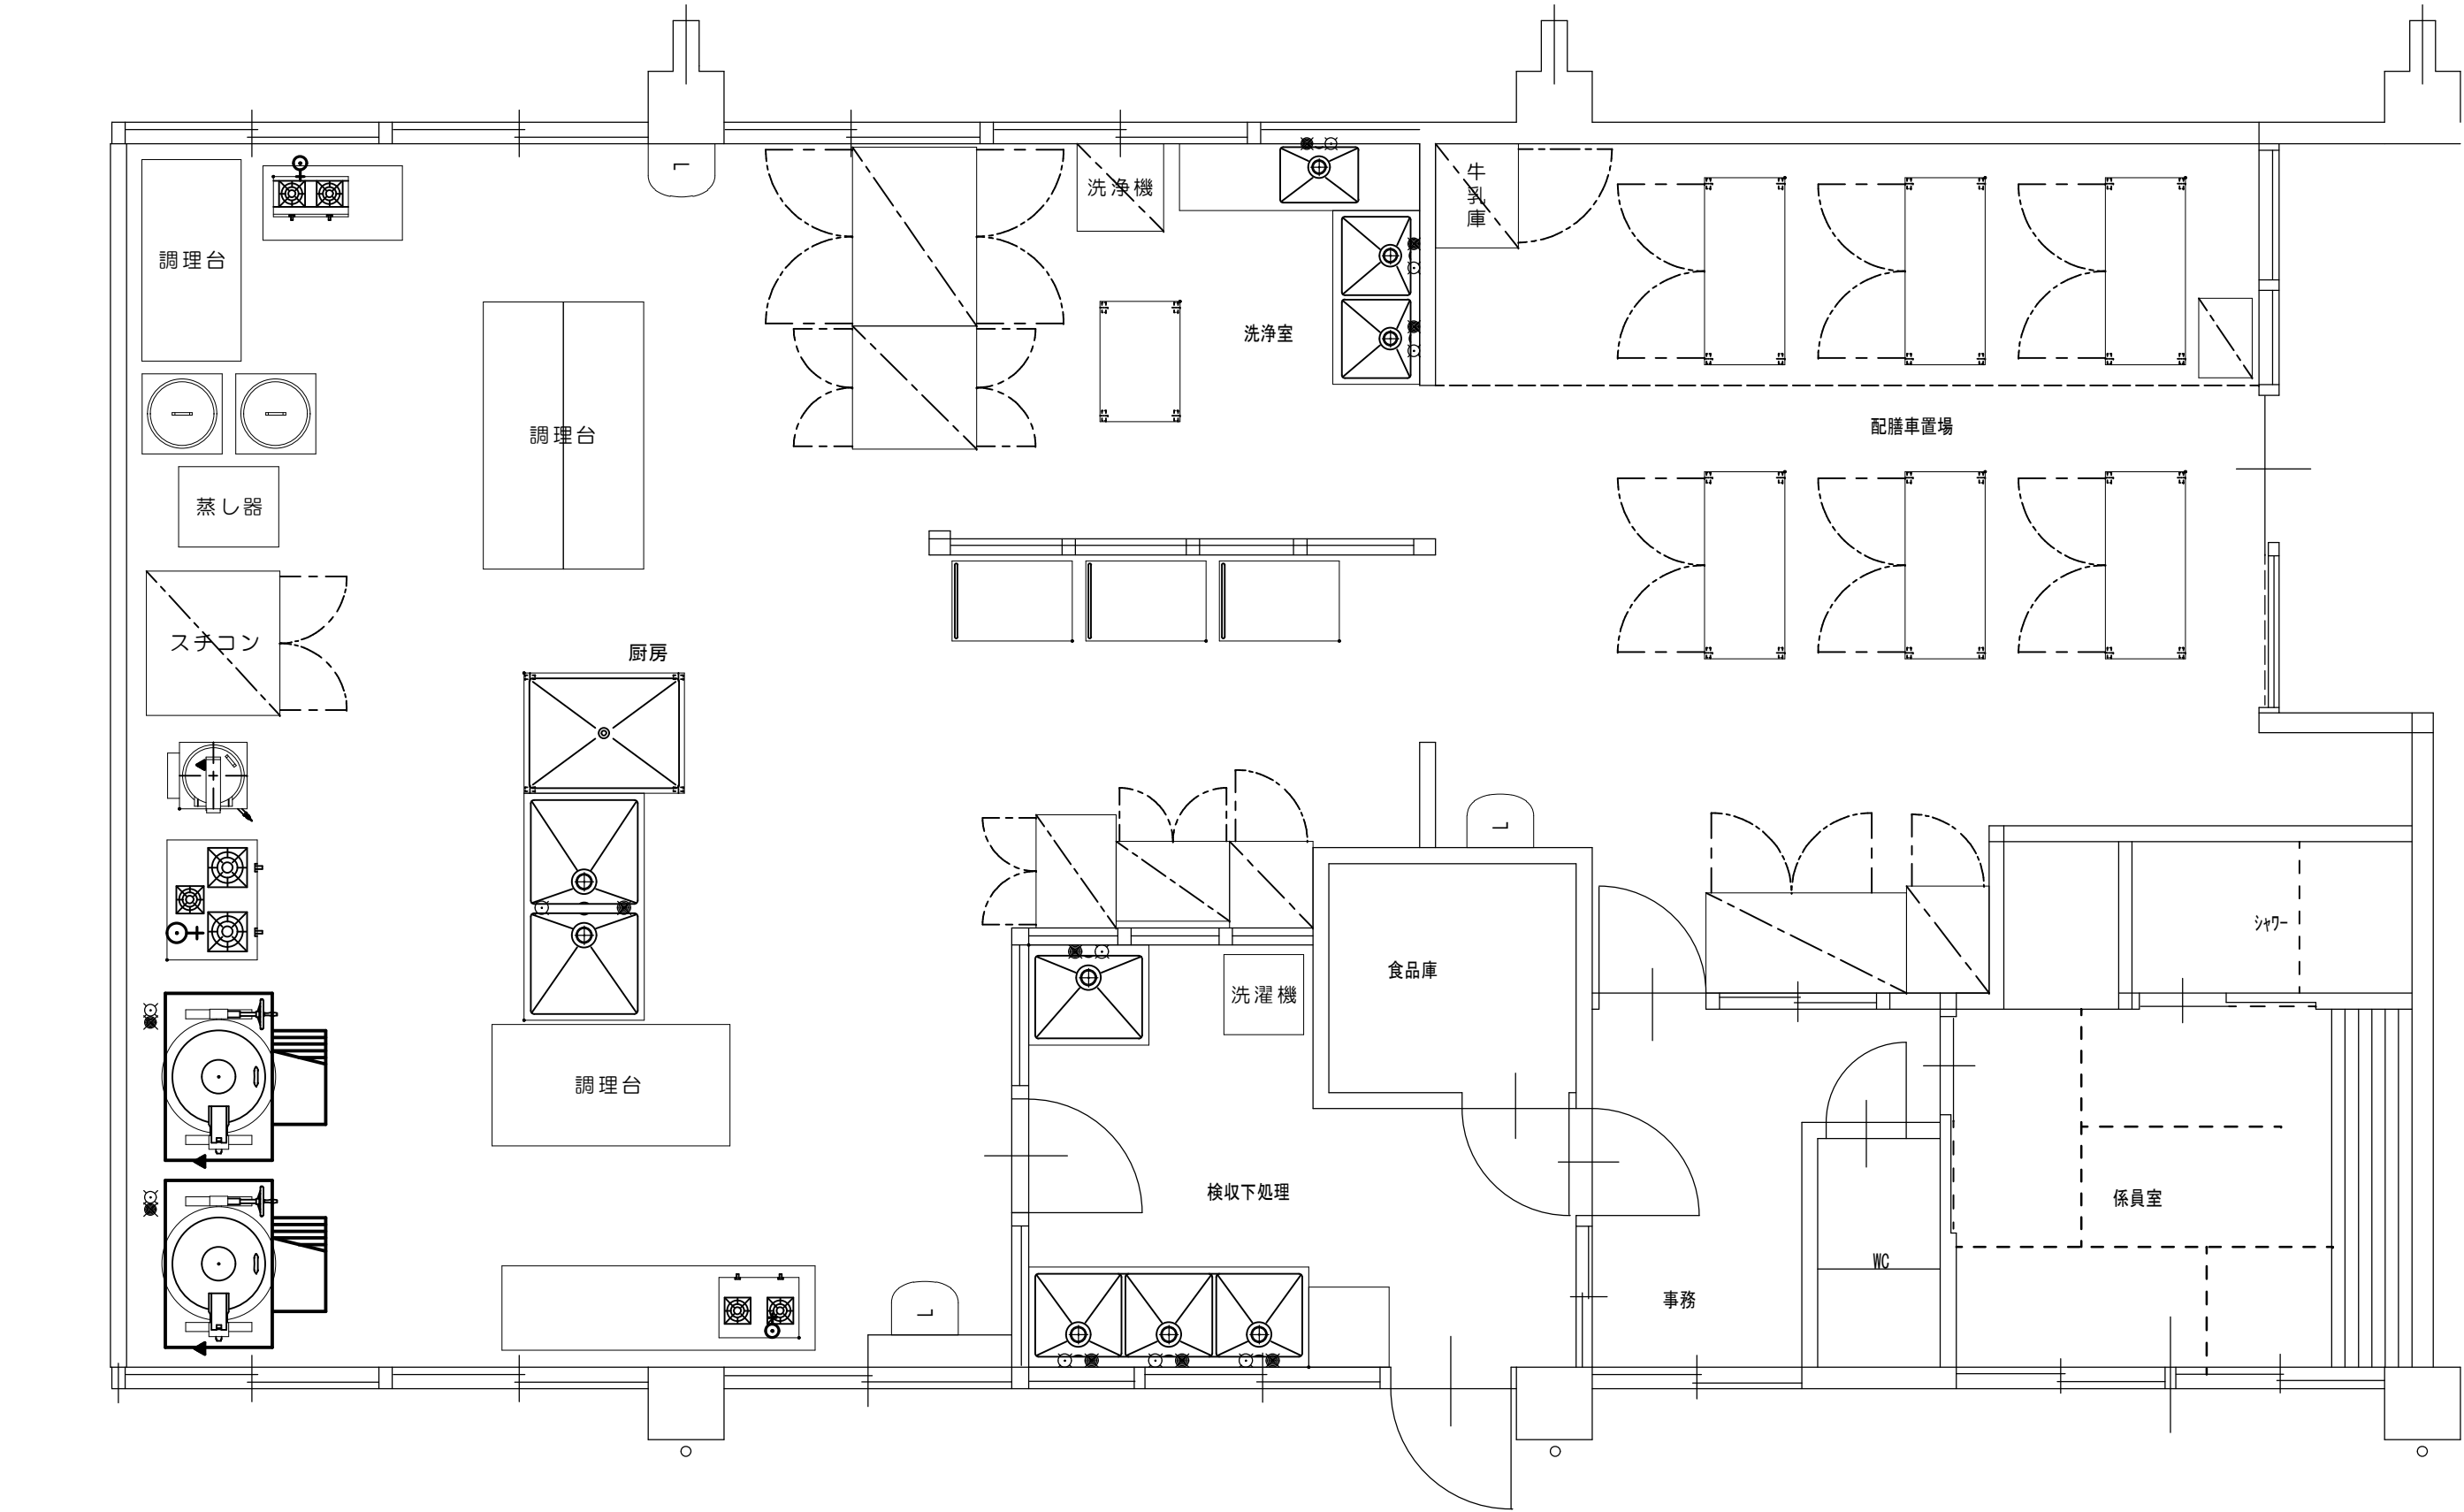

⚠ 当厨房設計図書は、厨房室の下地及び仕上材は、不燃材料と見なしてあります。

	REVISED MATTER (S)				CHECK	DESIGN	PROJECT NAME	DATE	No.
	. / /				.	.	29 明石養護学校 給食室 現況図	.	
	. / /				CHECK	DRAWN	TITLE	SCALE	
	. / /				.	.	給食室 現況図	1/50	
	. / /								