
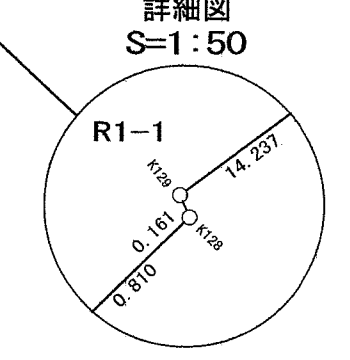
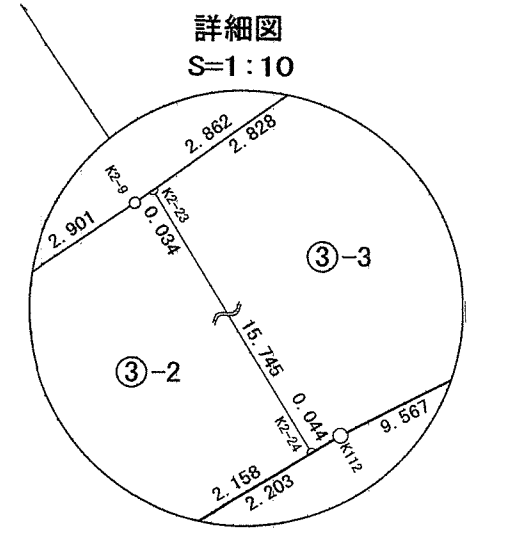
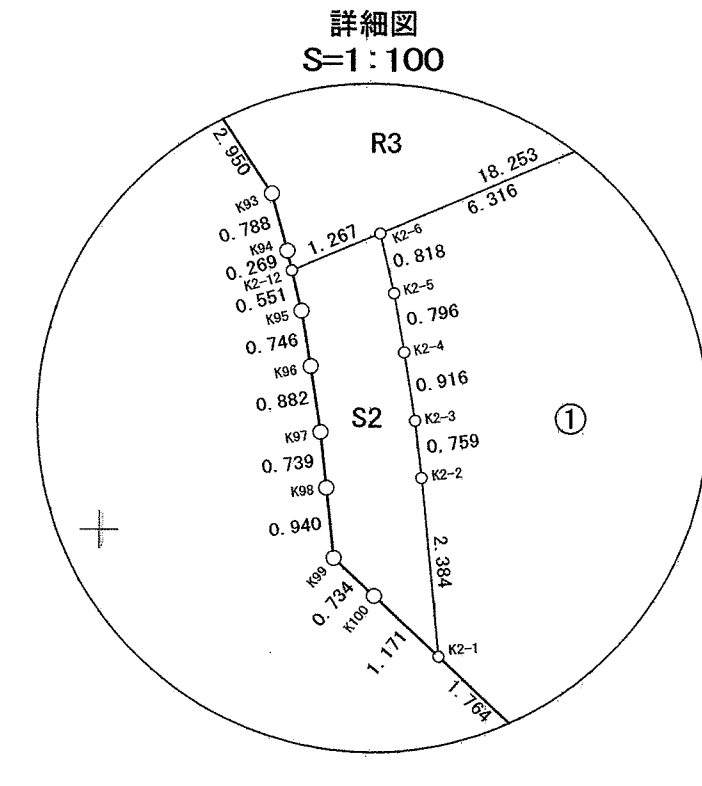
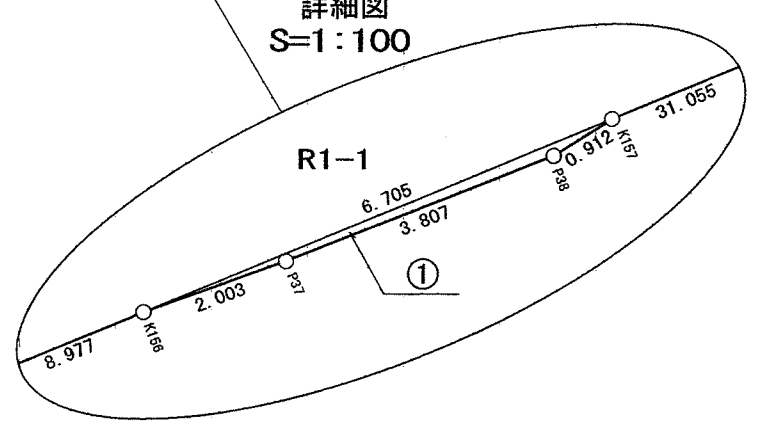
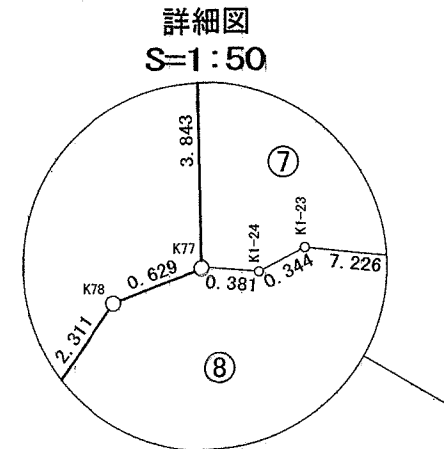
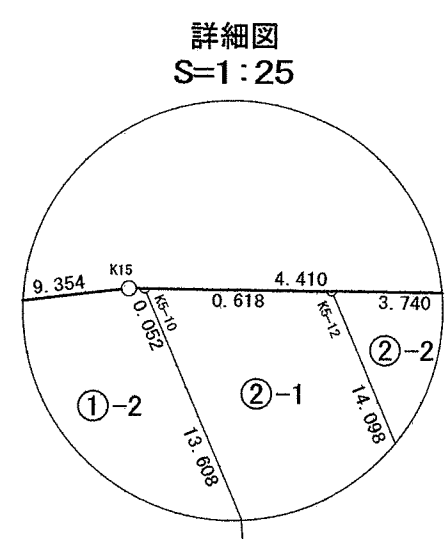
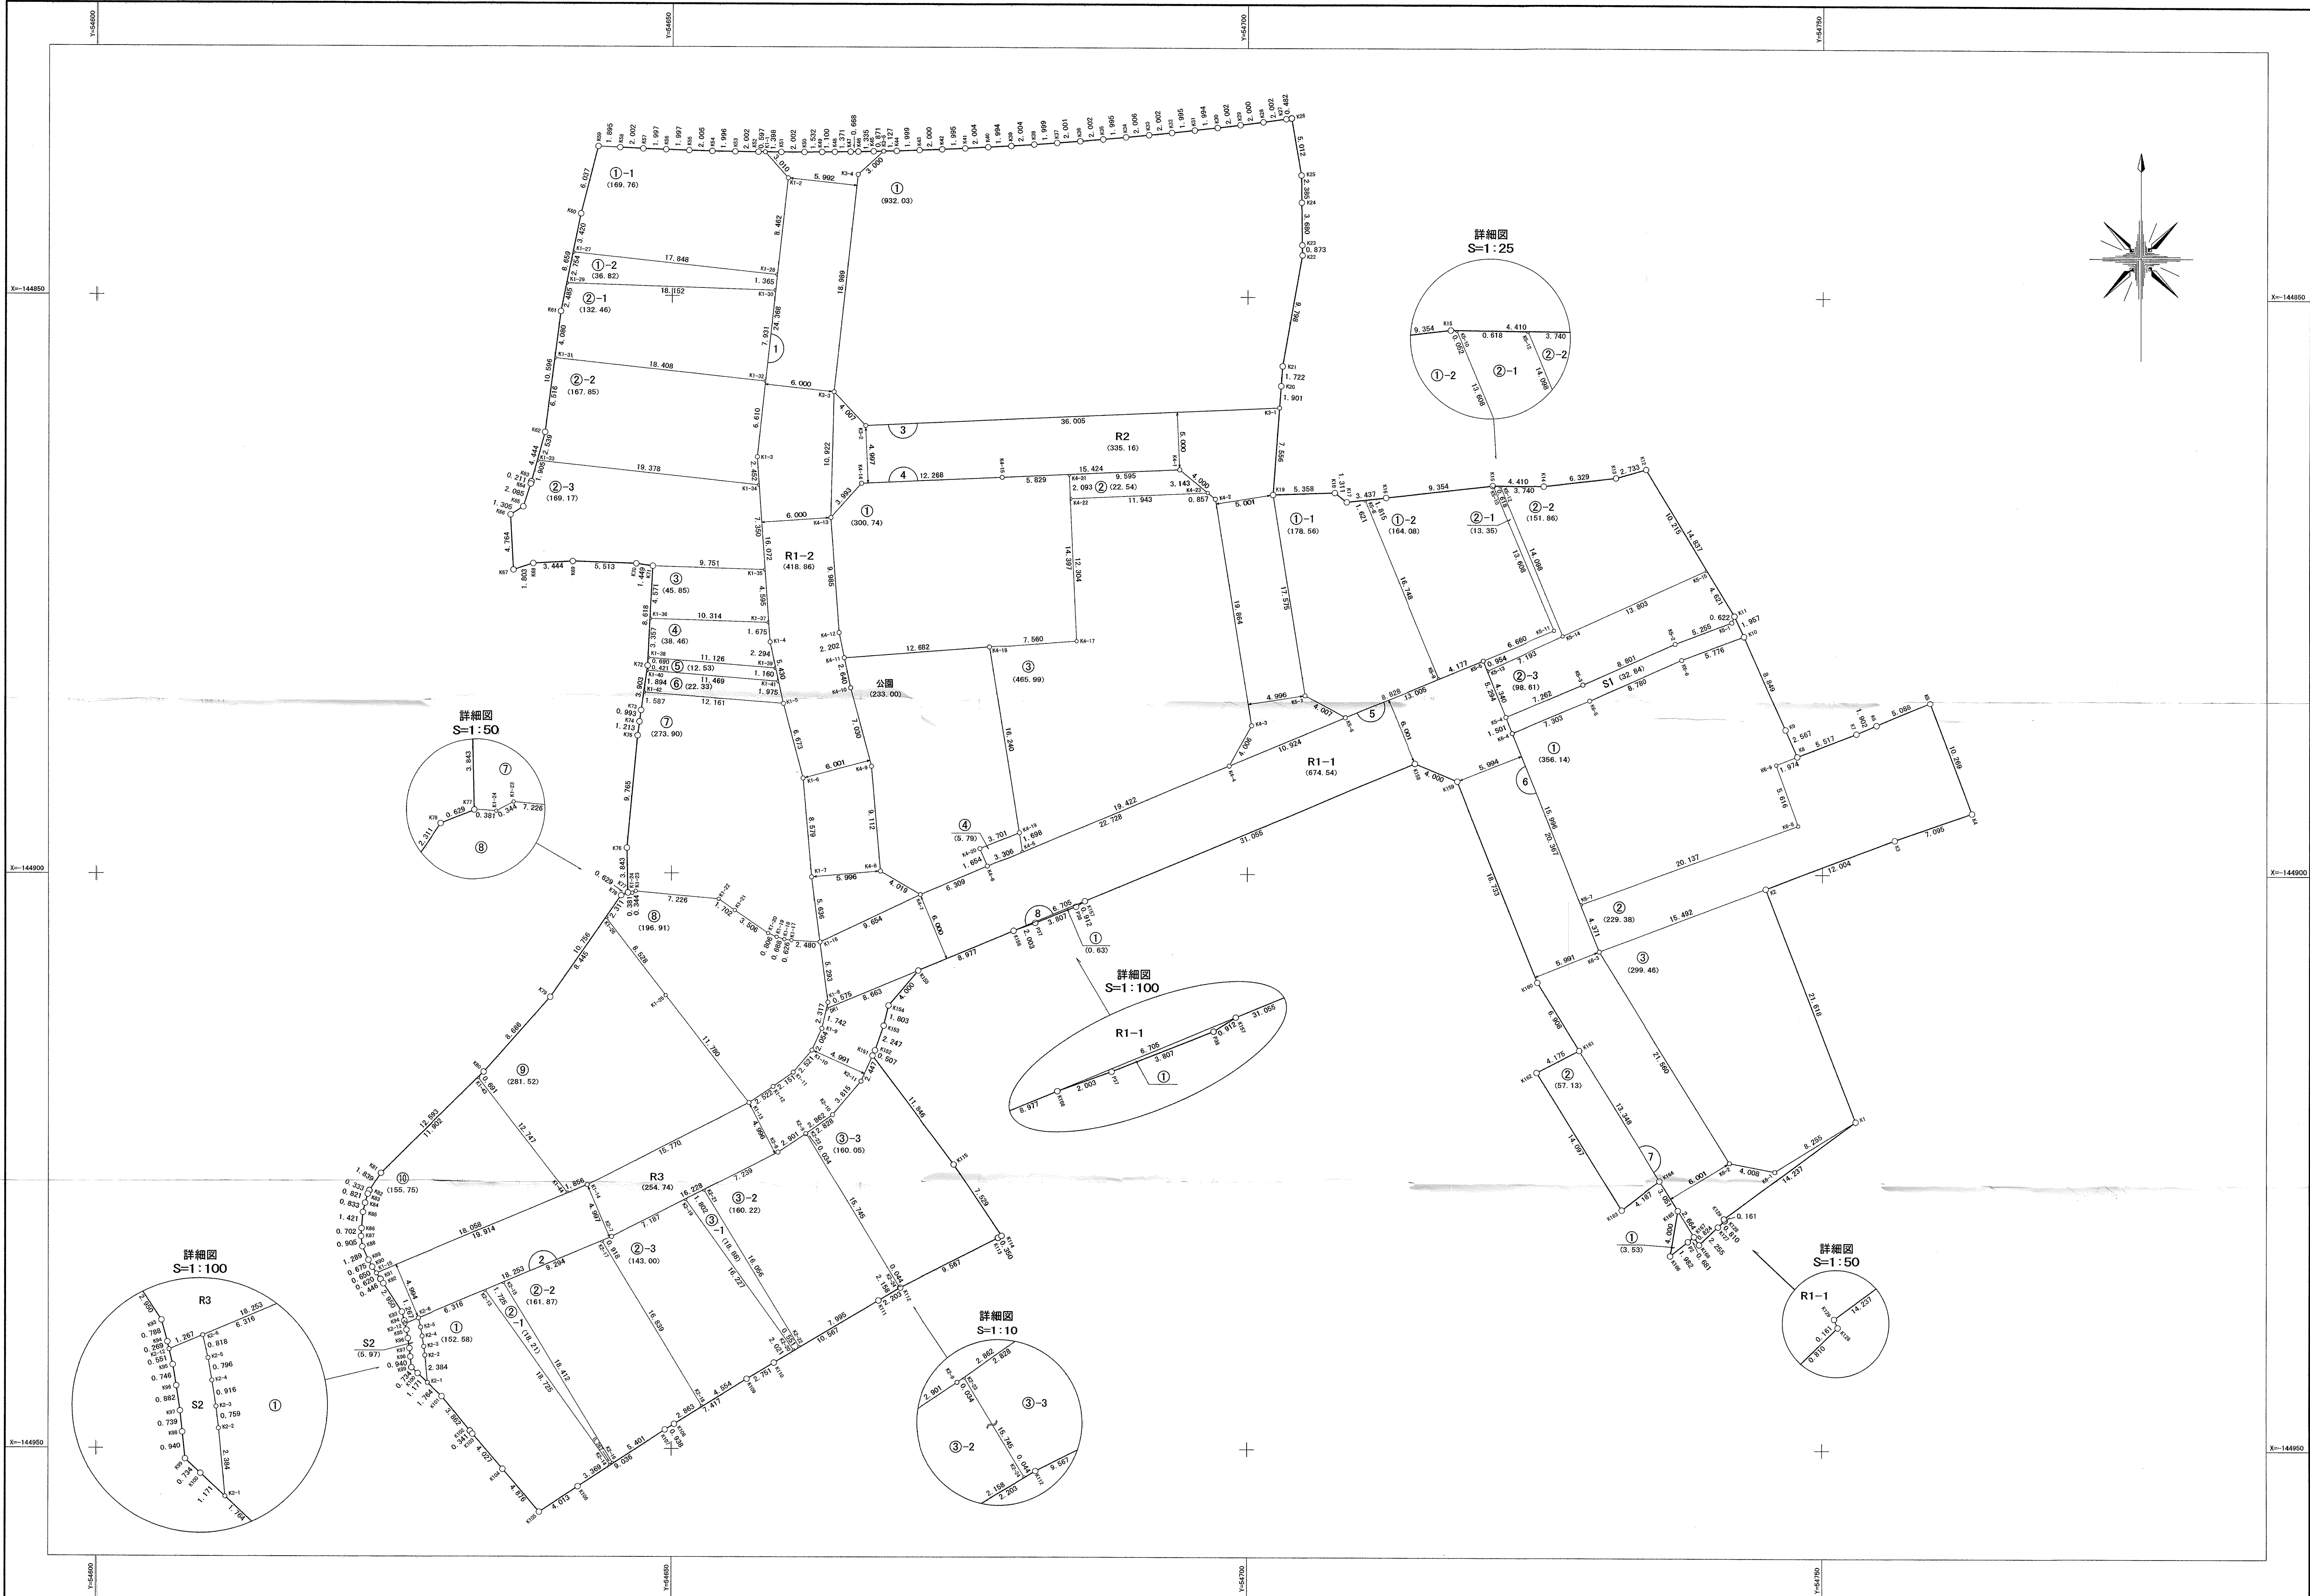


明石市西脇宮の前地区画地出来形確認測量原図 縮尺 1:250

令和二年四月二十七日 作成

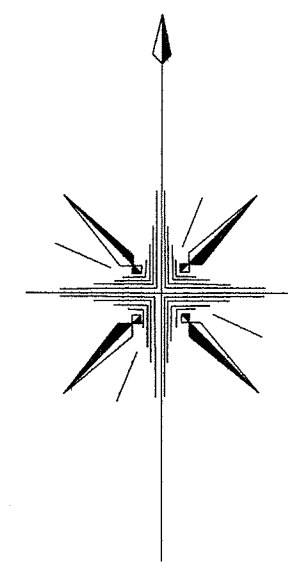

明石市西脇宮の前地区画整理組合

幸陽測量設計株式会社