


1階平面図 (現況)

改修範囲を示す。  
(改修範囲内の床仕上、壁仕上及び下地ボード、天井仕上及び下地は特記なき限りすべて撤去とする)


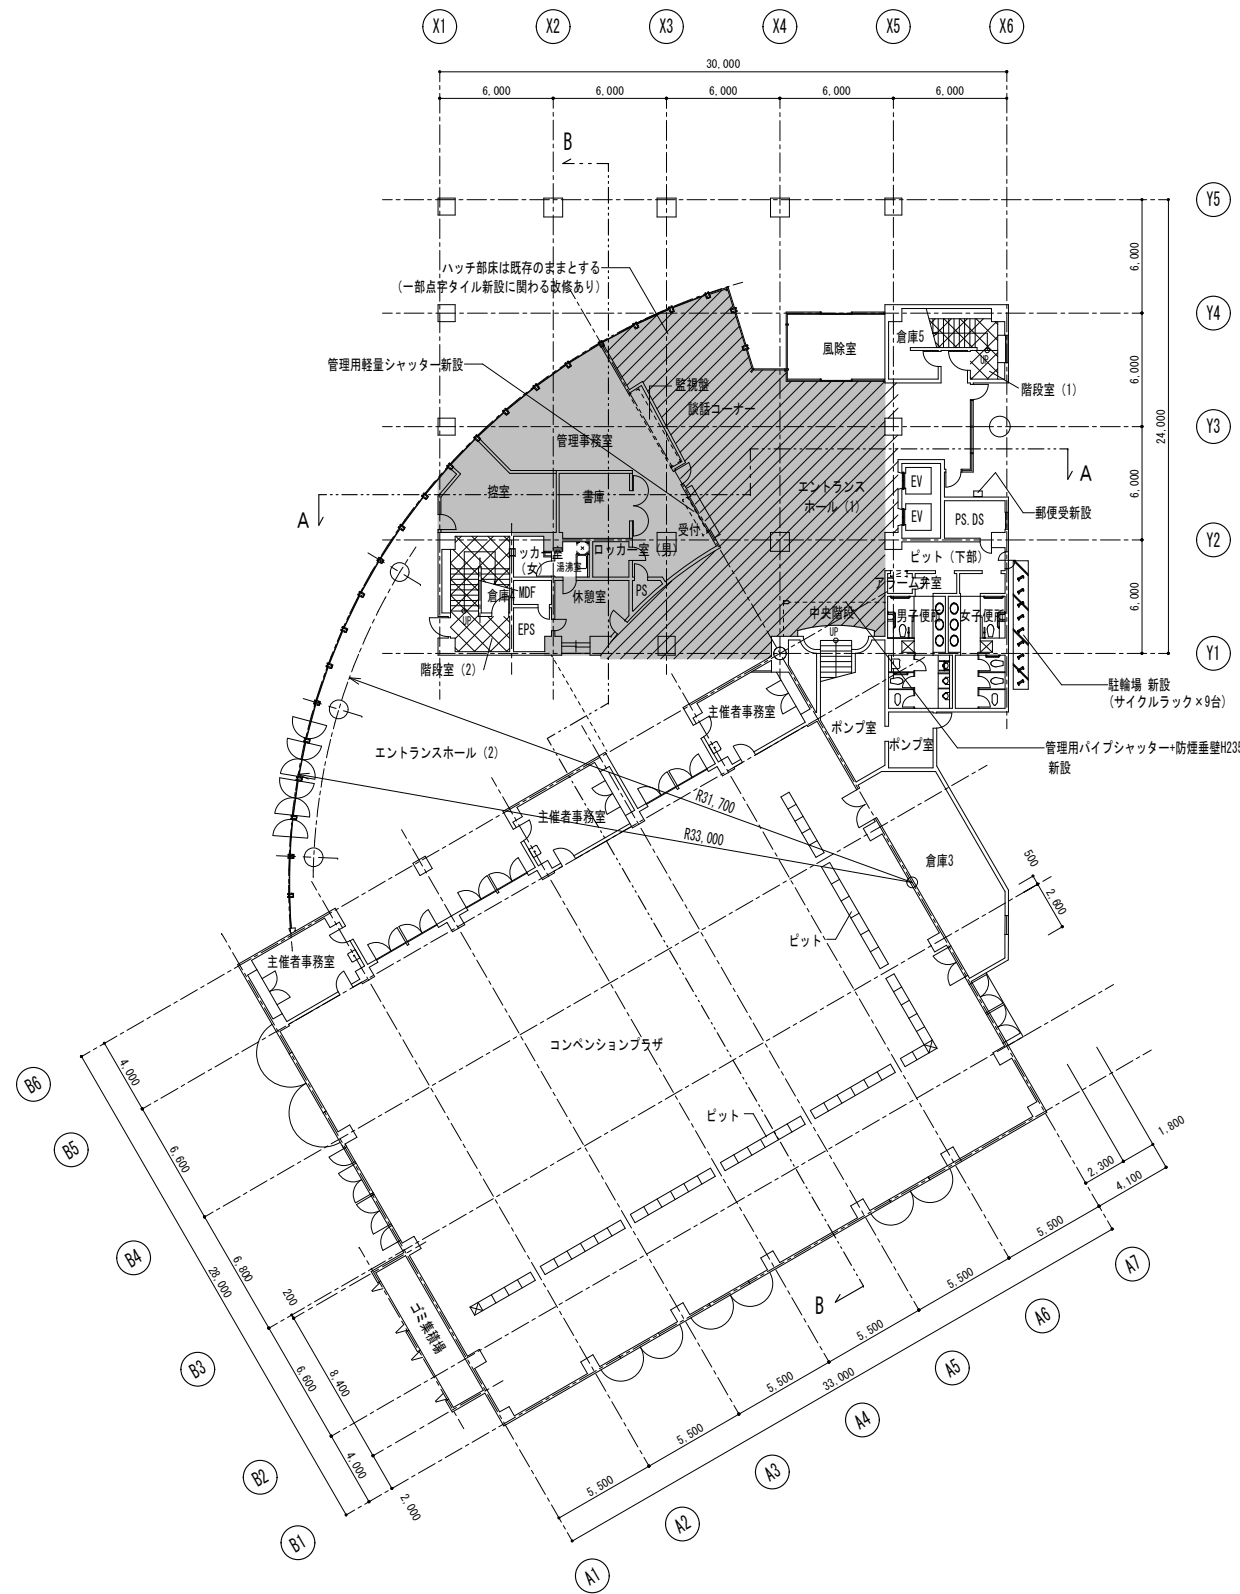


1階平面図 (改修)

養生範囲を示す。  
改修範囲を示す。  
(改修範囲内の床仕上、壁仕上及び下地ボード、天井仕上及び下地は特記なき限りすべて新設とする)


完成図

特記事項	1級建築士事務所 大阪府知事登録(タ)第27号 大阪府中央区島町2-4-7 TEL. 06-6943-1371	管理建築士 寺岡 宏治 一級建築士 (大臣登録第217945号)	製作年月日 H30年1月 日	工事名称 保健所整備に係る産業交流センター改修工事	内 A-08
	安井建築設計事務所	明石市都市整備部建築室営繕課	図面名称 1階平面図 (現況・改修)	縮尺 1/200	全業 190

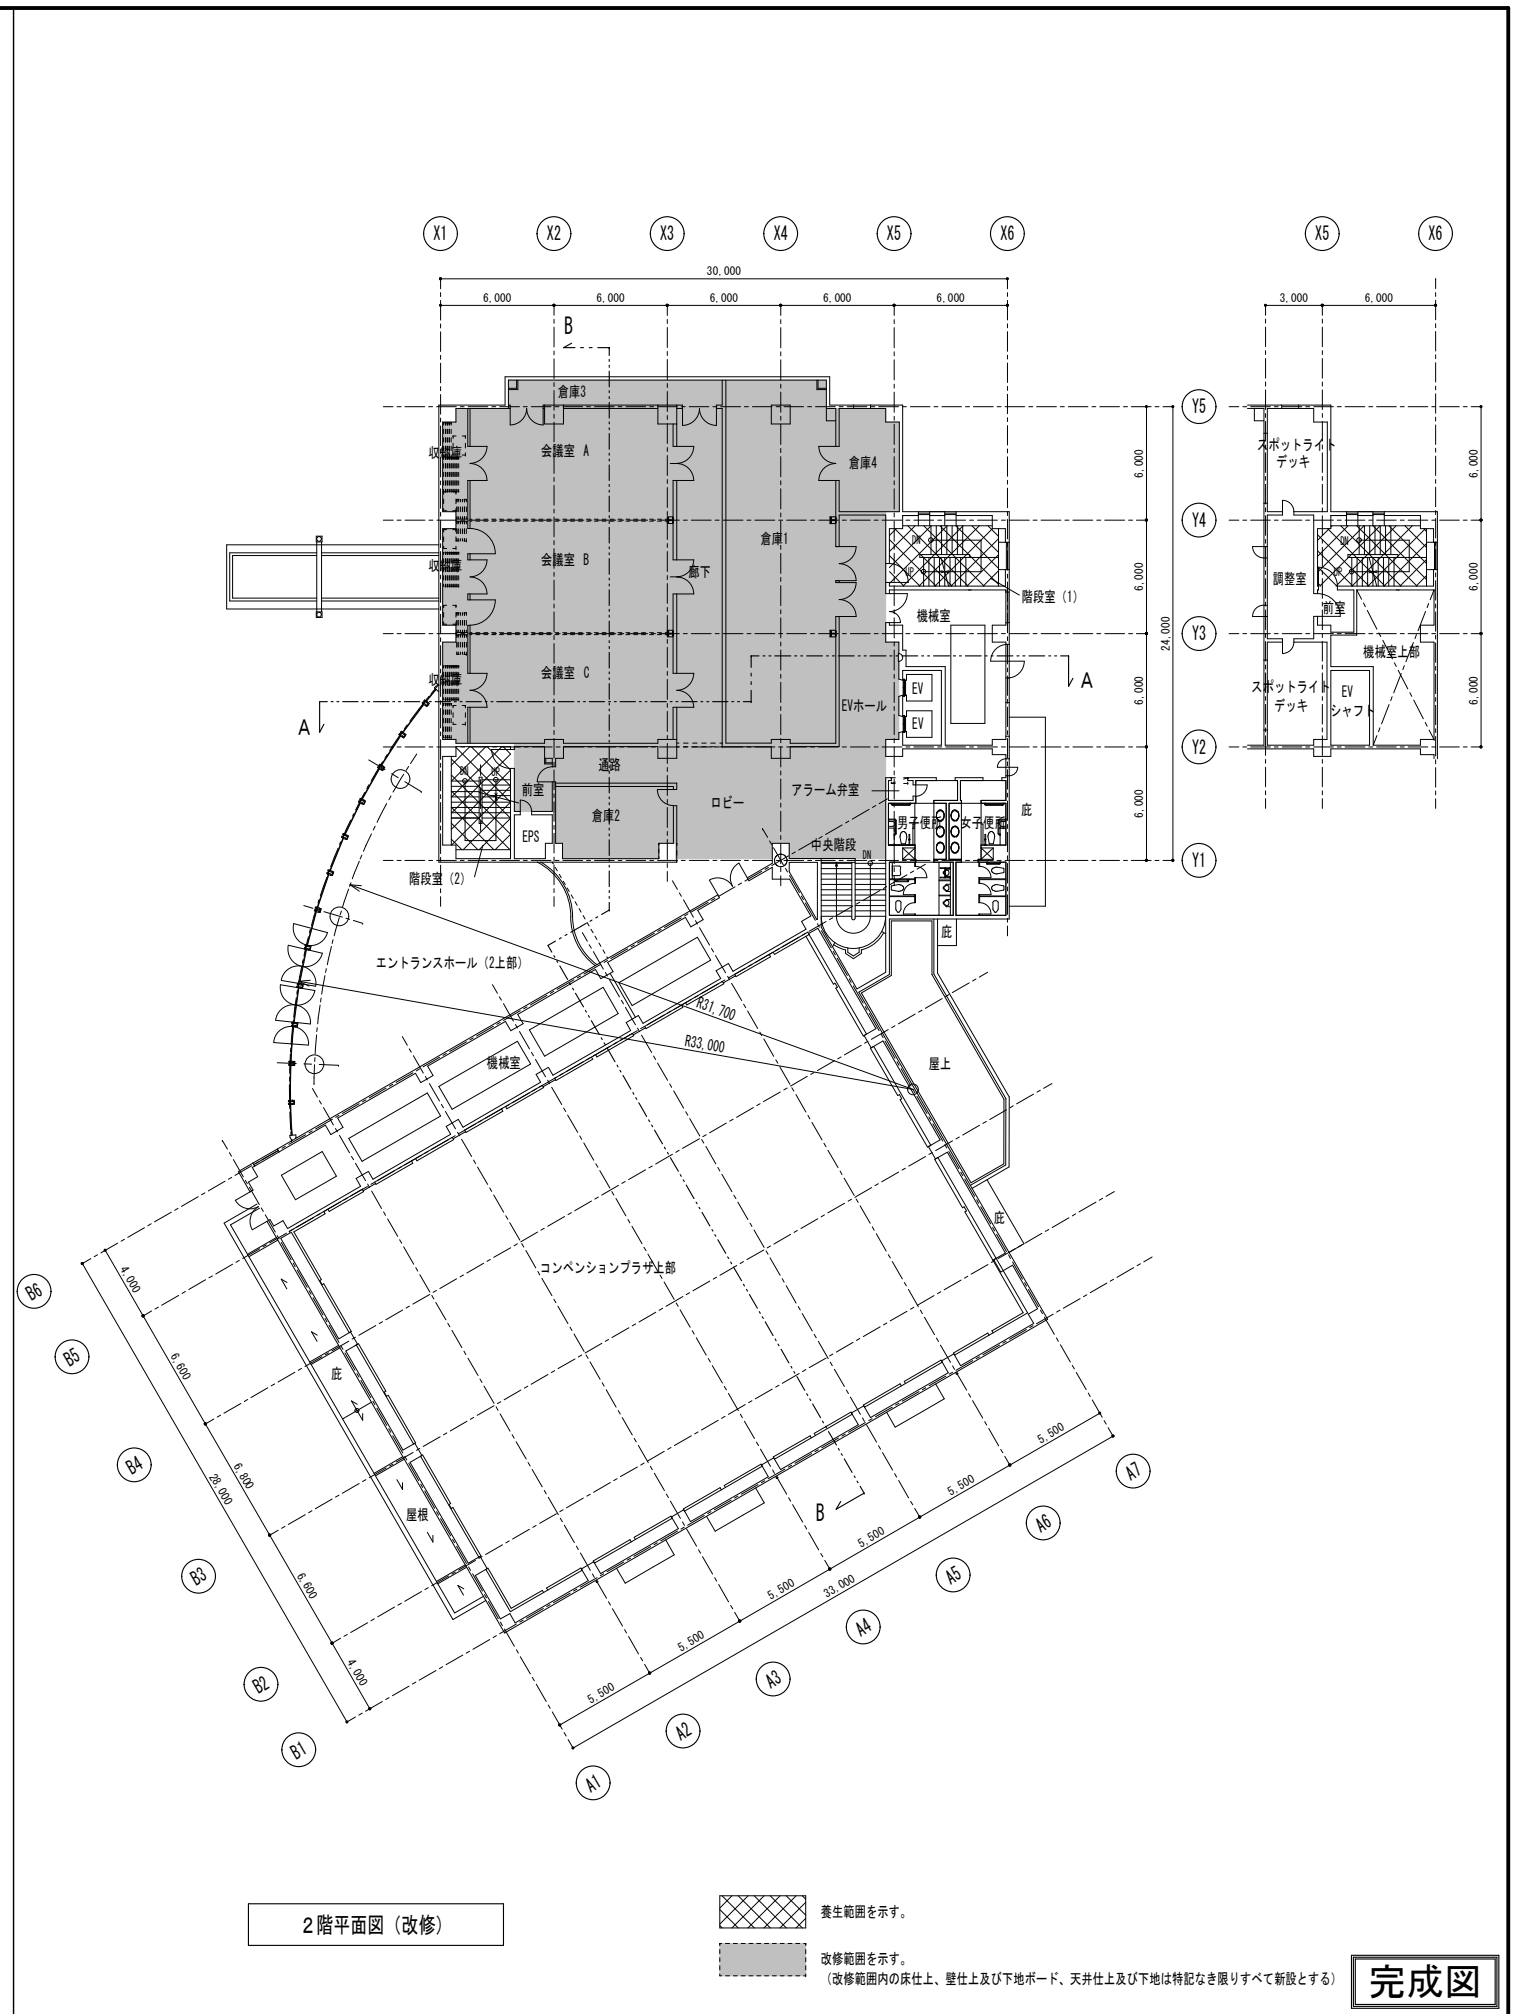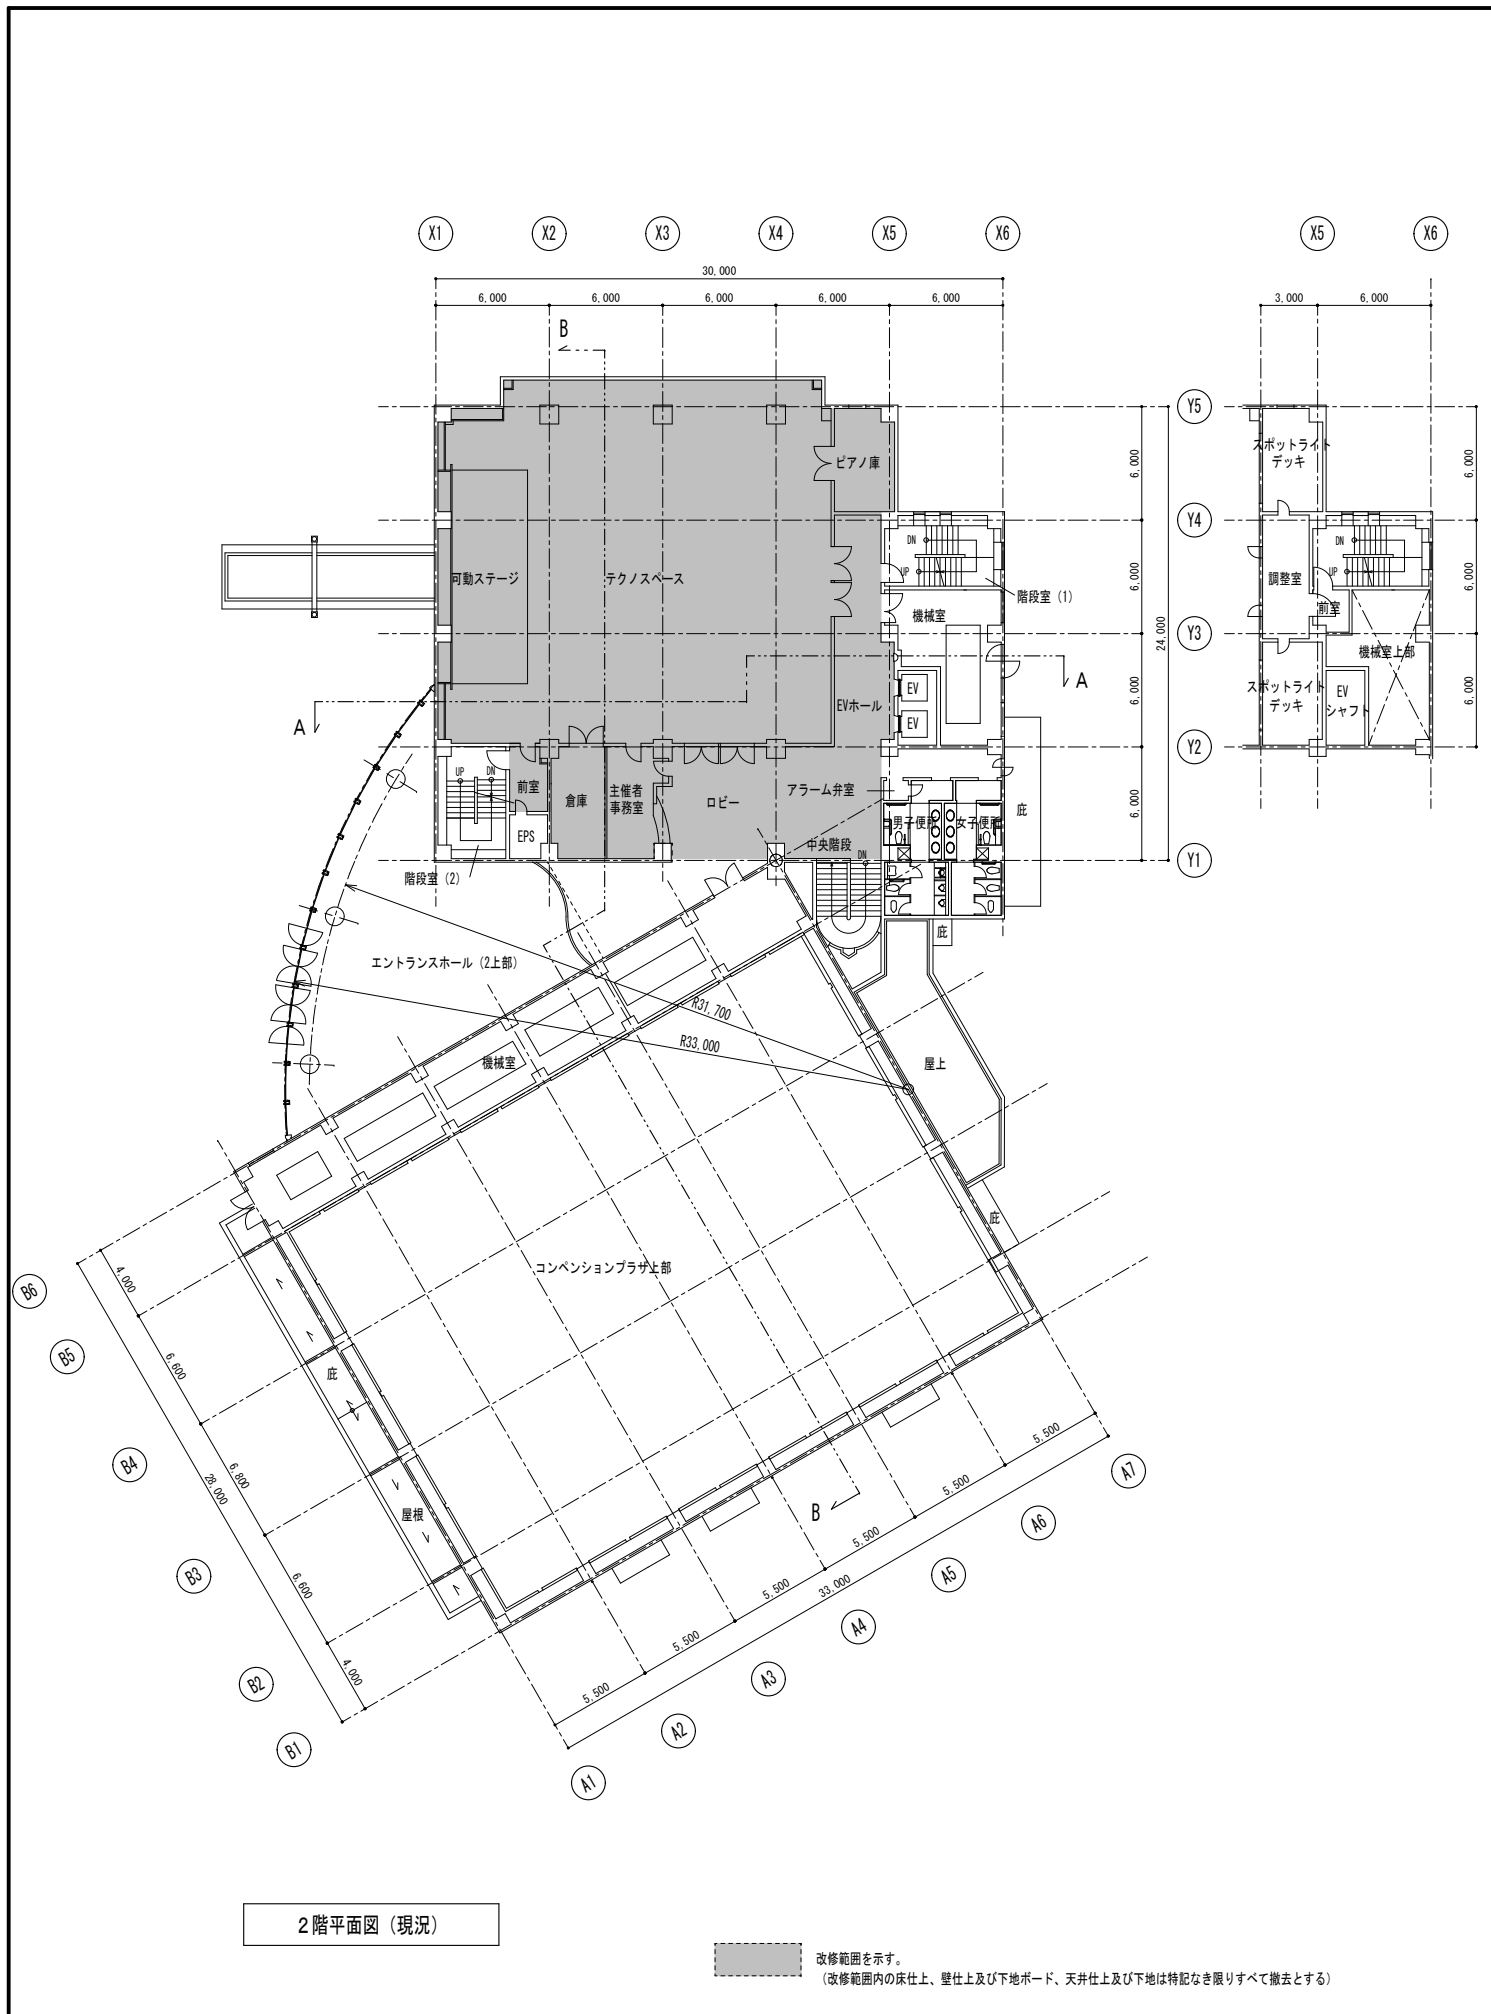


完成図


特記事項	1級建築士事務所 大阪府知事登録(タ)第27号 大阪府中央区島町2-4-7 TEL. 06-6943-1371	管理建築士 寺岡 宏治 一級建築士 (大臣登録第217945号)	製作年月日 H30年 1月 日	工事名称 保健所整備に係る産業交流センター改修工事	内 A-09
	安井建築設計事務所	明石市都市整備部建築室営繕課	図面名称 2階平面図 (現況・改修) 縮尺 1/200	全業	190

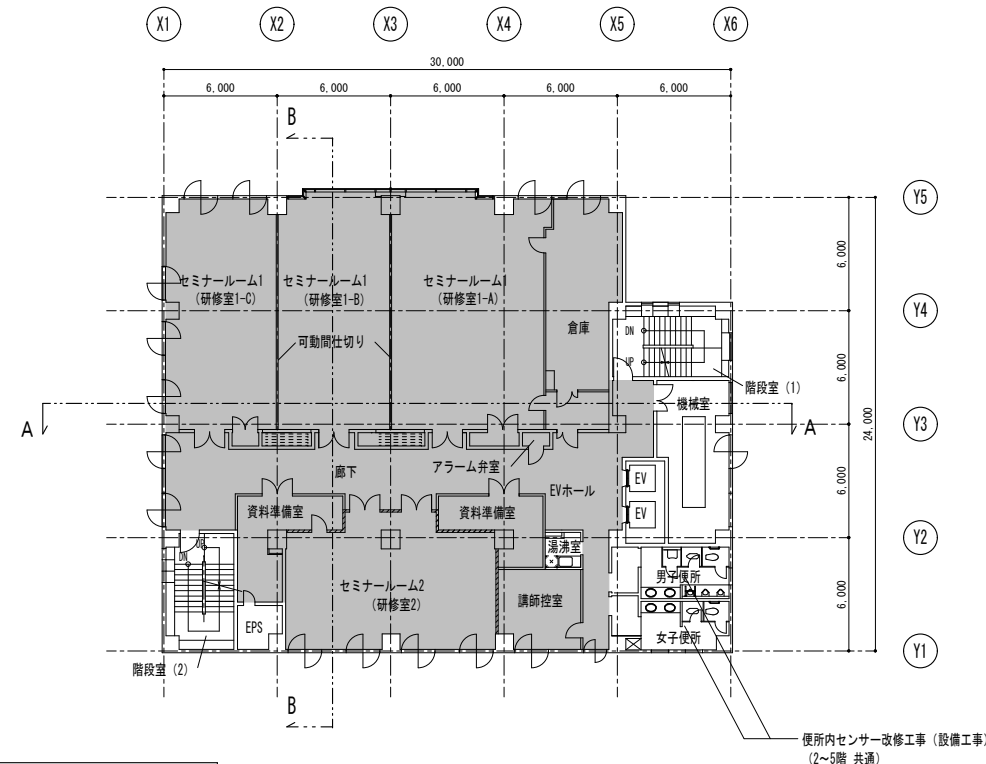


4階平面図 (現況)

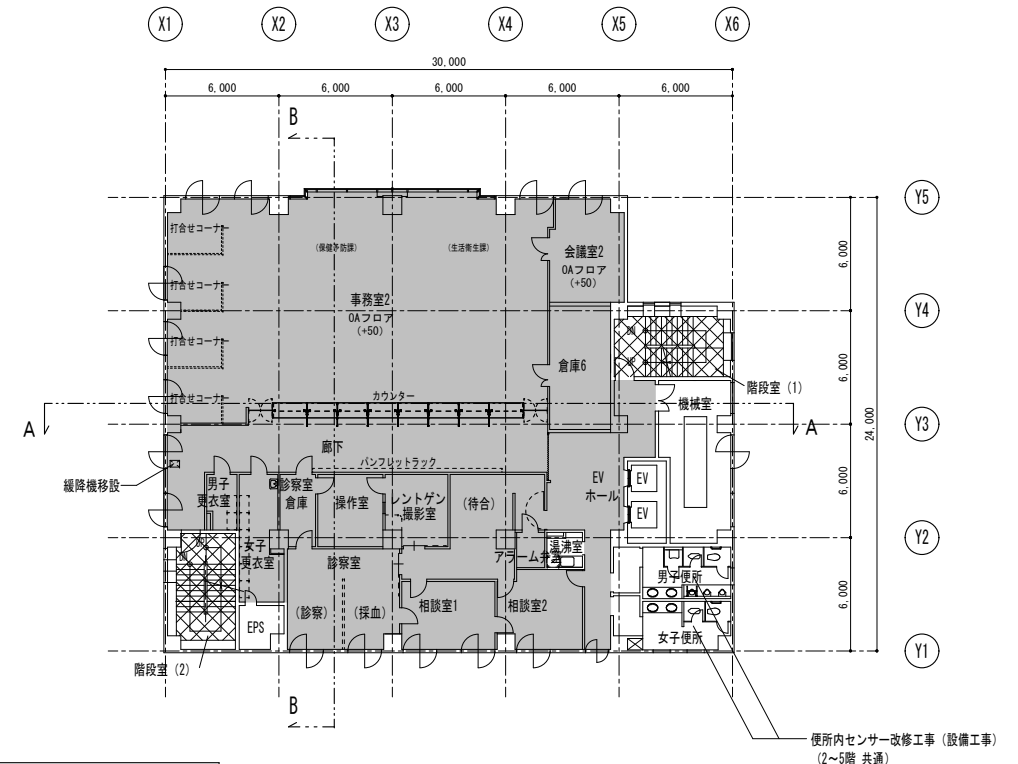

4階平面図 (改修)

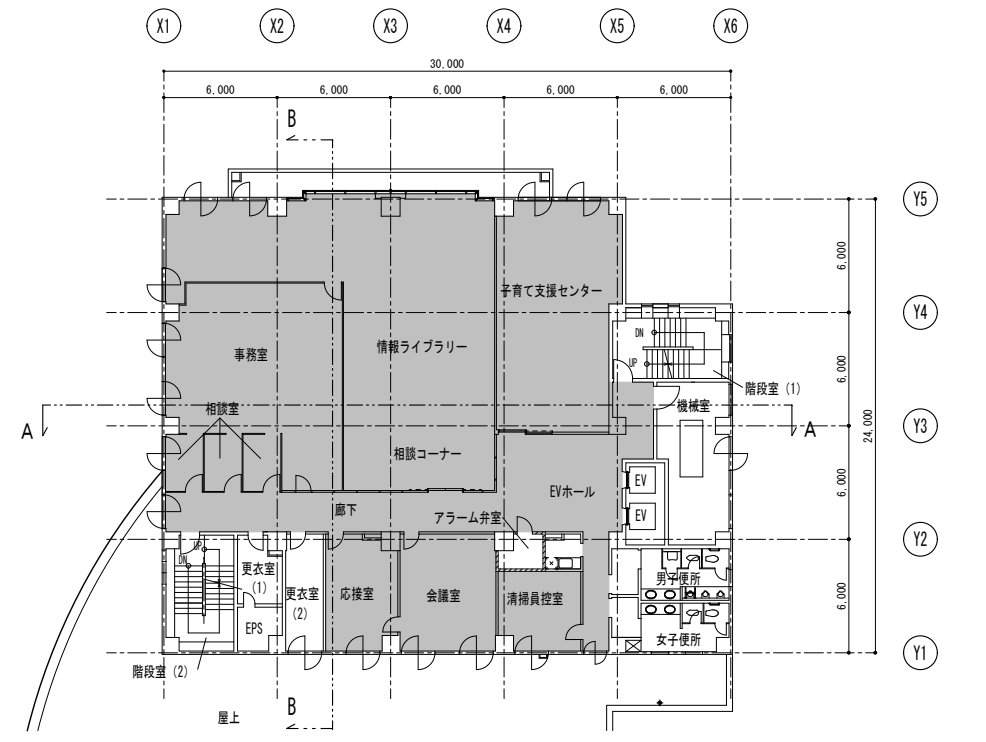

3階平面図 (現況)

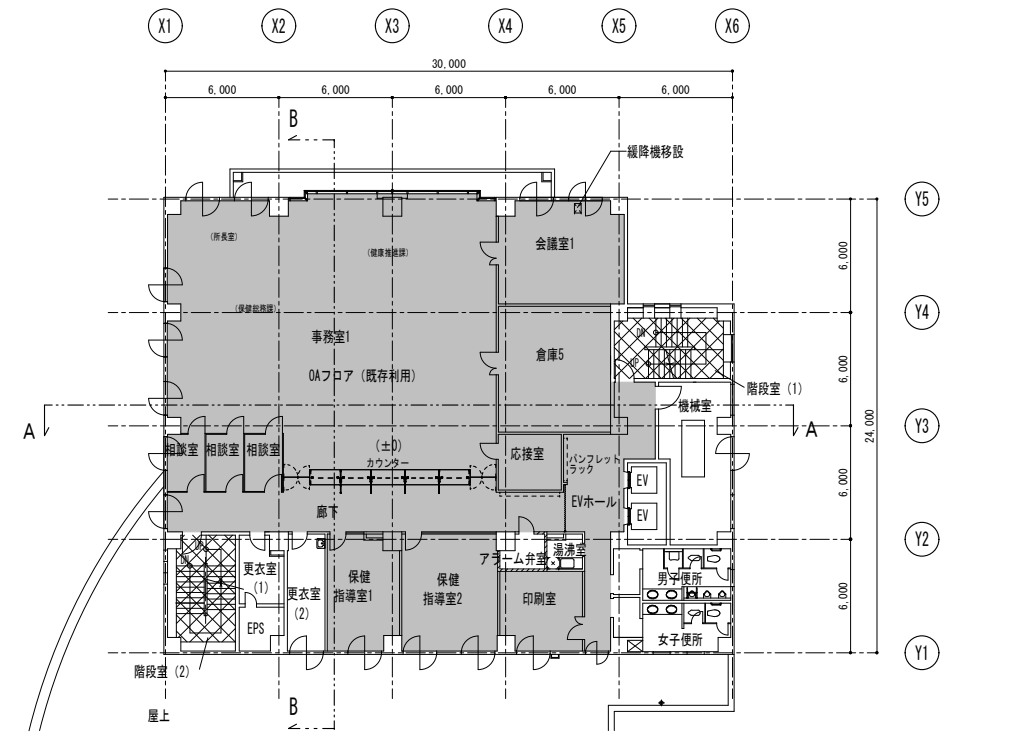


3階平面図 (改修)

改修範囲を示す。  
(改修範囲内の床仕上、壁仕上及び下地ボード、天井仕上及び下地は特記なき限りすべて撤去とする)


養生範囲を示す。  
改修範囲を示す。  
(改修範囲内の床仕上、壁仕上及び下地ボード、天井仕上及び下地は特記なき限りすべて新設とする)

**完成図**

特記事項	1級建築士事務所 大阪府知事登録(夕)第27号 大阪府中央区島町2-4-7 TEL. 06-6943-1371	管理建築士 寺岡 宏治 一級建築士 (大臣登録第217945号)	製作年月日 H30年1月 日	工事名称 保健所整備に係る産業交流センター改修工事	内 A-10
	<b>安井建築設計事務所</b>		明石市都市整備部建築室営繕課	図面名称 3、4階平面図 (現況・改修) 縮尺 1/200	全葉 190

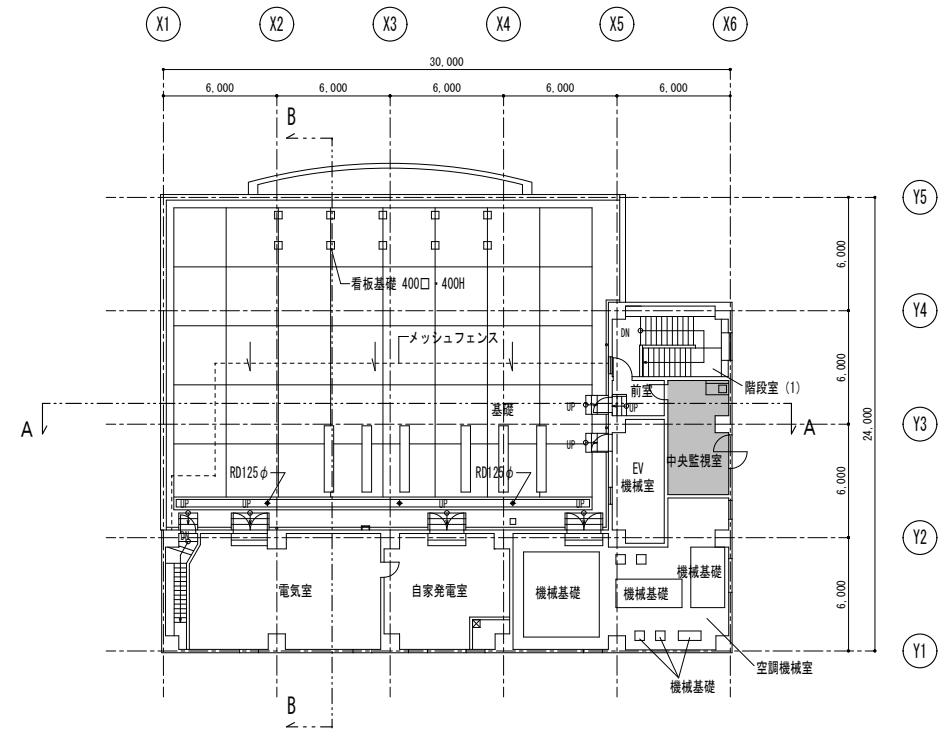


6階平面図 (現況)

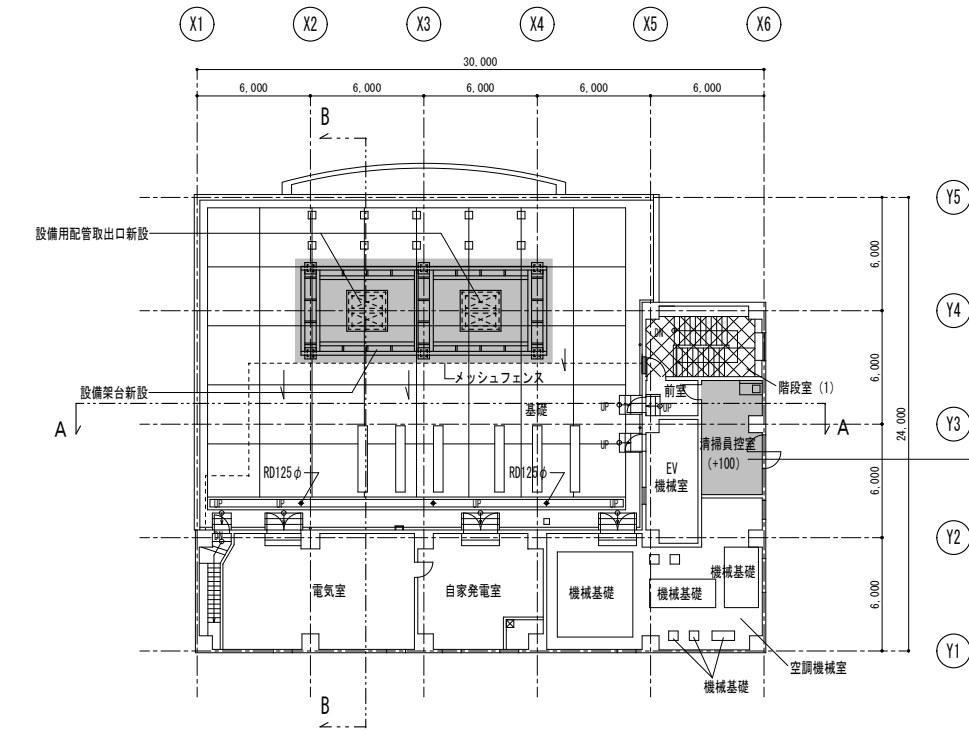


6階平面図 (改修)

清掃員控室  
床: 既存UIフロア+合板下地の上長尺シートB  
巾木: ソフト巾木  
壁: 既存補修の上EP塗  
天井: 既存仕上りのままEP塗

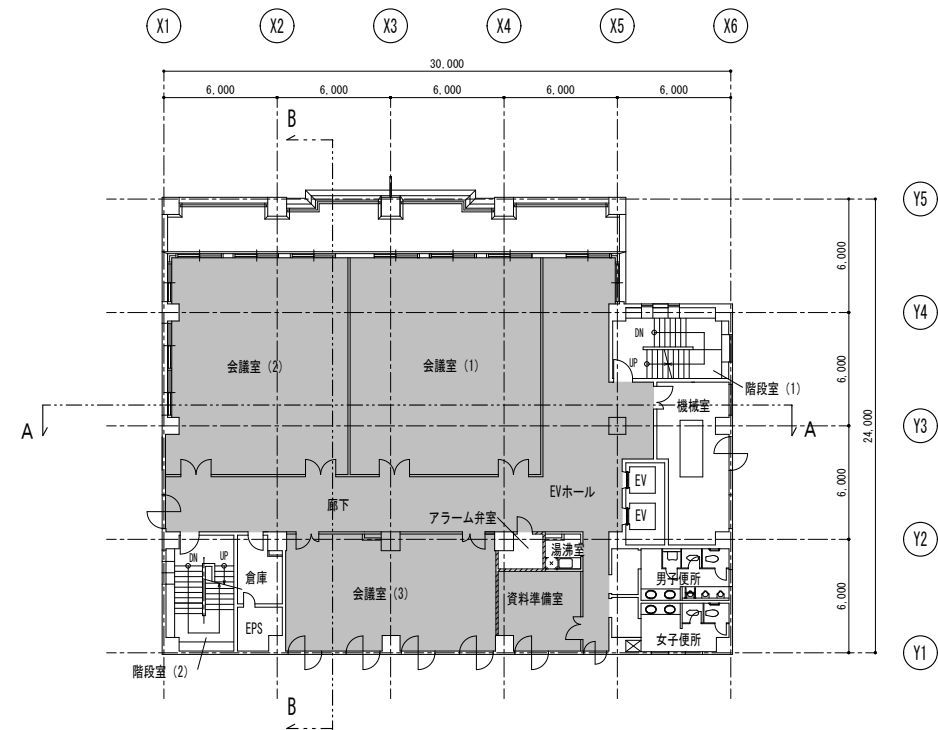

5階平面図 (現況)

改修範囲を示す。  
(改修範囲内の床仕上、壁仕上及び下地ボード、天井仕上及び下地は特記なき限りすべて撤去とする)

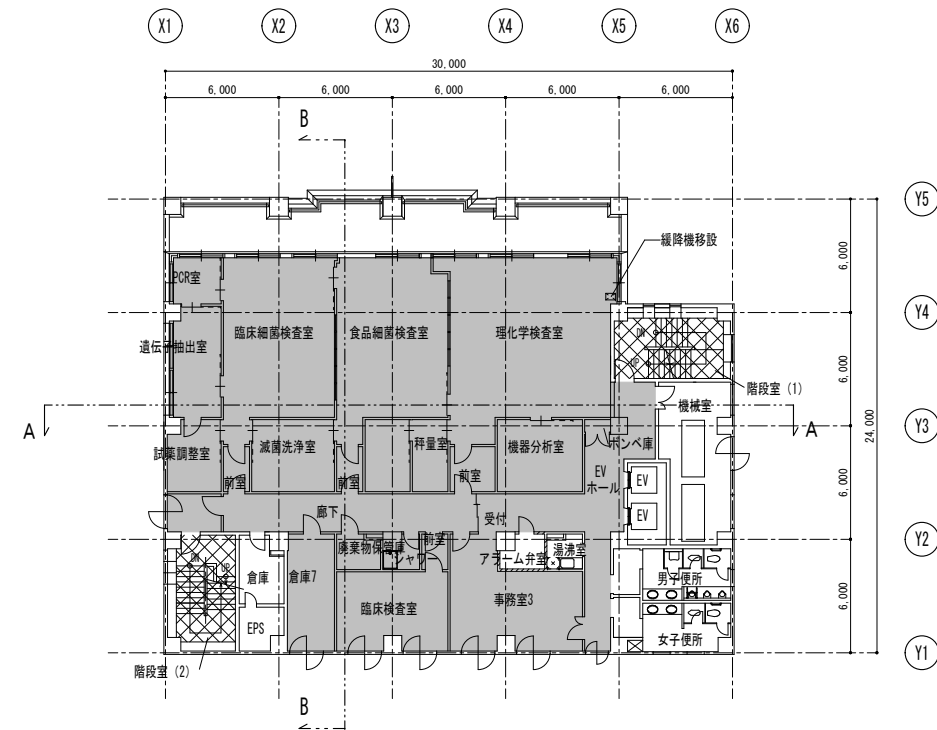

5階平面図 (改修)

養生範囲を示す。  
改修範囲を示す。  
(改修範囲内の床仕上、壁仕上及び下地ボード、天井仕上及び下地は特記なき限りすべて新設とする)

完成図

特記事項	1級建築士事務所 大阪府知事登録 (夕) 第27号 大阪府中央区島町2-4-7 TEL. 06-6943-1371	管理建築士 寺岡 宏治 一級建築士 (大臣登録第217845号)	製作年月日 H30年 1月 日	工事名称 保健所整備に係る産業交流センター改修工事	内 A-11
	安井建築設計事務所		明石市都市整備部建築室営繕課	図面名称 5、6階平面図 (現況・改修) 縮尺 1/200	全業 190